


STRANDGATA 39 HAFNARFIRÐI.


Samþykkt þann

9 JUL. 2008


Bygginguáttíðni Hafnarfirði
F.h. Jón Sigurðsson

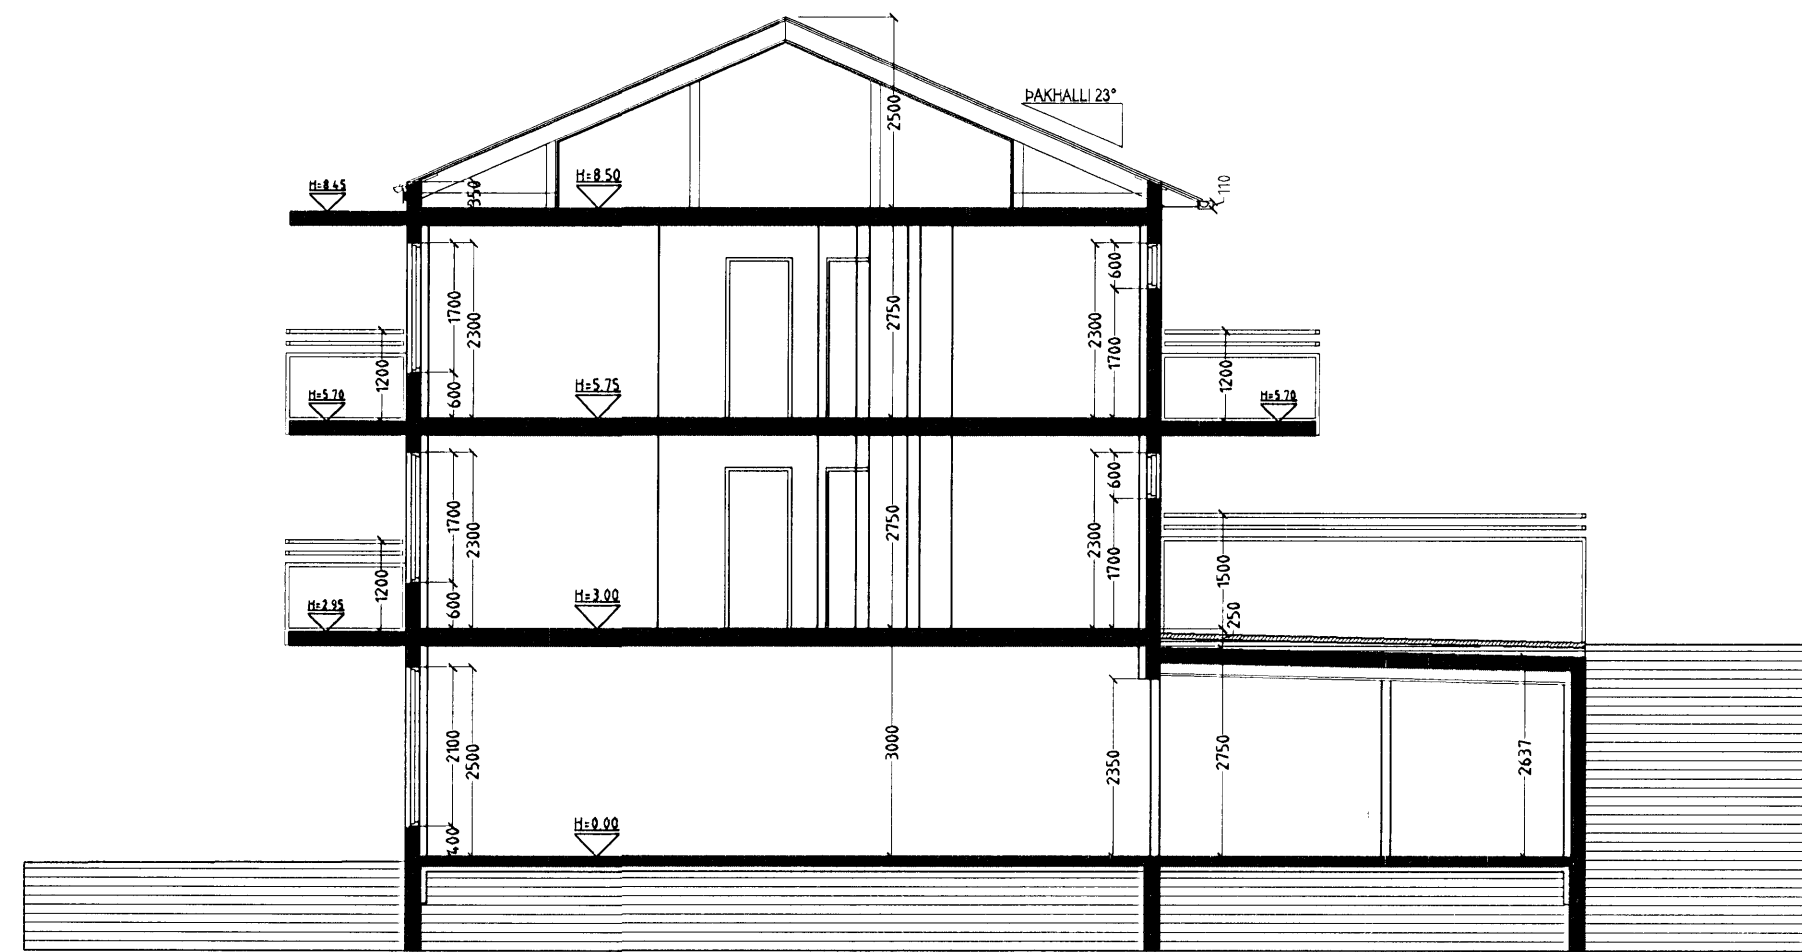

SNID A-A MKV. 1:100.

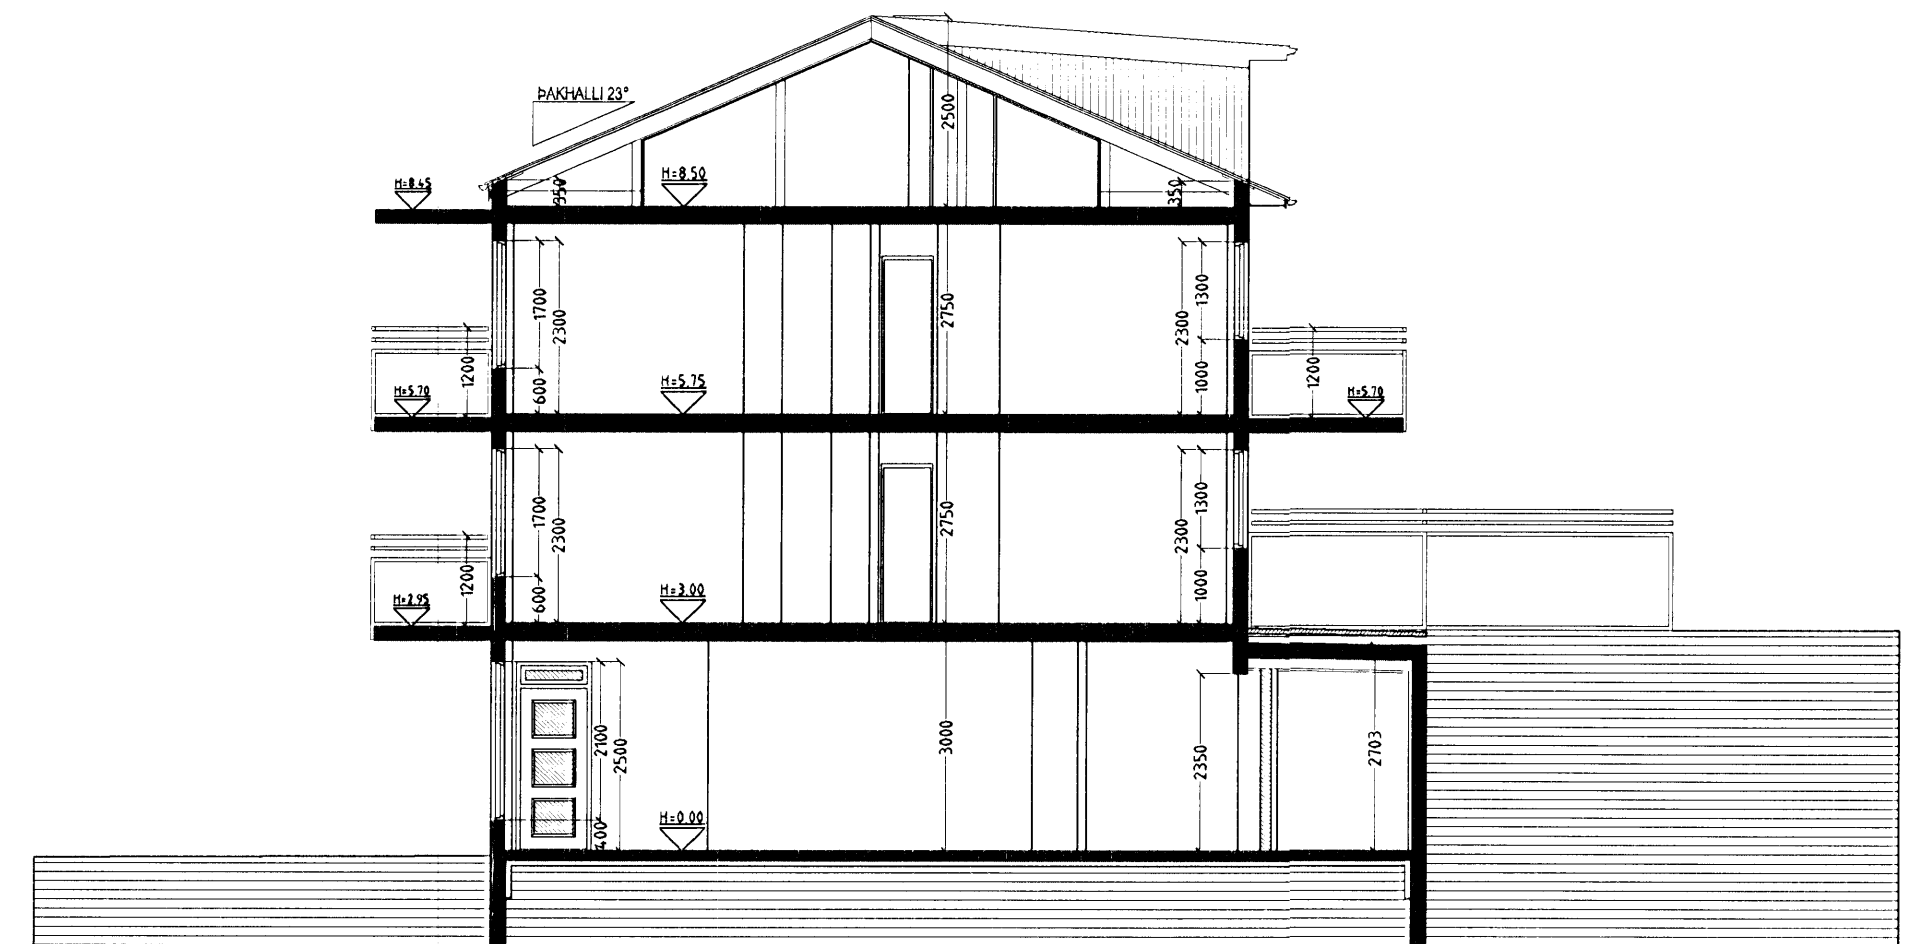

SNID C-C MKV. 1:100.

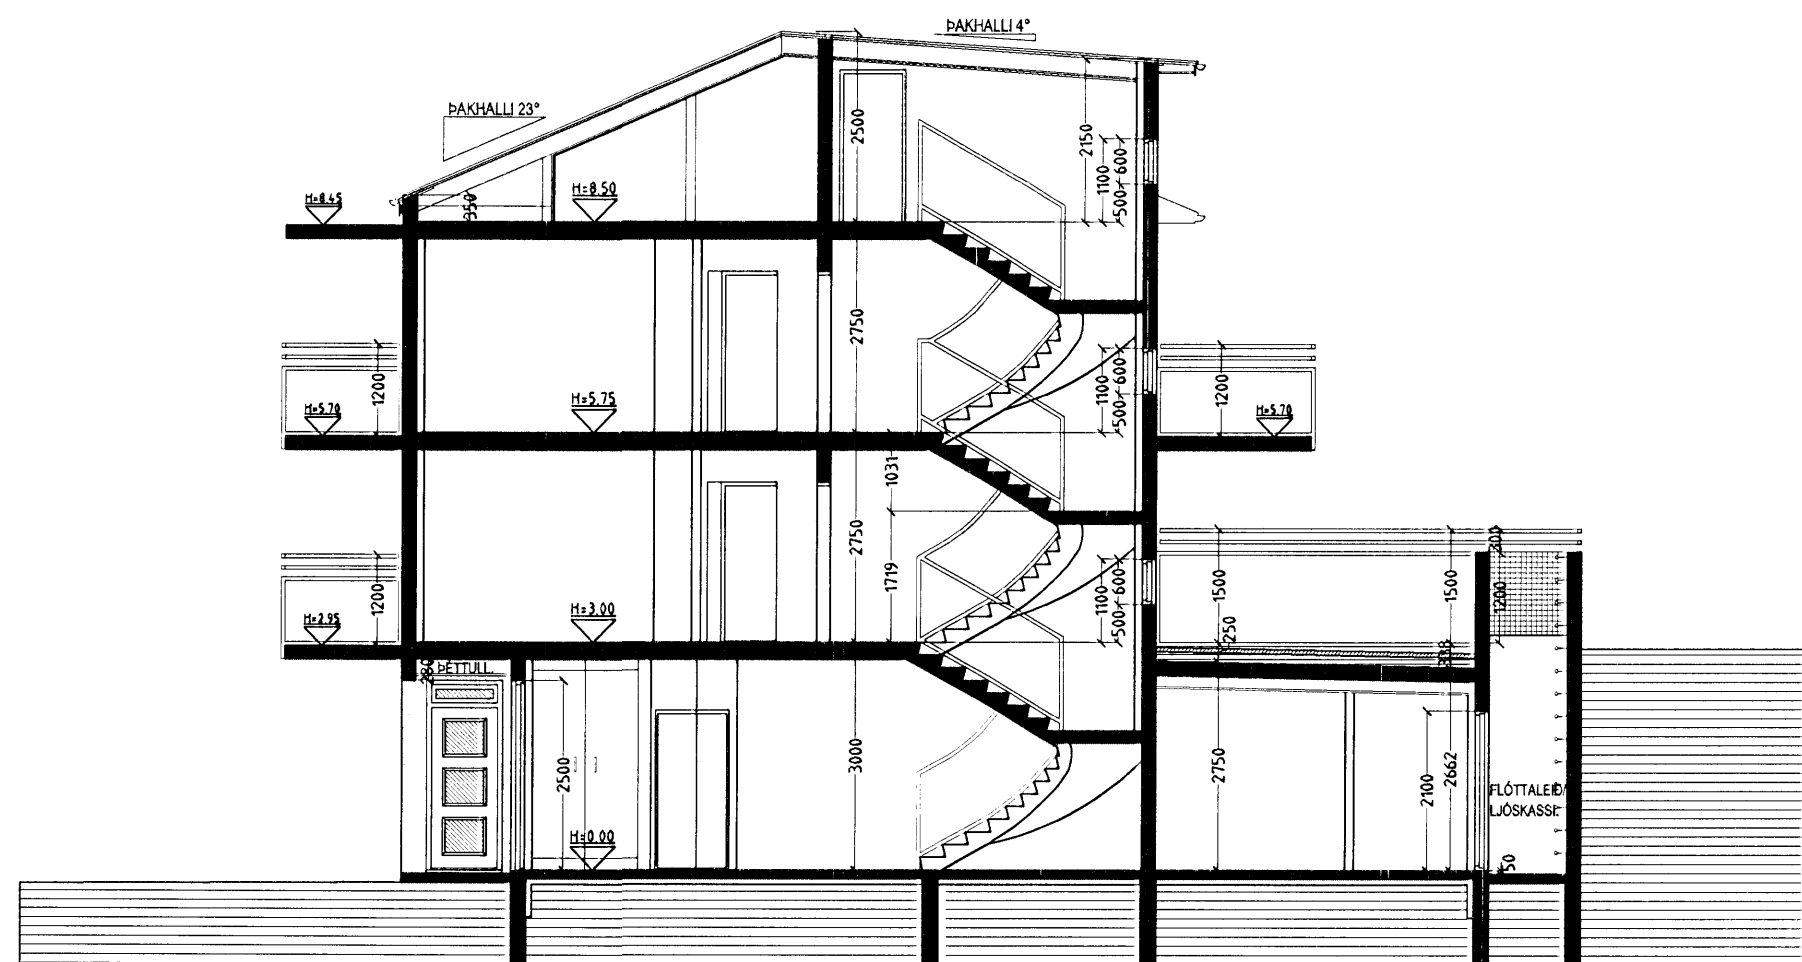

SNID B-B MKV. 1:100.

STRANDGATA 39 HAFNARFIRÐI.

Sigurður Þorvartarson byggingafræðingur b.f.í.
Teiknistofan Strandgötu 11 220 Hafnarfirði.
STH. teiknistofan ehf. kt. 510298-2769. Kt. aðalhönnuðar: 141250-4189.
Sími: 5651510. Netfang: teiknistofan@simnet.is

Skýringar:	Aðaluppdráttur.
Teikning:	Sniðmyndir.
Mælikvæði:	1 : 100.
Undirskrift:	<i>2/708 Jnh</i>
Blað nr: 4 af 5.	Dagsetning: 18 September 2005.
Breytt: Grunnmyndum, útlitum, sniðmyndum og afstfm. breytt dags. 06.10.2006.	
Raunteikning, 1. hæð minnkuð um 59 sm, gluggi fjarlægður af gafli, þakgluggar teiknaðir, innra skipulagi 1. hæðar breytt & skráningartöflu breytt. 15.08.2007.	
Þakgluggar fjarlægðir dags. 01.07.2008.	