


KAPLAKRIKI

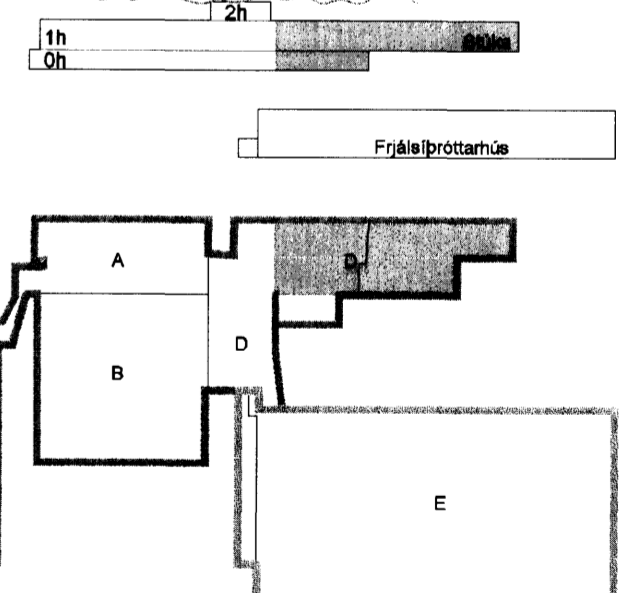

- F 04.01.10 Bætt við kaldvatnsloft JGR/SÁS
  - E 09.12.08 Breyting ofna og lagna KMJSÁS
  - D 03.11.08 Breytt laga lagna KMJSÁS
  - C 07.07.08 Breyting á öllum neysluvatns- og hitalögnum KMJSÁS
  - B 03.03.08 Öflum bætt á teikningu BS / SÁS
  - A 23.11.07 Verkefning KMJSÁS
- Útg. Dags. Skýring Hannab/Yfirfarir



VERKFRÆÐISTOFA

BÆJARHRAUN 20 · 220 HAFNARFJÖRÐUR · KENNIT. 710796-2899  
vsb@vsb.is Sími 585 8600 · Fax 585 8610 · www.vsb.is

Aritun sérhönnuðar Sveinn Áki Sverrisson Kl: 230855 5609			
Verkefni KAPLAKRIKI HAFNARFIRÐI			
Verkið Lagnir Neysluvatns- og hitalagnir Rúmmynd			
Hannab	Teknað	Yfirfarir	Kvarði
BS	BS	SÁS	SÁS
Dags. 16.10.2007		Verkefni 06811	Teikning A P294
		Útgáfa	F

V:\2009\06811\06811-Kaplafræðingur\06811-A\_P29\_Rúmmynd.dwg