



TÁKN

- GN = Niðurfell
- LR = Lofttæsting
- PK = Póstkassar
- NL = Neyðarfjós
- VLR = Vélknúin lofttæsting
- R = Reykiskyrjan
- ÚT = Merktur útgangur
- ♿ = Bilastæði fyrir fatlaðra

- BO = Björgunarp
- ☐ = Fellið til björgunarp


- ⊙ = Brunnaslanga
- 20 m.

ELDVARNAAMERKINGAR

- REI 60 = Berandi A60 eða B60 veggur
- EI 60 = A60 eða B60 veggur
- R60 = Barfur í 60 mínútur, l.d. eða
- E30 = E30 hurð eða veggur
- E30 CS = E30 S (reyðfellt og mjólkandi)
- E30 CS = A60 eða B60 hurð
- E 30 = F30 gler
- ECS 30
- A = er óbrennandi eðri
- B = er brennandi eðri (l.d. timbur)

BREYTING

- A: 14.07.2008
- Bætt við skjólveggi til afmörkunar
- sérnotafata á íbúð 0104.
- B: 13.11.2009
- Bætt við skjólveggi til afmörkunar
- sérnotafata á íbúð 0101.
- Svölum lokað með gleri á svölum.
- Íb. nr. 0205, 0302, 0303, 0307,
- 0308, 0401, 0403, 0407, 0408.

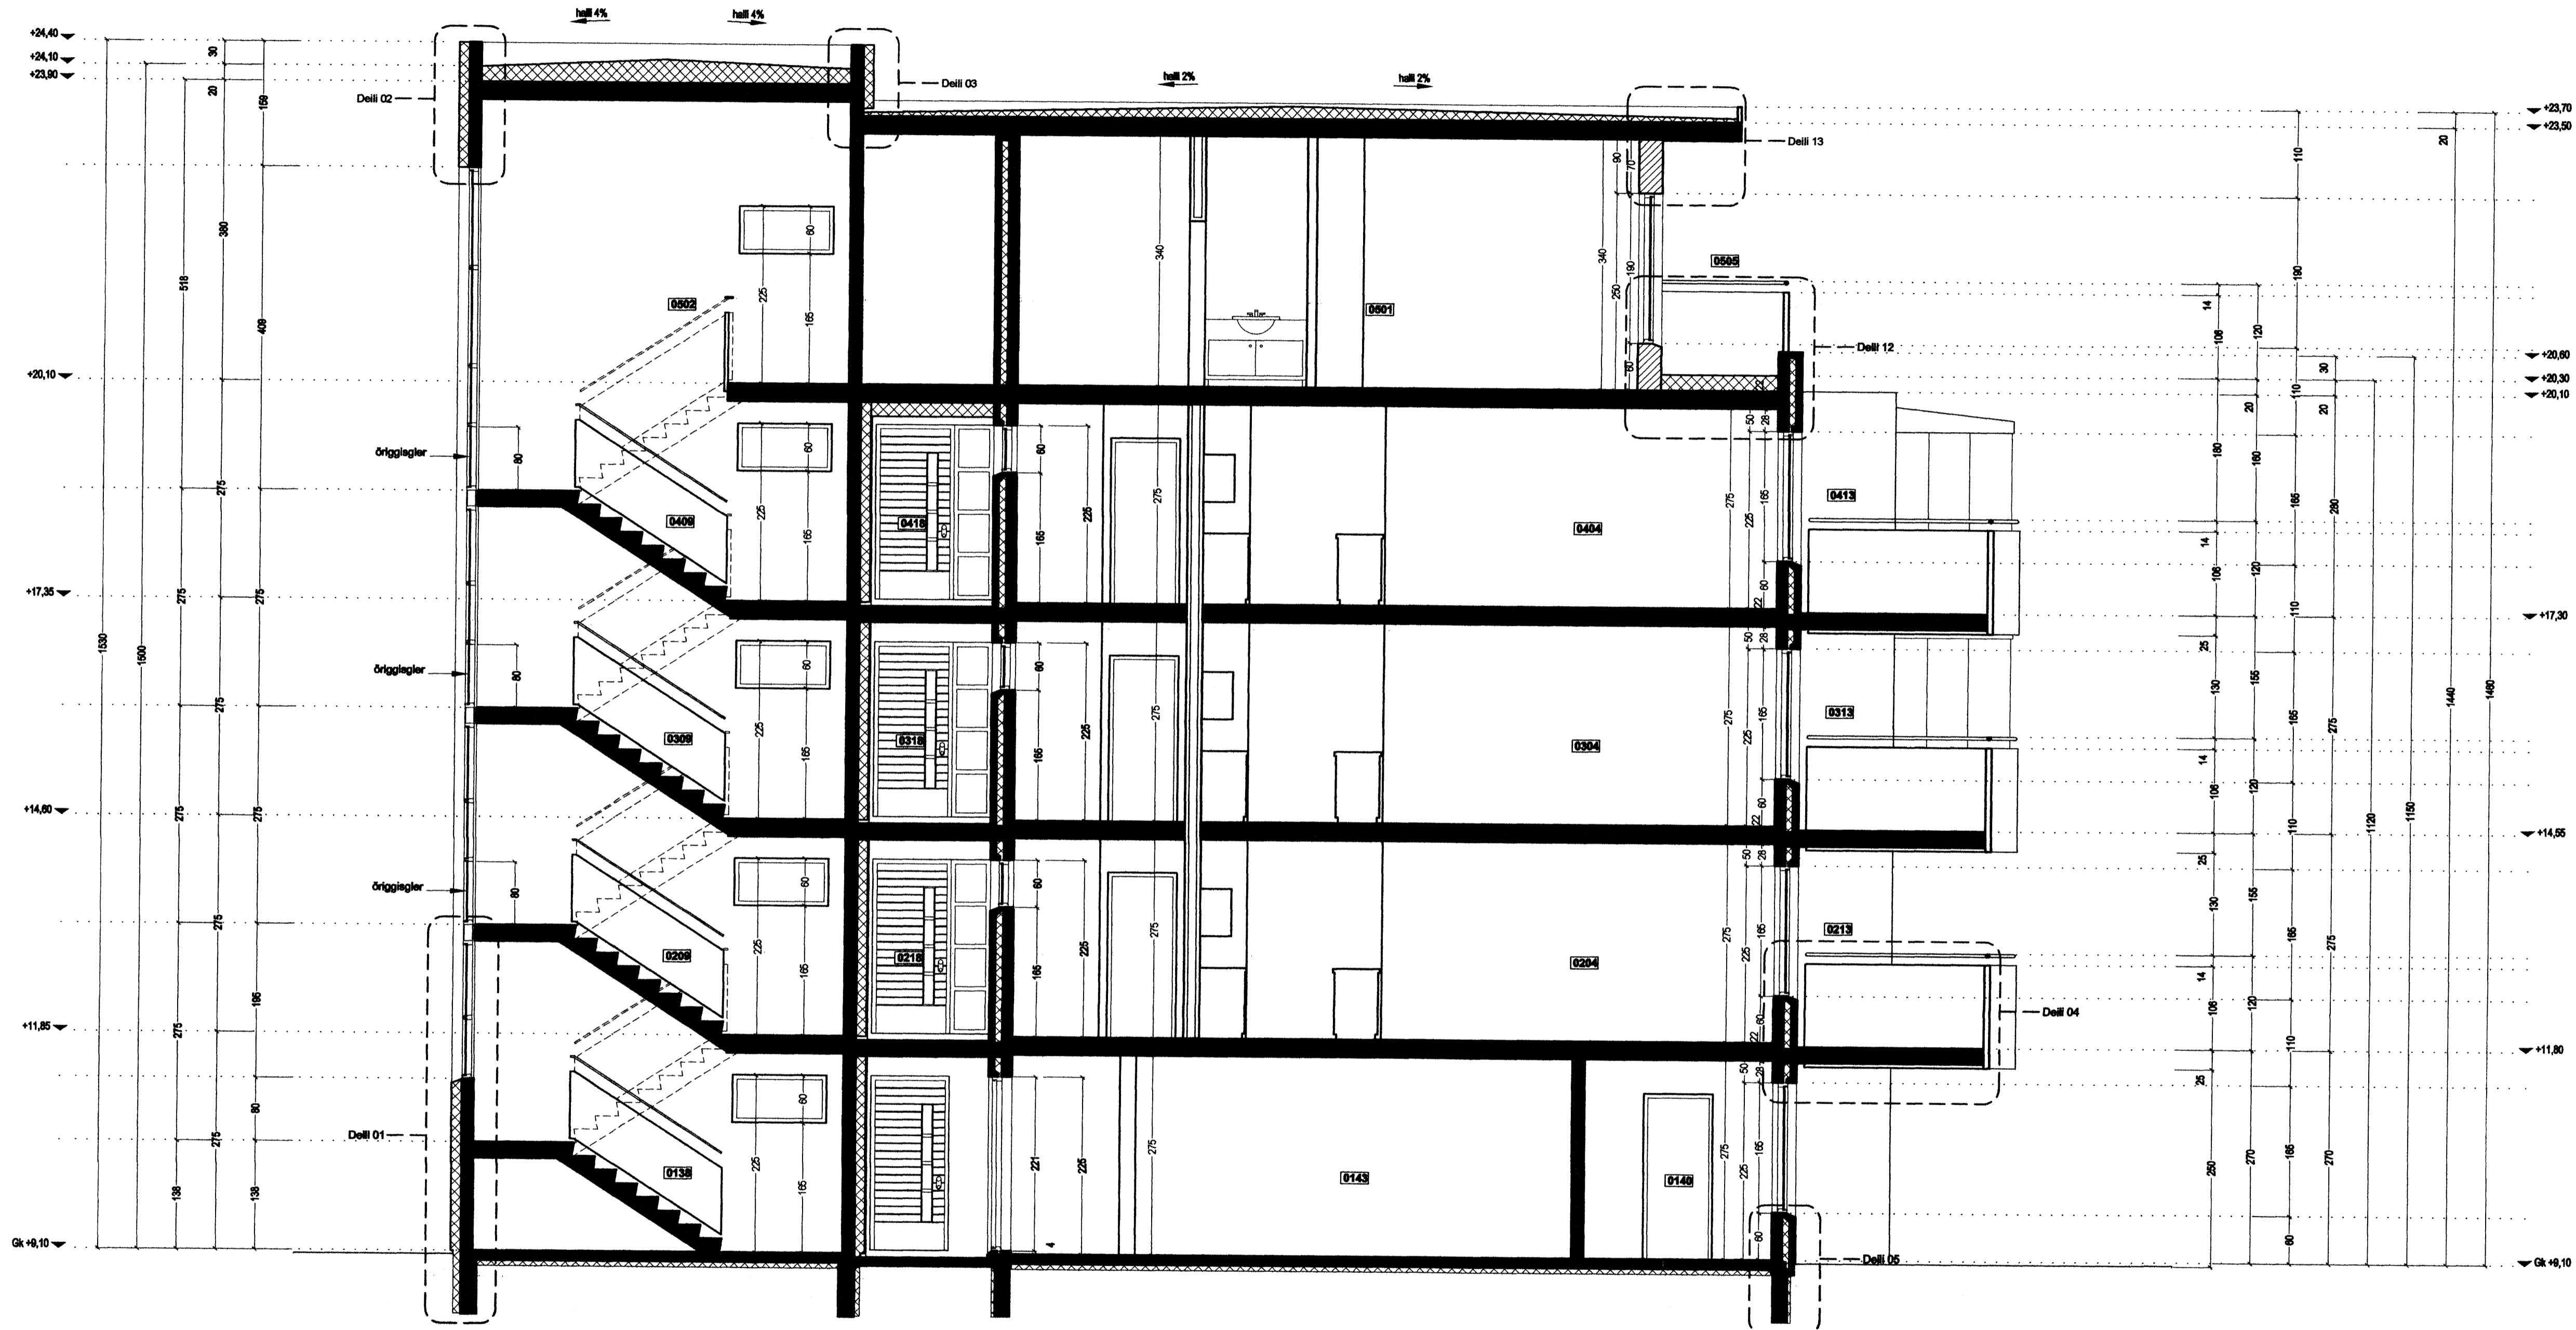

skurður B-B

TEIKNAD

JGE.RCM.YAI.SOL

MKV.

1:50

DAGSETNING

01.03.2005

BLAD

13 AF 20

LÆKJARGATA 32
HAFNARFJORDUR

SKURÐUR B-B

KRISTINN RAGNARSSON arkitekt EHF.

KRISTINN RAGNARSSON - KL 120944.2669 - t11kristinn@aimnet.is
TEKNIÐTÓFAN SMÍÐJUVEGI 11 - 200 KÓPAVOGI - ÍSLAND - S. 664.2266 - FAX 644.4226