


DAGS	NR.	BREYTINGAR	SKM.
20.08.09		Handkræðingar ferðir III	

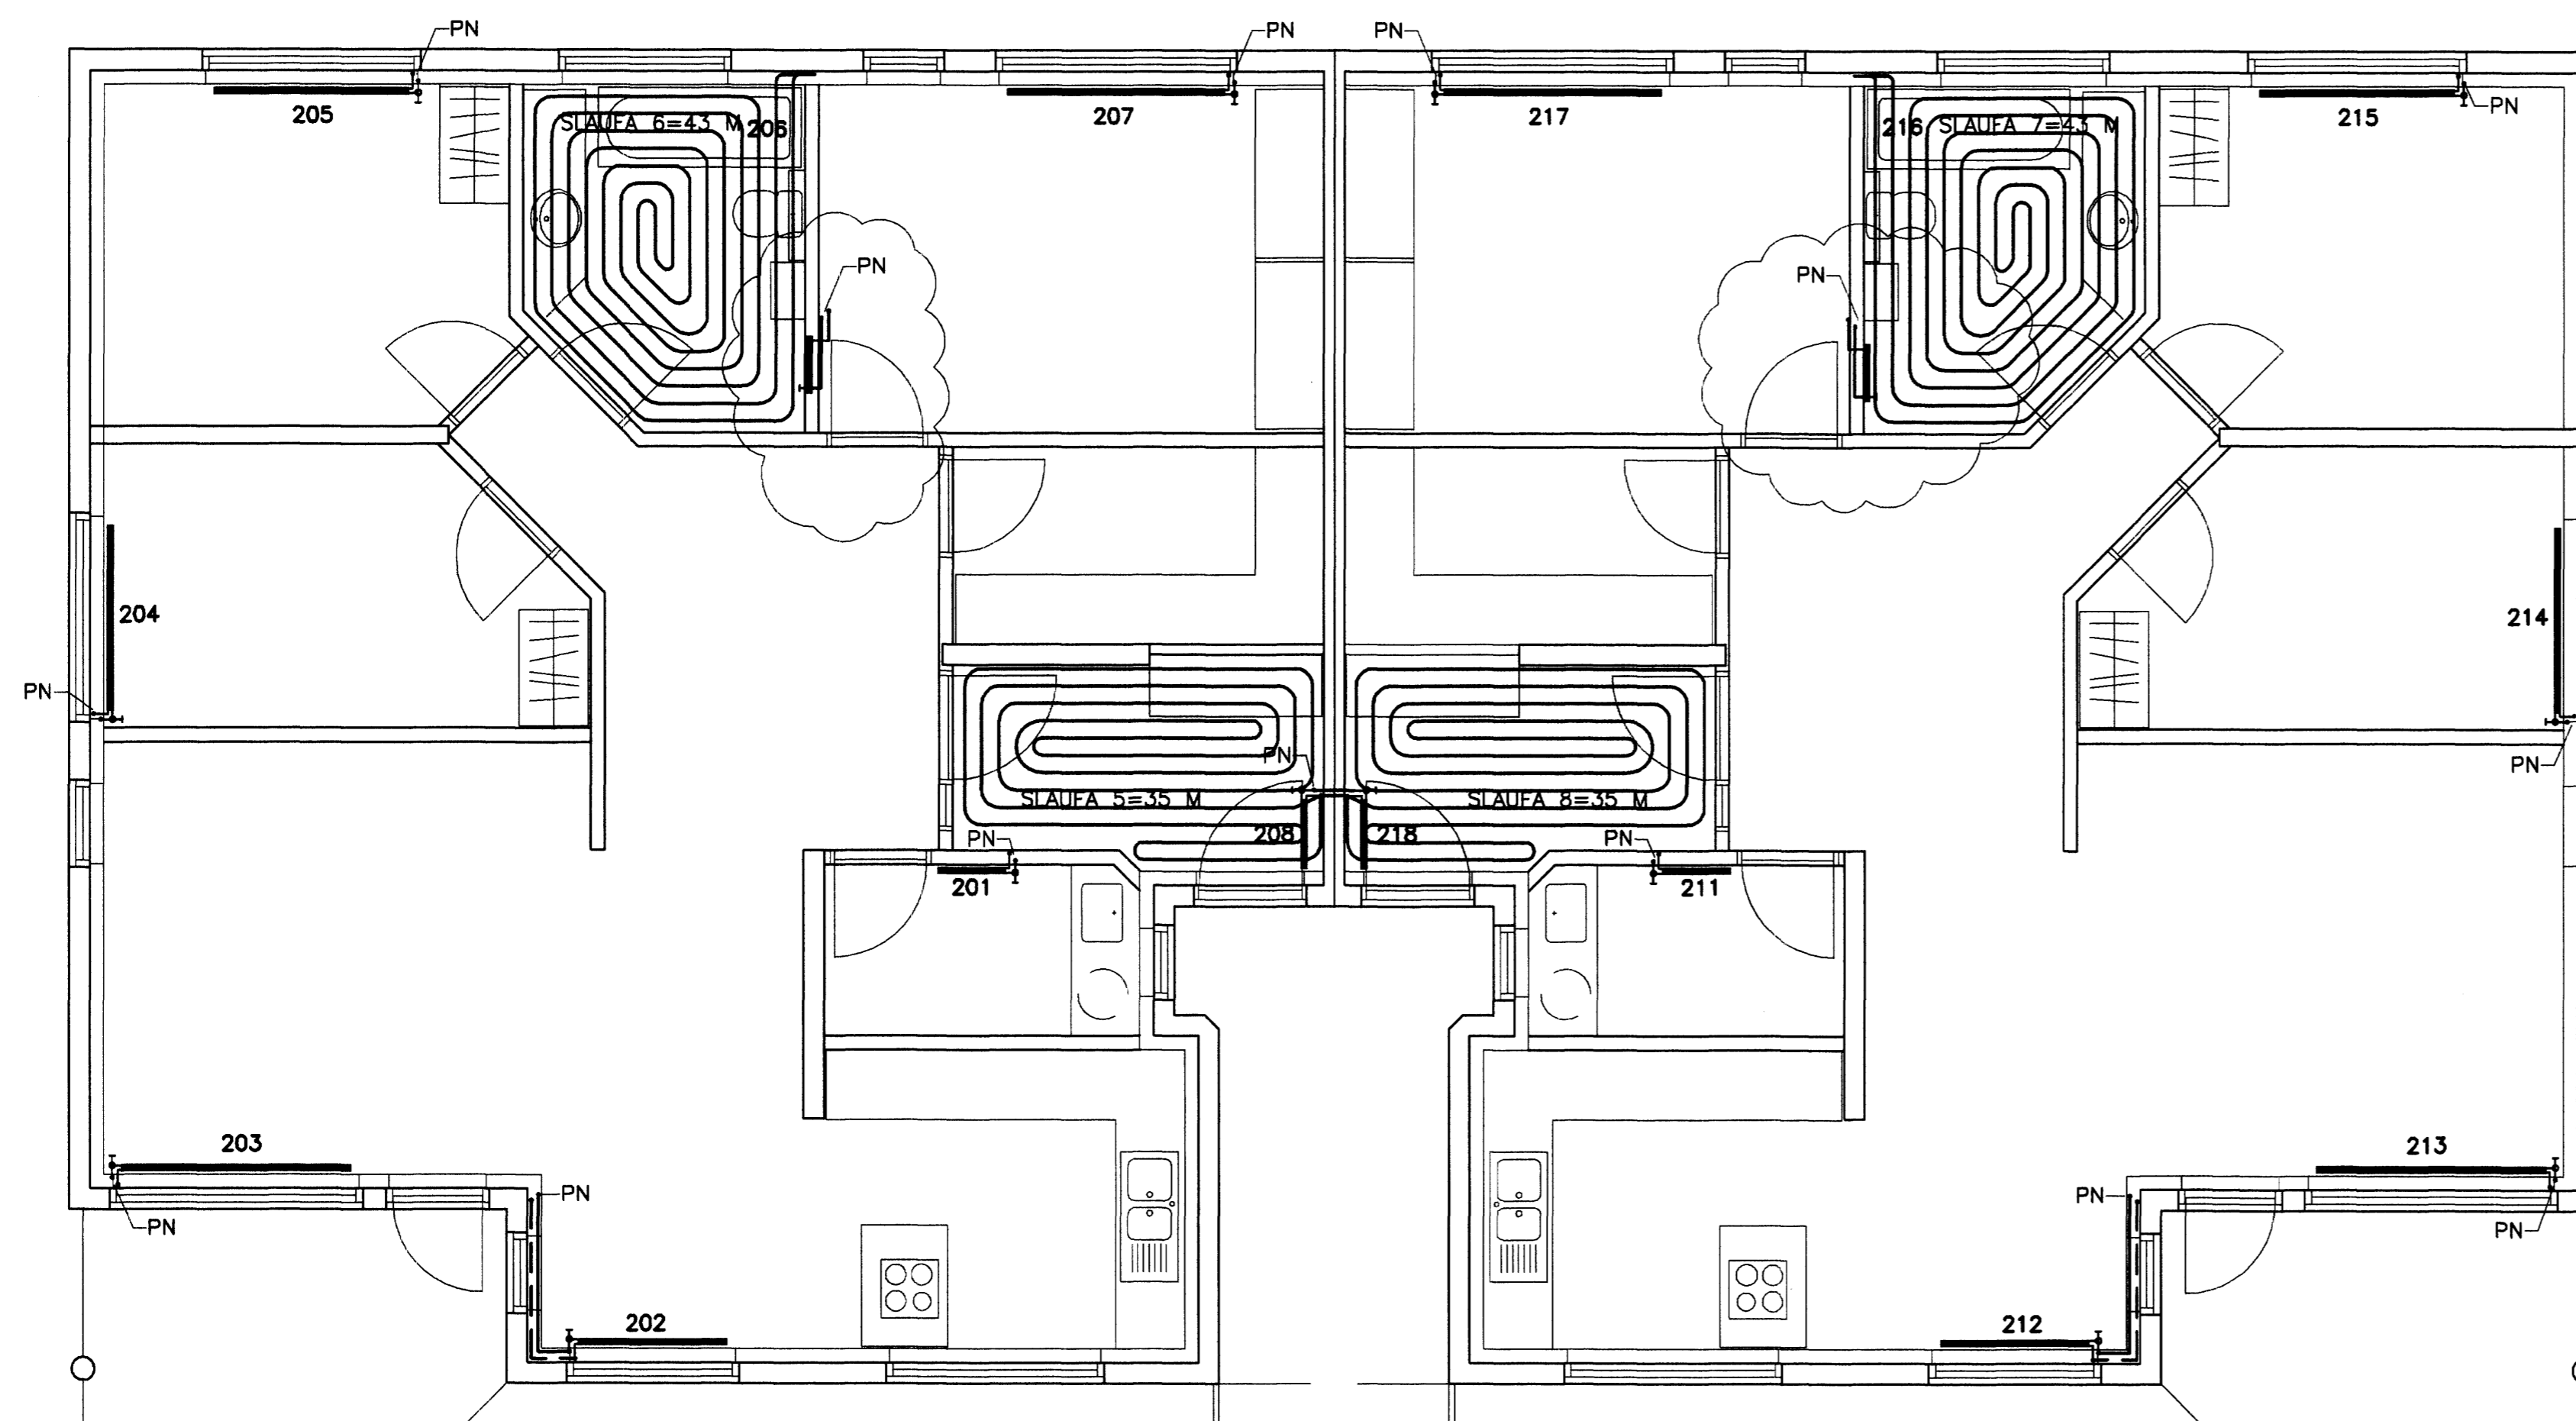

GRUNNMYND 2.HÆÐ

GÓLFHITI		
DREKAVELLIR 38		
SLAUFA NR.	HERBERGI	LENGD m.
05	ANDDYRI	3.5
06	BADHERBERGI	4.3
Samt.		15.6

OFNASKRÁ $\Delta t = 40^\circ\text{C}$						
HITASTIG VATNS: $80^\circ\text{C} - 40^\circ\text{C}$						
OFN NR.	AFL W	HERBERGI	MAX HÆÐ mm	MAX LENGD mm	OFNLOKAR	STILLI-TALA
201	520	ÞVOTTAHÓS	600	600		
202	1480	ELDHÓS	600	1200		
203	1890	STOFA	400	2000		
204	720	SVEFNHERBERGI	600	1600		
205	940	SVEFNHERBERGI	600	1600		
206	480	BADHERBERGI	1200	600		
207	960	SVEFNHERBERGI	600	1800		
208	420	ANDDYRI	600	600		
211	520	ÞVOTTAHÓS	600	600		
212	1480	ELDHÓS	600	1200		
213	1890	STOFA	400	2000		
214	720	SVEFNHERBERGI	600	1600		
215	940	SVEFNHERBERGI	600	1600		
216	480	BADHERBERGI	1200	600		
217	960	SVEFNHERBERGI	600	1800		
218	420	ANDDYRI	600	600		
Samt.	14.820					

SKÝRINGAR SJÁ TEIKN. NR. 510



PROJ. VERK:	DREKAVELLIR 38	VERKNAÐUR:	07.73	DAGS:	06.09.07
PROJ. NAFN:	HAFNARFIRÐI	PROJ. NAFN:	FJÖRBÚJ	PROJ. NAFN:	521
PROJ. TITILL:	GRUNNMYND 2.HÆÐ	PROJ. TITILL:	Jón Guðmundsson	PROJ. TITILL:	FRUMÓTGÁFA
PROJ. NÚM:	2802SS-4329	PROJ. NÚM:		PROJ. NÚM:	1:50
PROJ. NÚM:		PROJ. NÚM:		PROJ. NÚM:	521

