



12/11 '09 *J*

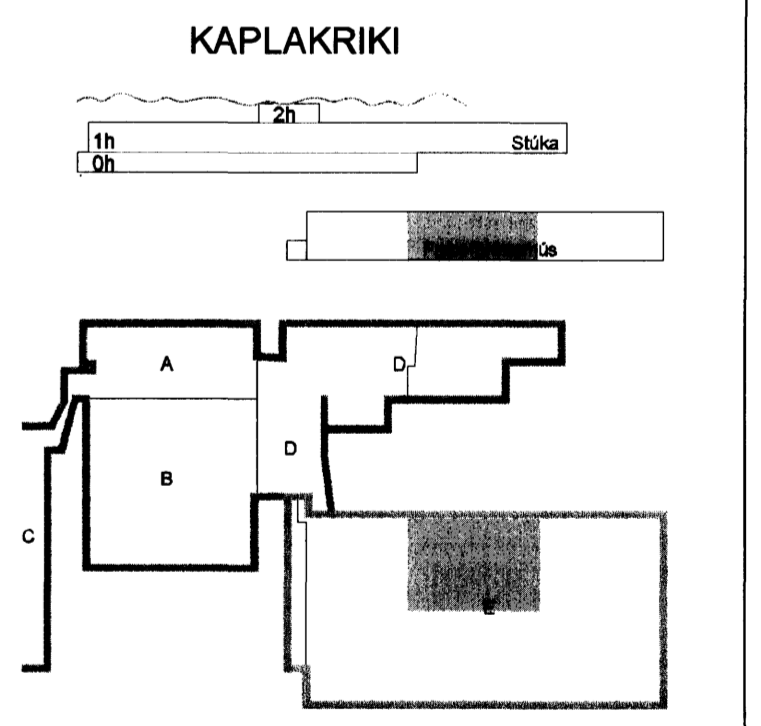

C	05.11.09	Box færð til	BSG/ÖG
B	13.10.09	Gólfbox málað	BSG/ÖG
A	17.09.08	Gólfboða færð til	SF/ÖG
Útg. Dags. Skýring			Hannað/Virfarir

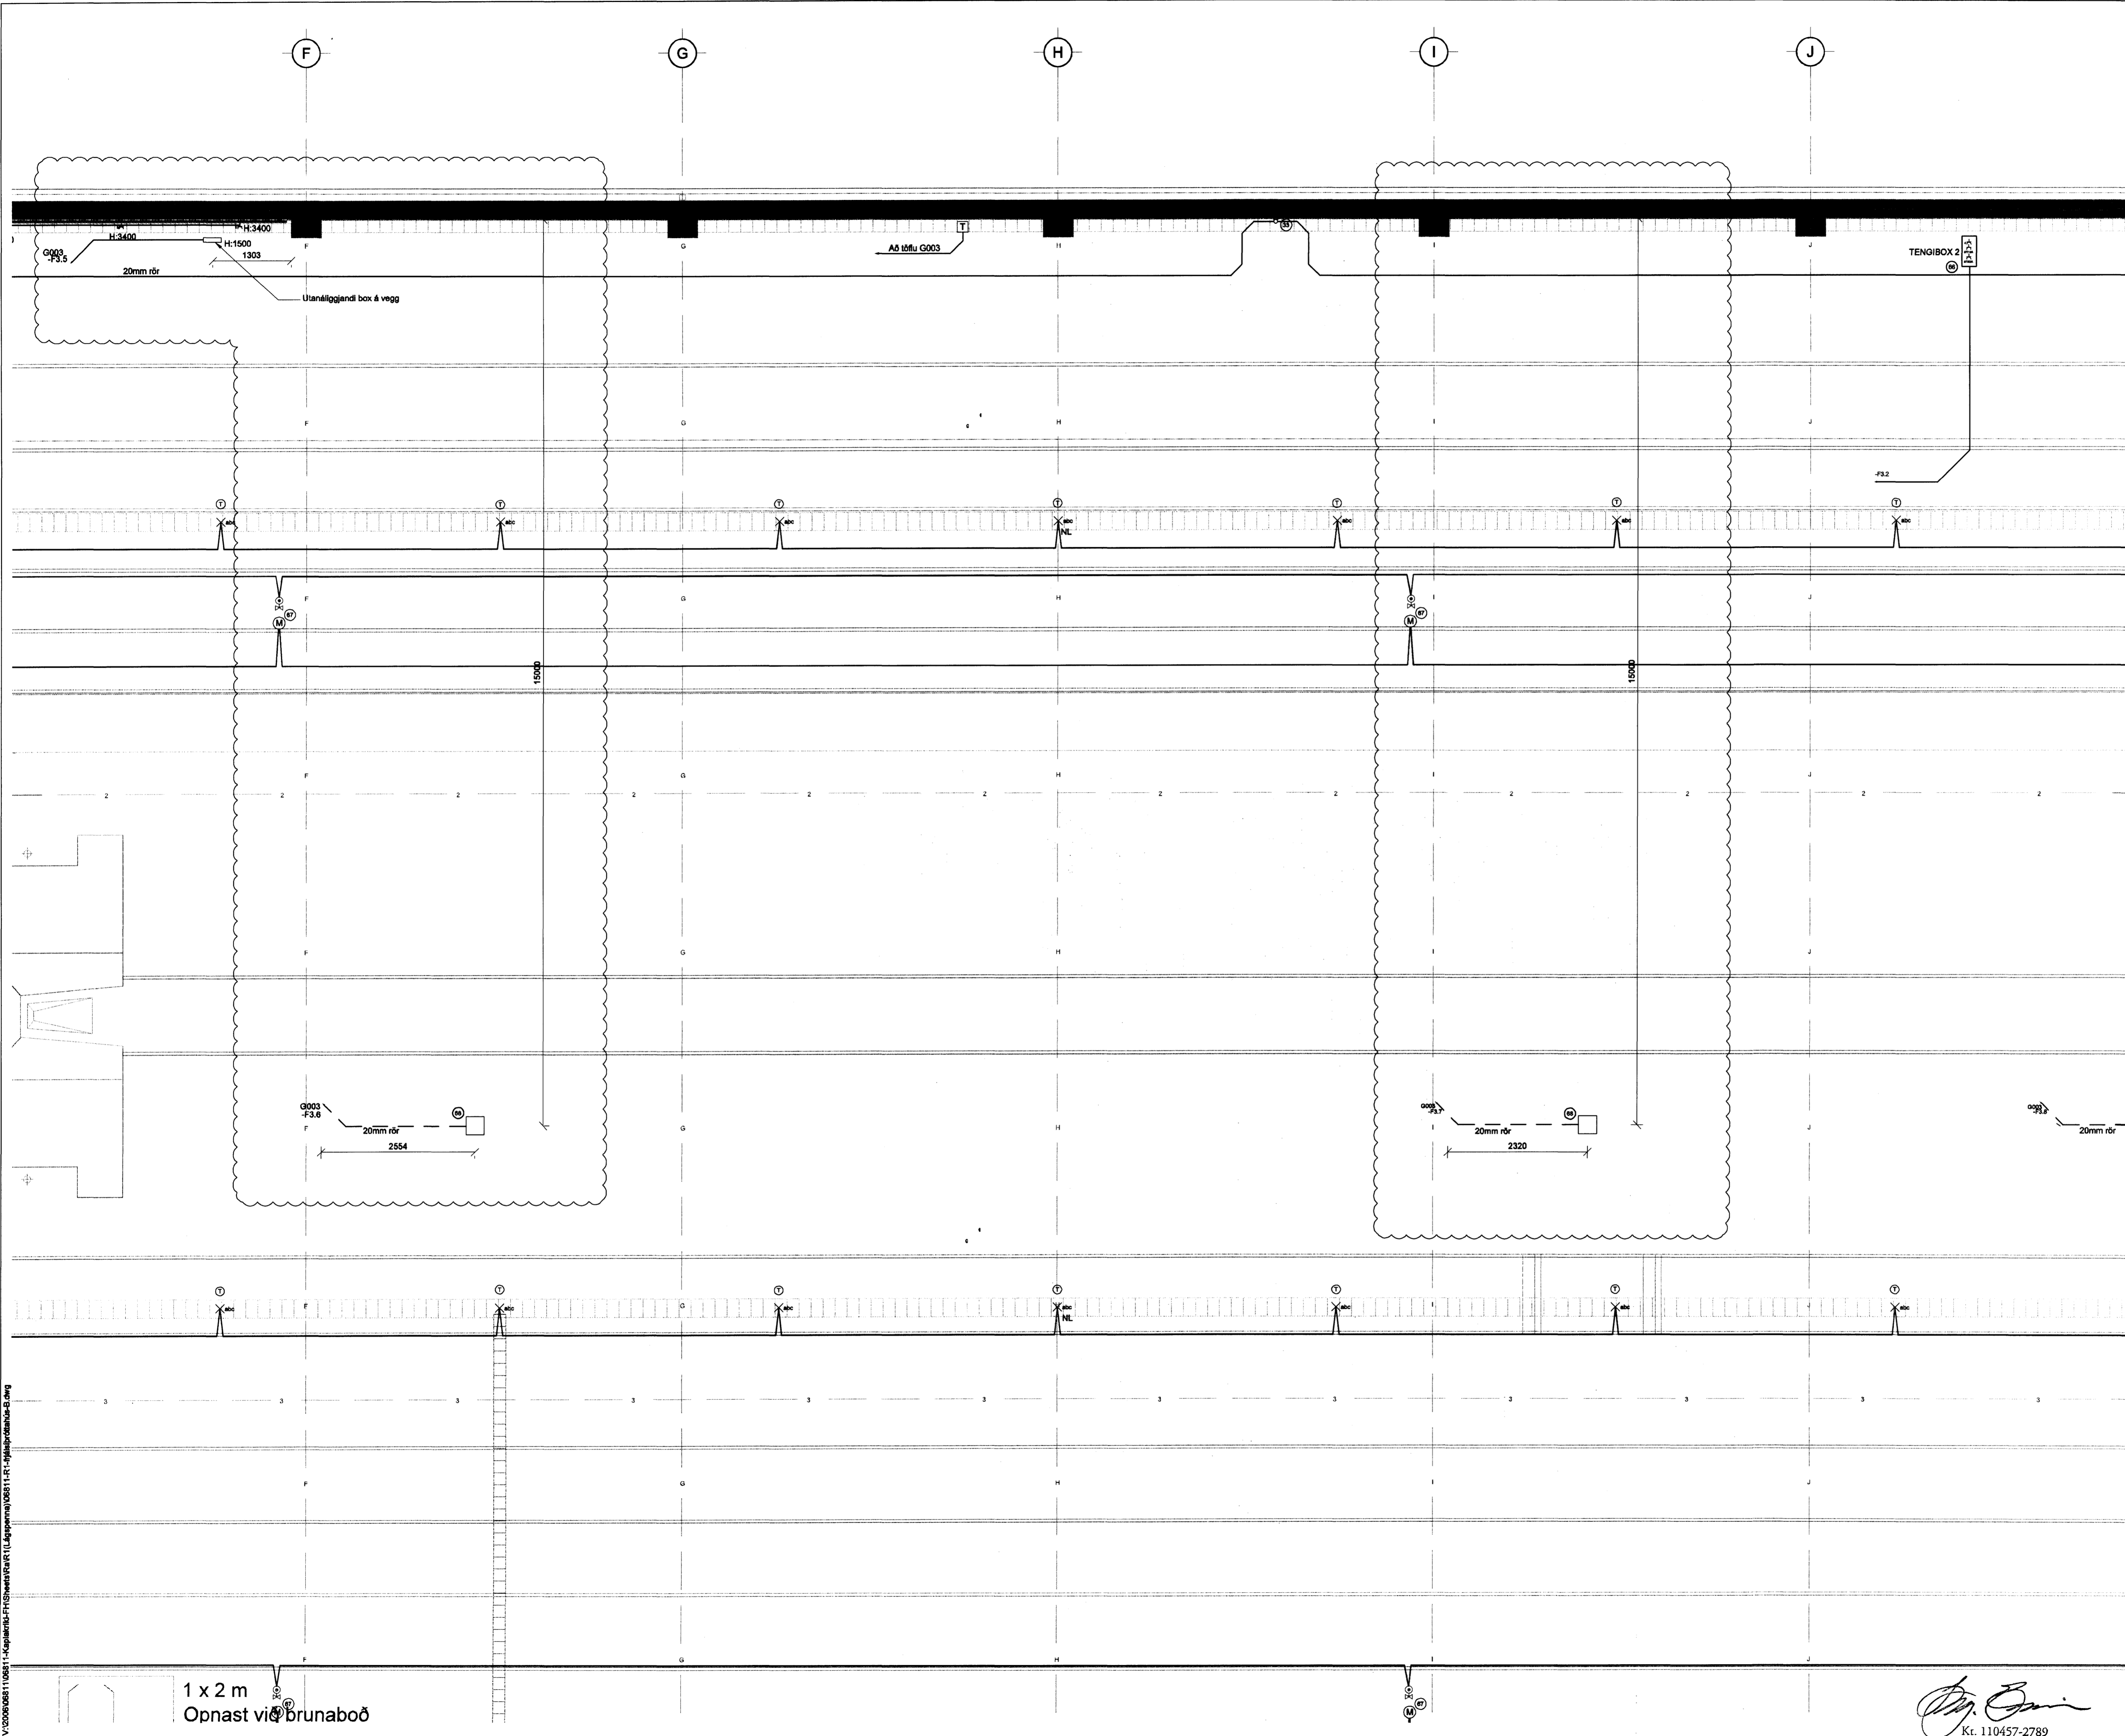

VERKFRÆÐISTOFA

BJARNAHRAUN 20 · 220 HAFNARFJÖRÐUR · KENNIT. 710796-2899
 vab@vab.is · Sími 585 8600 · Fax 585 8610 · www.vab.is

Áritun sérhönnuðar
 Örn Guðmundsson Kt: 220961 2739 *Örn*

Verkefni
KAPLAKRIKI
HAFNARFIRDI

Verkið
 Rafkerfi
 Lágspenna frjálspíróttahus
 Grunnmynd

Hannað	Telmað	Virfarir	Kvarði	Síða
RVK/HJ	RVK/HJ	ÖG	1:50	/ A1 -
Dags.	Verkefni	Telkning	Útgáfa	
18.03.2008	06811	B R102	C	

Hannað/Virfarir
 Kt. 110457-2789

V:\009\06811\06811-Kaplaerki-Hafnarfirdi\06811-R-01\06811.dwg