


sjá sérteikningu
 stungujárn í vegg og beygd inn í efri
 brún plötu K10 CC 30
 steinull milli íbúða sjá sérteikningu

stigi og stigapallur
 sjá sérteikningu

sjá sperruteikningu

TEIKNINGU DREYTT Í APRÍL 1993

**ÁSKILID, ELÐRI
 TEIKNING ÓGILD**

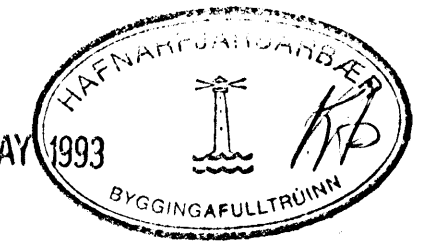

BÆJARHOLT 1 HAFNARFIRDI FEBRÚAR 1991
 JÁRNBEITIR VEGGIR 3 HÆÐ MÆLIKVARDI
 JÁRNBEIT PLATA YFIR 3. HÆÐ 1:50
 TÆKNIFJONUSTA SVEINS KARLSSONAR TFÍ TEIKNING
 BÆJARHRAUNI 2 220 HAFNAREJURDUR 91-653045 B-4.

Stein

SKYRINGAR

STEINSTRYPA Í UTVEGGI S-250.
 STEINSTRYPA Í INNVEGGI OG GOLFPLÖTUR ER S-200.
 STEINSTRYPA SKAL UPPTYLLA KRÖFUR 1ST 9, 1ST 10, 1ST 14 OG
 BYGGINGAREGLUGERÐAR.

K 10, HERKIR KAUBSTÁL KS 40.
 SKRIFTLENGD K 10 ER 50 CM NEHA ANNAD SE TEKID FRAM.
 STEYPUHULA A JARN I UTBRUN UTVEGGJA SKAL VERA 4 CM.
 JARNAGRIND I INNVEGGJUM SKAL STADSETT I MIDJUM VEGG.
 JARNAGRINDUR OG JARN SKAL STADSSETJA HED PARTILGERÐUM FJARLEGDAR-
 KLOSSUM.

JARNBENDING UTVEGGJA OG INNVEGGJA ER K 10 c/c 25 LODRETT OG LARETT.
 UNDIR, UPPHED OG YFIR ALLA GLUGGA, HURDIR OG UNNUR HURUP SKAL SETJA
 2 K 12 NEHA ANNAD SE TEKID FRAM. JARN SKAL NA 50 CM. UTFYRIR OP.
 I ULL STEYPUKIL SKAL SETJA TENGIJARN K 10 c/c 25 LENGD 100 CM.

HALSETNINGAR ERU I CM.
 HEDARKOTAR ERU I M., OG GEFNIR UPP A FULLFRAGENGIN GOLF.
 ÞVERHAL JARNA ERU I MM.
 c/c HERKIR HIDJU A HIDJU.

HERKIR JARN I NEDRI BRUN PLÖTU.
 HERKIR JARN I EFRI BRUN PLÖTU.
 HERKIR GOLFPLÖTUDYKKT.

ALAGSFORSENDUR.
 NOTALAG 150 KP/FA.
 INNVEGGIR 100 KP/FA.
 SNJÖALAG 100 KP/FA.
 VINDALAG SAHKVÆHT IST.12.3

