


Samþykkt þann

23 JUL 2009

Byggingafulltrúinn í Hafnarfirði
F.h. Sigurður Steinar Jónsson

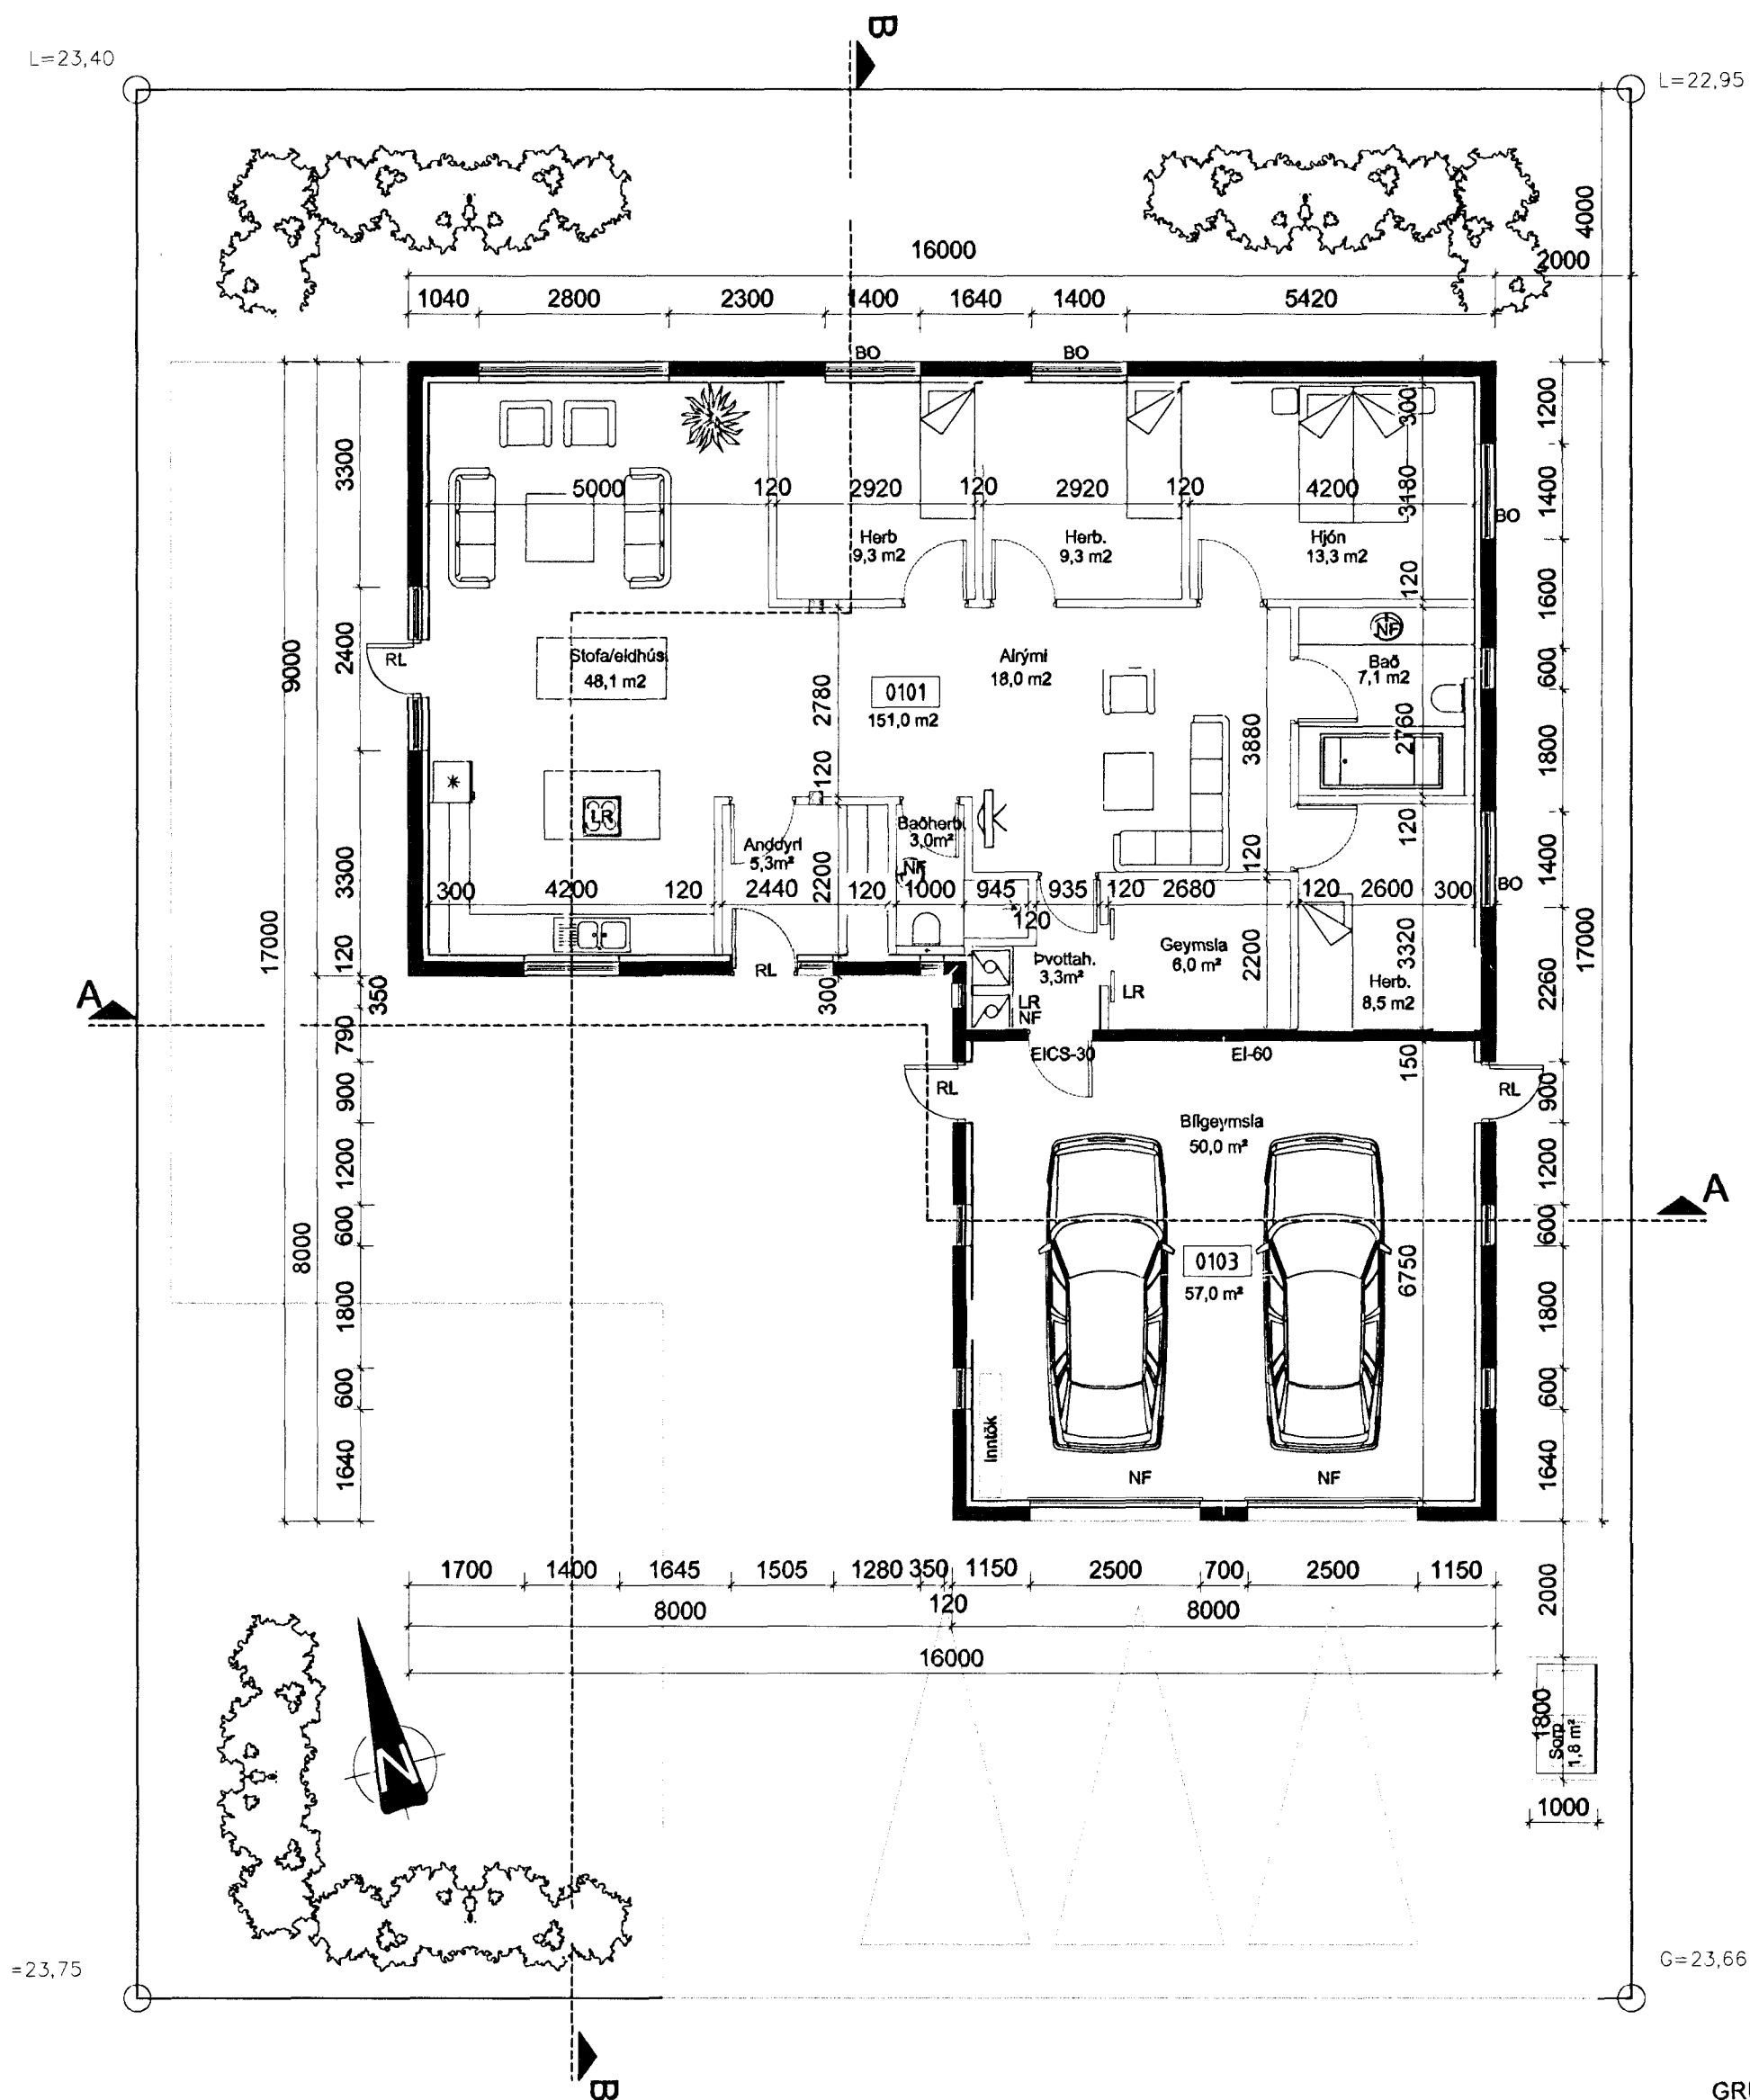

GRUNNMYND
1:100

BREYTINGAR

NR.	DAGS.	BREYTING	Sp.
1	16.07.09	BADHERBERGJUM BREYTT	
2	16.07.09	BREYTING Á ELDHÚSI	
3	16.07.09	SORP FÆRT TIL - LÉTT SORPSKÝLI	
4	16.07.09	ÞVOTTAHÚS BREYTTIST	
5	16.07.09	HEITUR POTTUR FJARLÆGGUR	

BYGGINGAFRÆÐINGUR
JÓN M. HALLDÓRSSON

BLÓMVELLIR 16
221 HAFNARFIRÐI
KT: 091162-3509

SÍMI: 555-0581
SÍMI: 897-3860
NETF: JMH@SIMNET.IS

SAMÞYKKT

Jon M. Halldorsson

VERK

FLÉTTUVELLIR-24
HAFNARFIRÐI

TEIKNING

GRUNNMYND

KVARDI

1:100



DAGS

18.10.2005

TEIKNAD AF

JMH

TEIKNING NR

10-02