
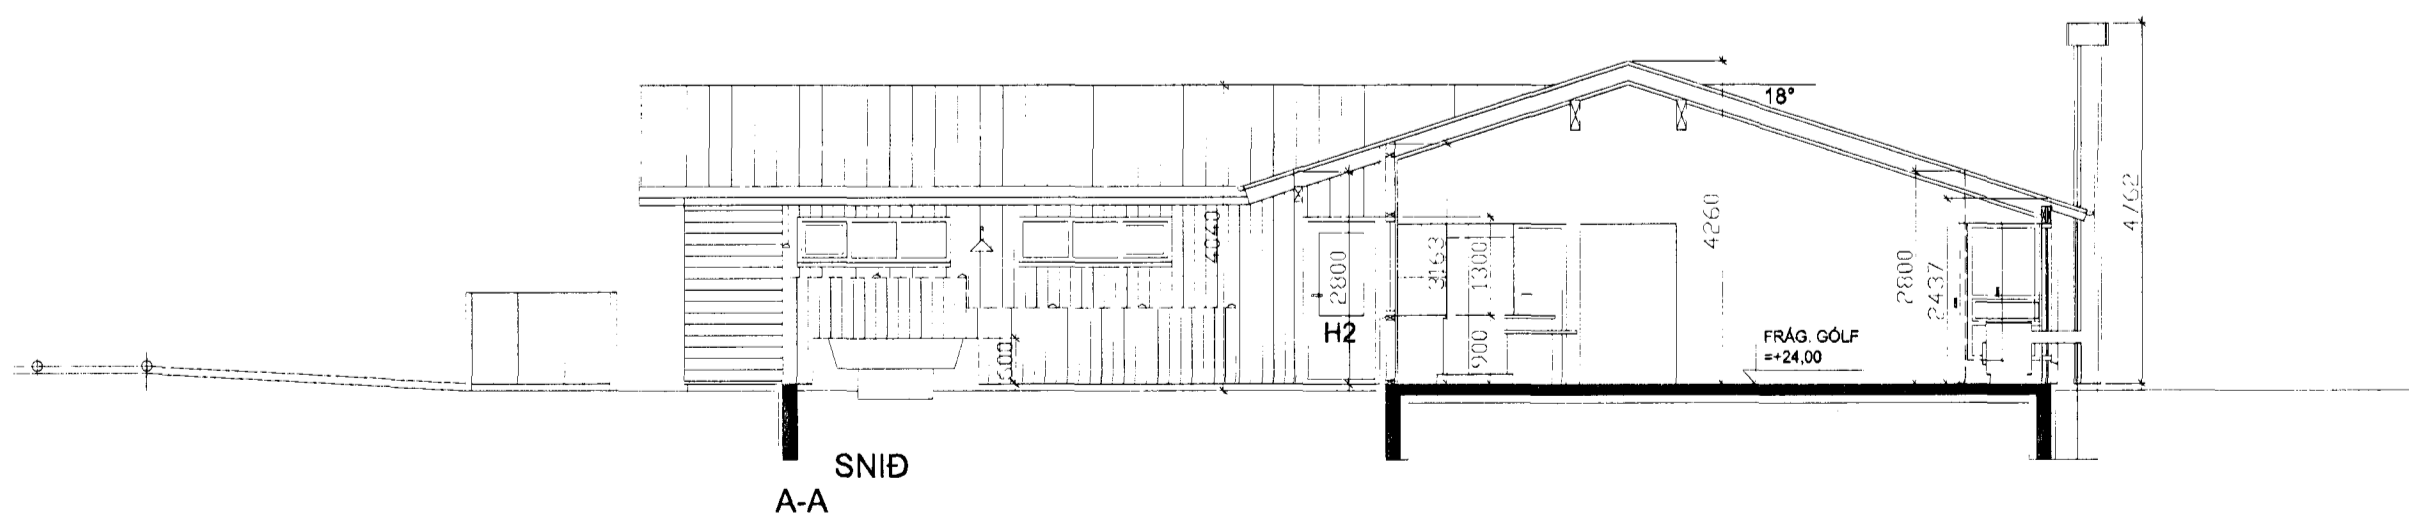
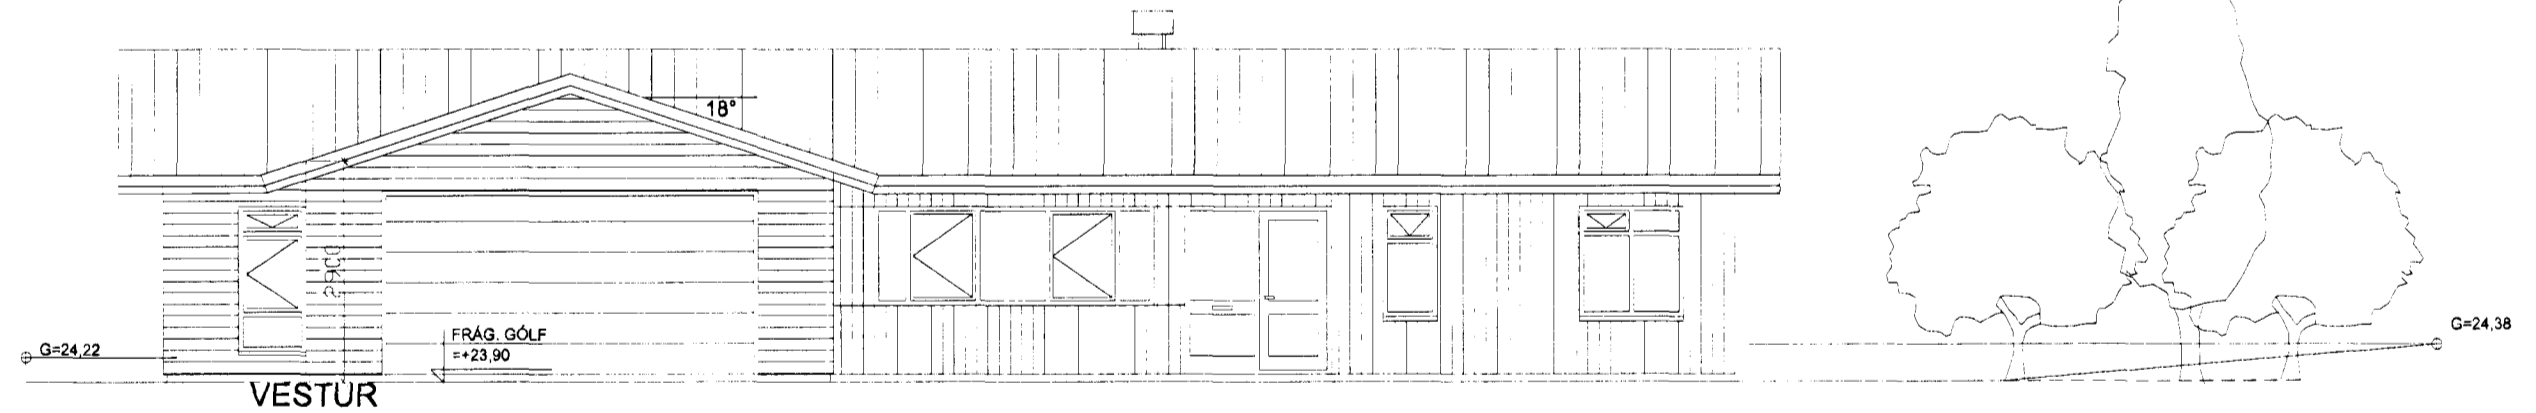
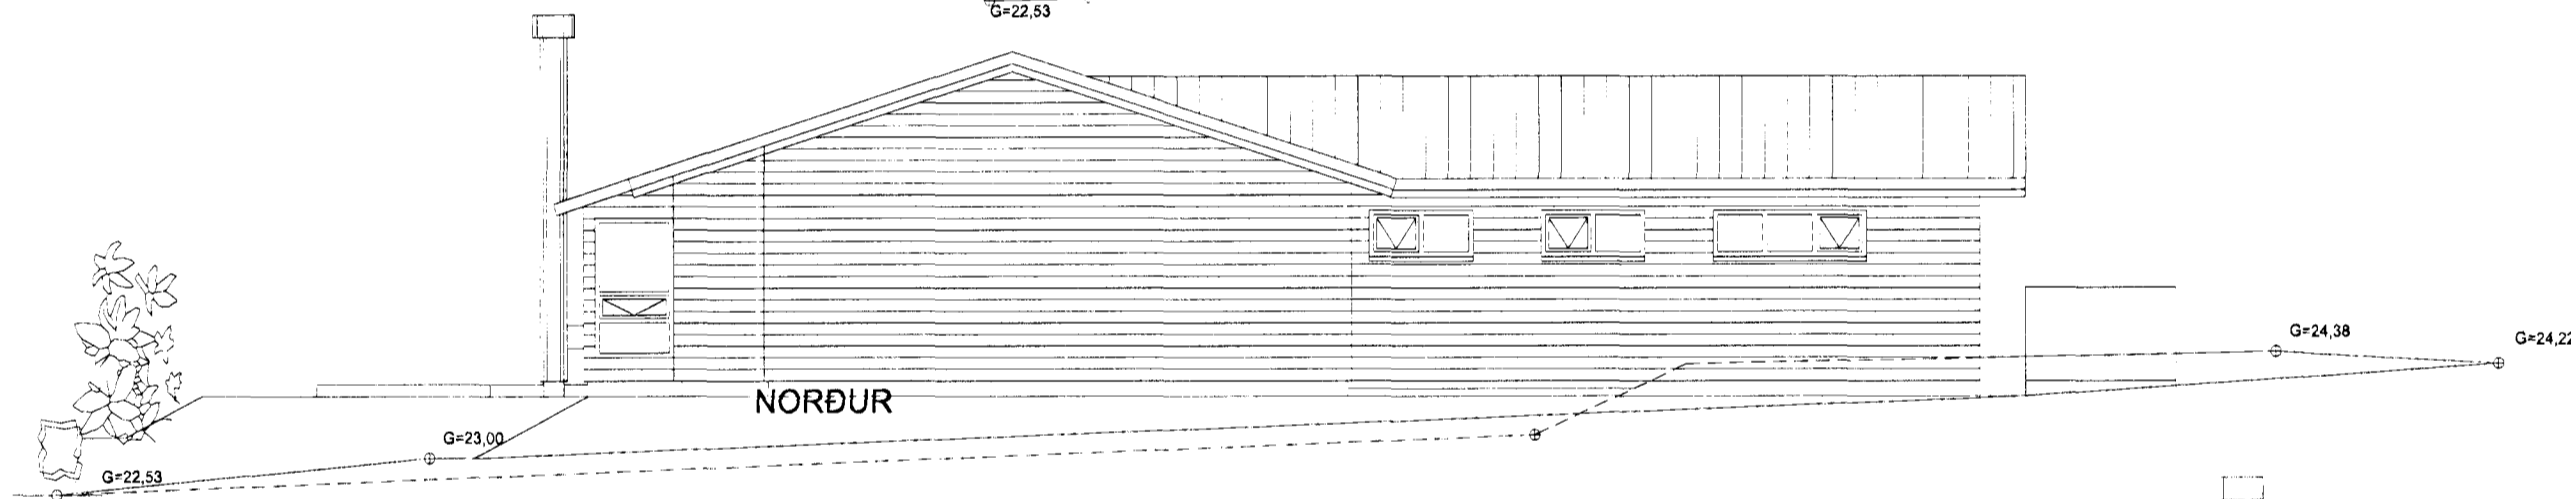
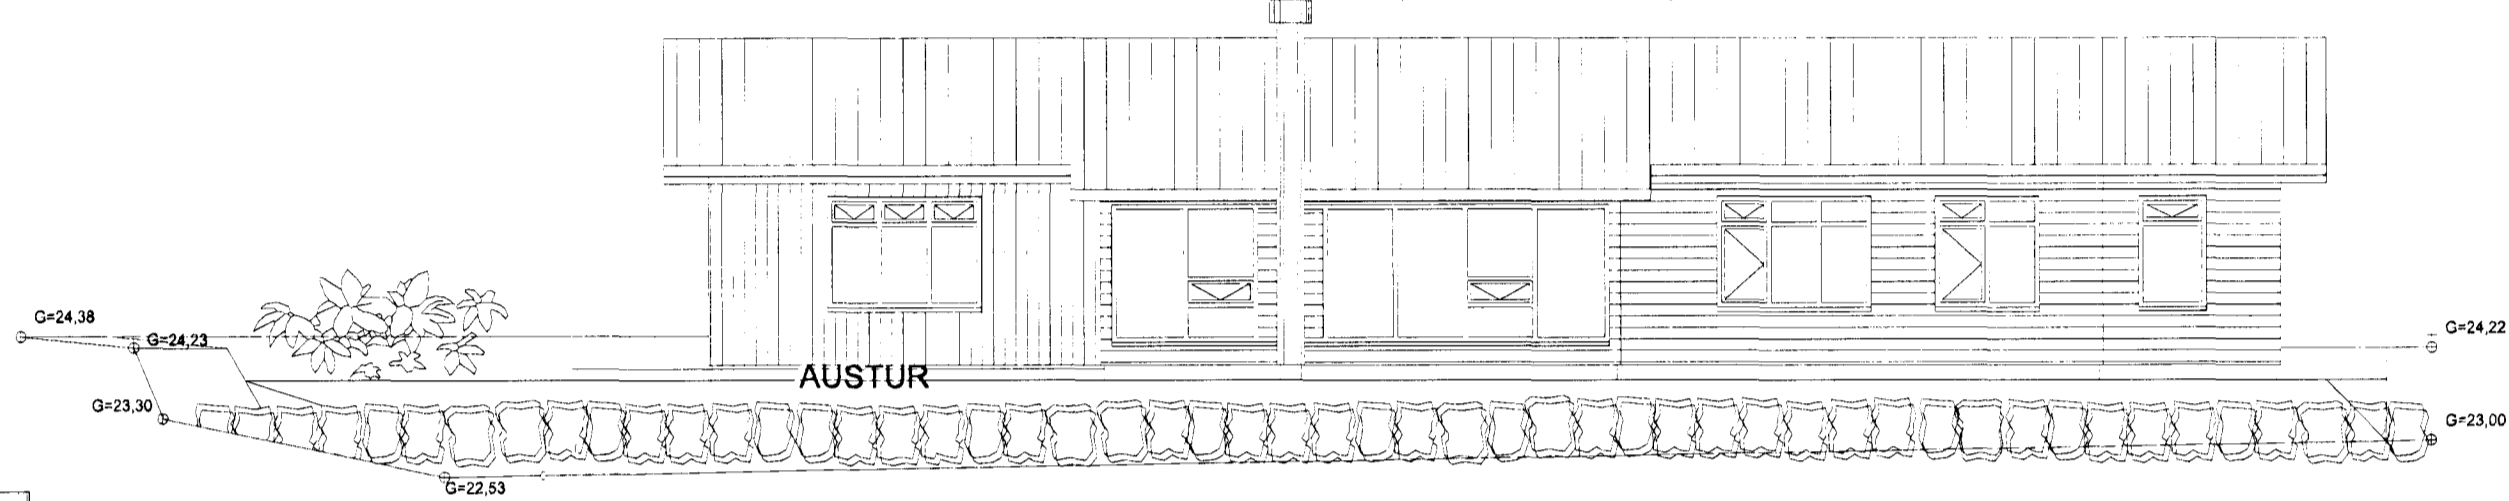


Samþykkið
 15 JUL 2009
 Byggingafulltrúnaðurinn
 F.h. Hrölfur S. Gunnlaússon

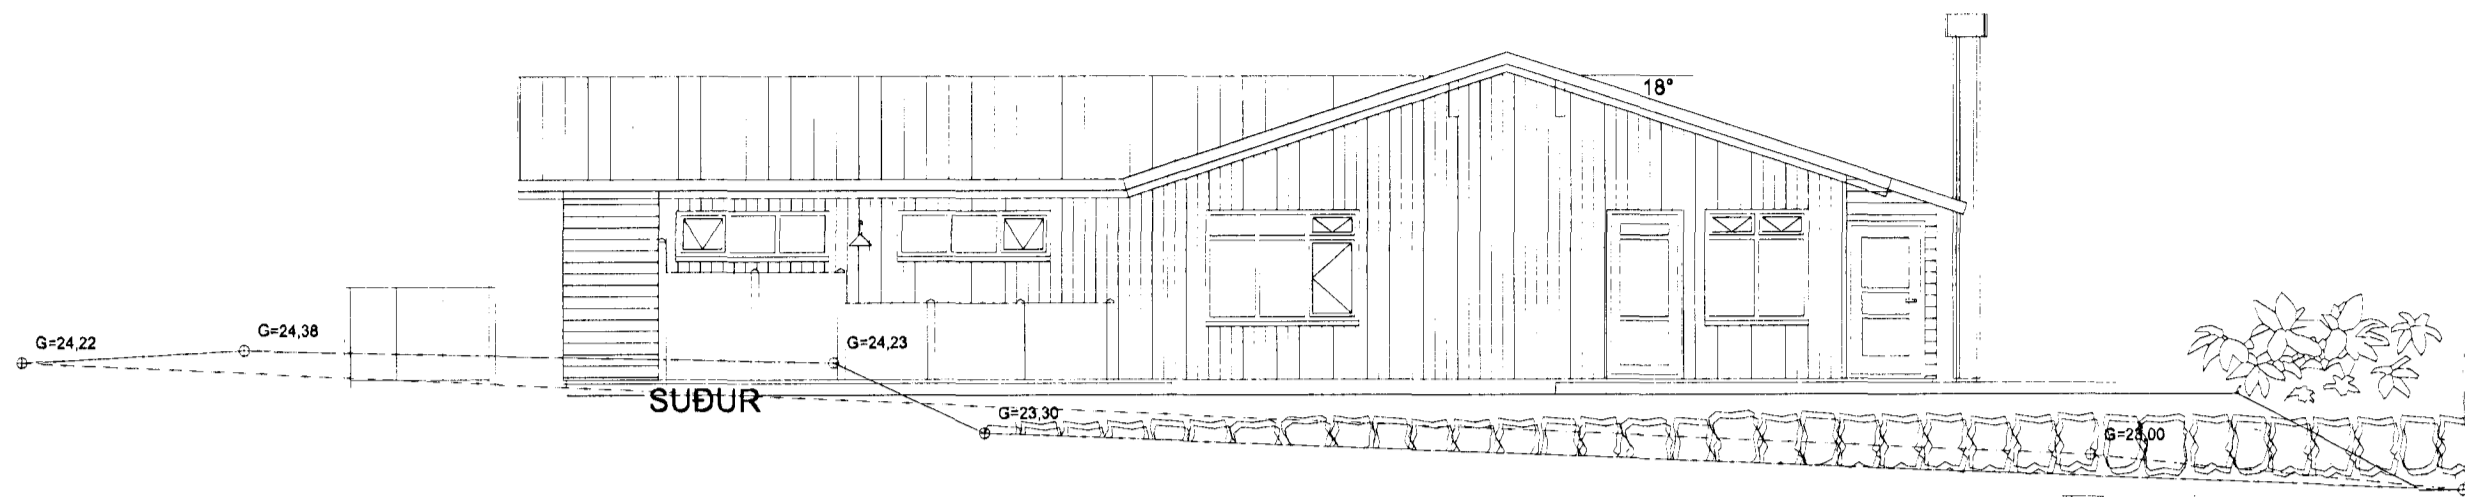

31. 09. 04. 2009 BÓRDYR, RENN HURÐ HERB., BLASTI, HÉÐSLA AUSTUR OG SUÐURVÖRKJÚV.

Guðrún Adalsteinsson
 FÍFUVELLIR 16, HAFNARFÐI BL-02

ÞRIÐJA HÉÐIN, ARKITEKTAR – SIGURÞÓR ADALSTEINSSON FAI



ÚTLIT SN Þ

STRANDGÖTU 28 220 HAFNARFÐ
 Sími 555 48 10 Faxi 555 48 31
 Netfang: s@sigurd.is

– AUVAD: TEKNAÐ: SA DAGS: 17.04.2004 MÆKI: 1:100

VERKNR: