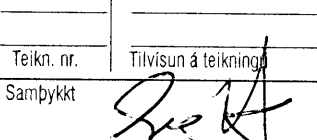


GRUNNMYND 4. HÆÐ NA

ATH! Öll gólfniðurföll á baðherbergjum og þvottahúsum eru með einst. lokum.

ATH!  
 Stærð og nákvæm staðsetning á götum fyrir frárennslis, neysluvatns- og hitalagnir skal ákvarða í samráði við eiganda og pípara.

BR 1: Gólfniðurföll með einstefnulokum.

<b>VEKTOR</b> - hönnun og ráðgjöf - Nýbýlavegi 6, 200 Kópavogi.		Sigurður Halsteinnsson Byggingarteknikfræðingur Kl. 030859-7749 Sími: 554-8650 Fax: 554-9669	
Reyndarteikning		BR 1   30.04.'08	
Tekn. nr. _____ Samþykkt _____		Br. _____ Dags. _____	
Tívilgan á teikningu 		NORDURBAKKI 25, HAFNARFIRÐI ÞRÍFALAGNIR GRUNNMYND 4. HÆÐ NA	
Dagsetning 06.06.'06		Vorkr. nr. B-05-10-41	
Mælikvæði 1:50		Teikn. nr. L-212	