


Samþykkt þann  
 11 JULÍ 2008  
 Byggingartillitunin í Hafnarfirði  
 F. H. Hröfður S. Gunnlaugsson

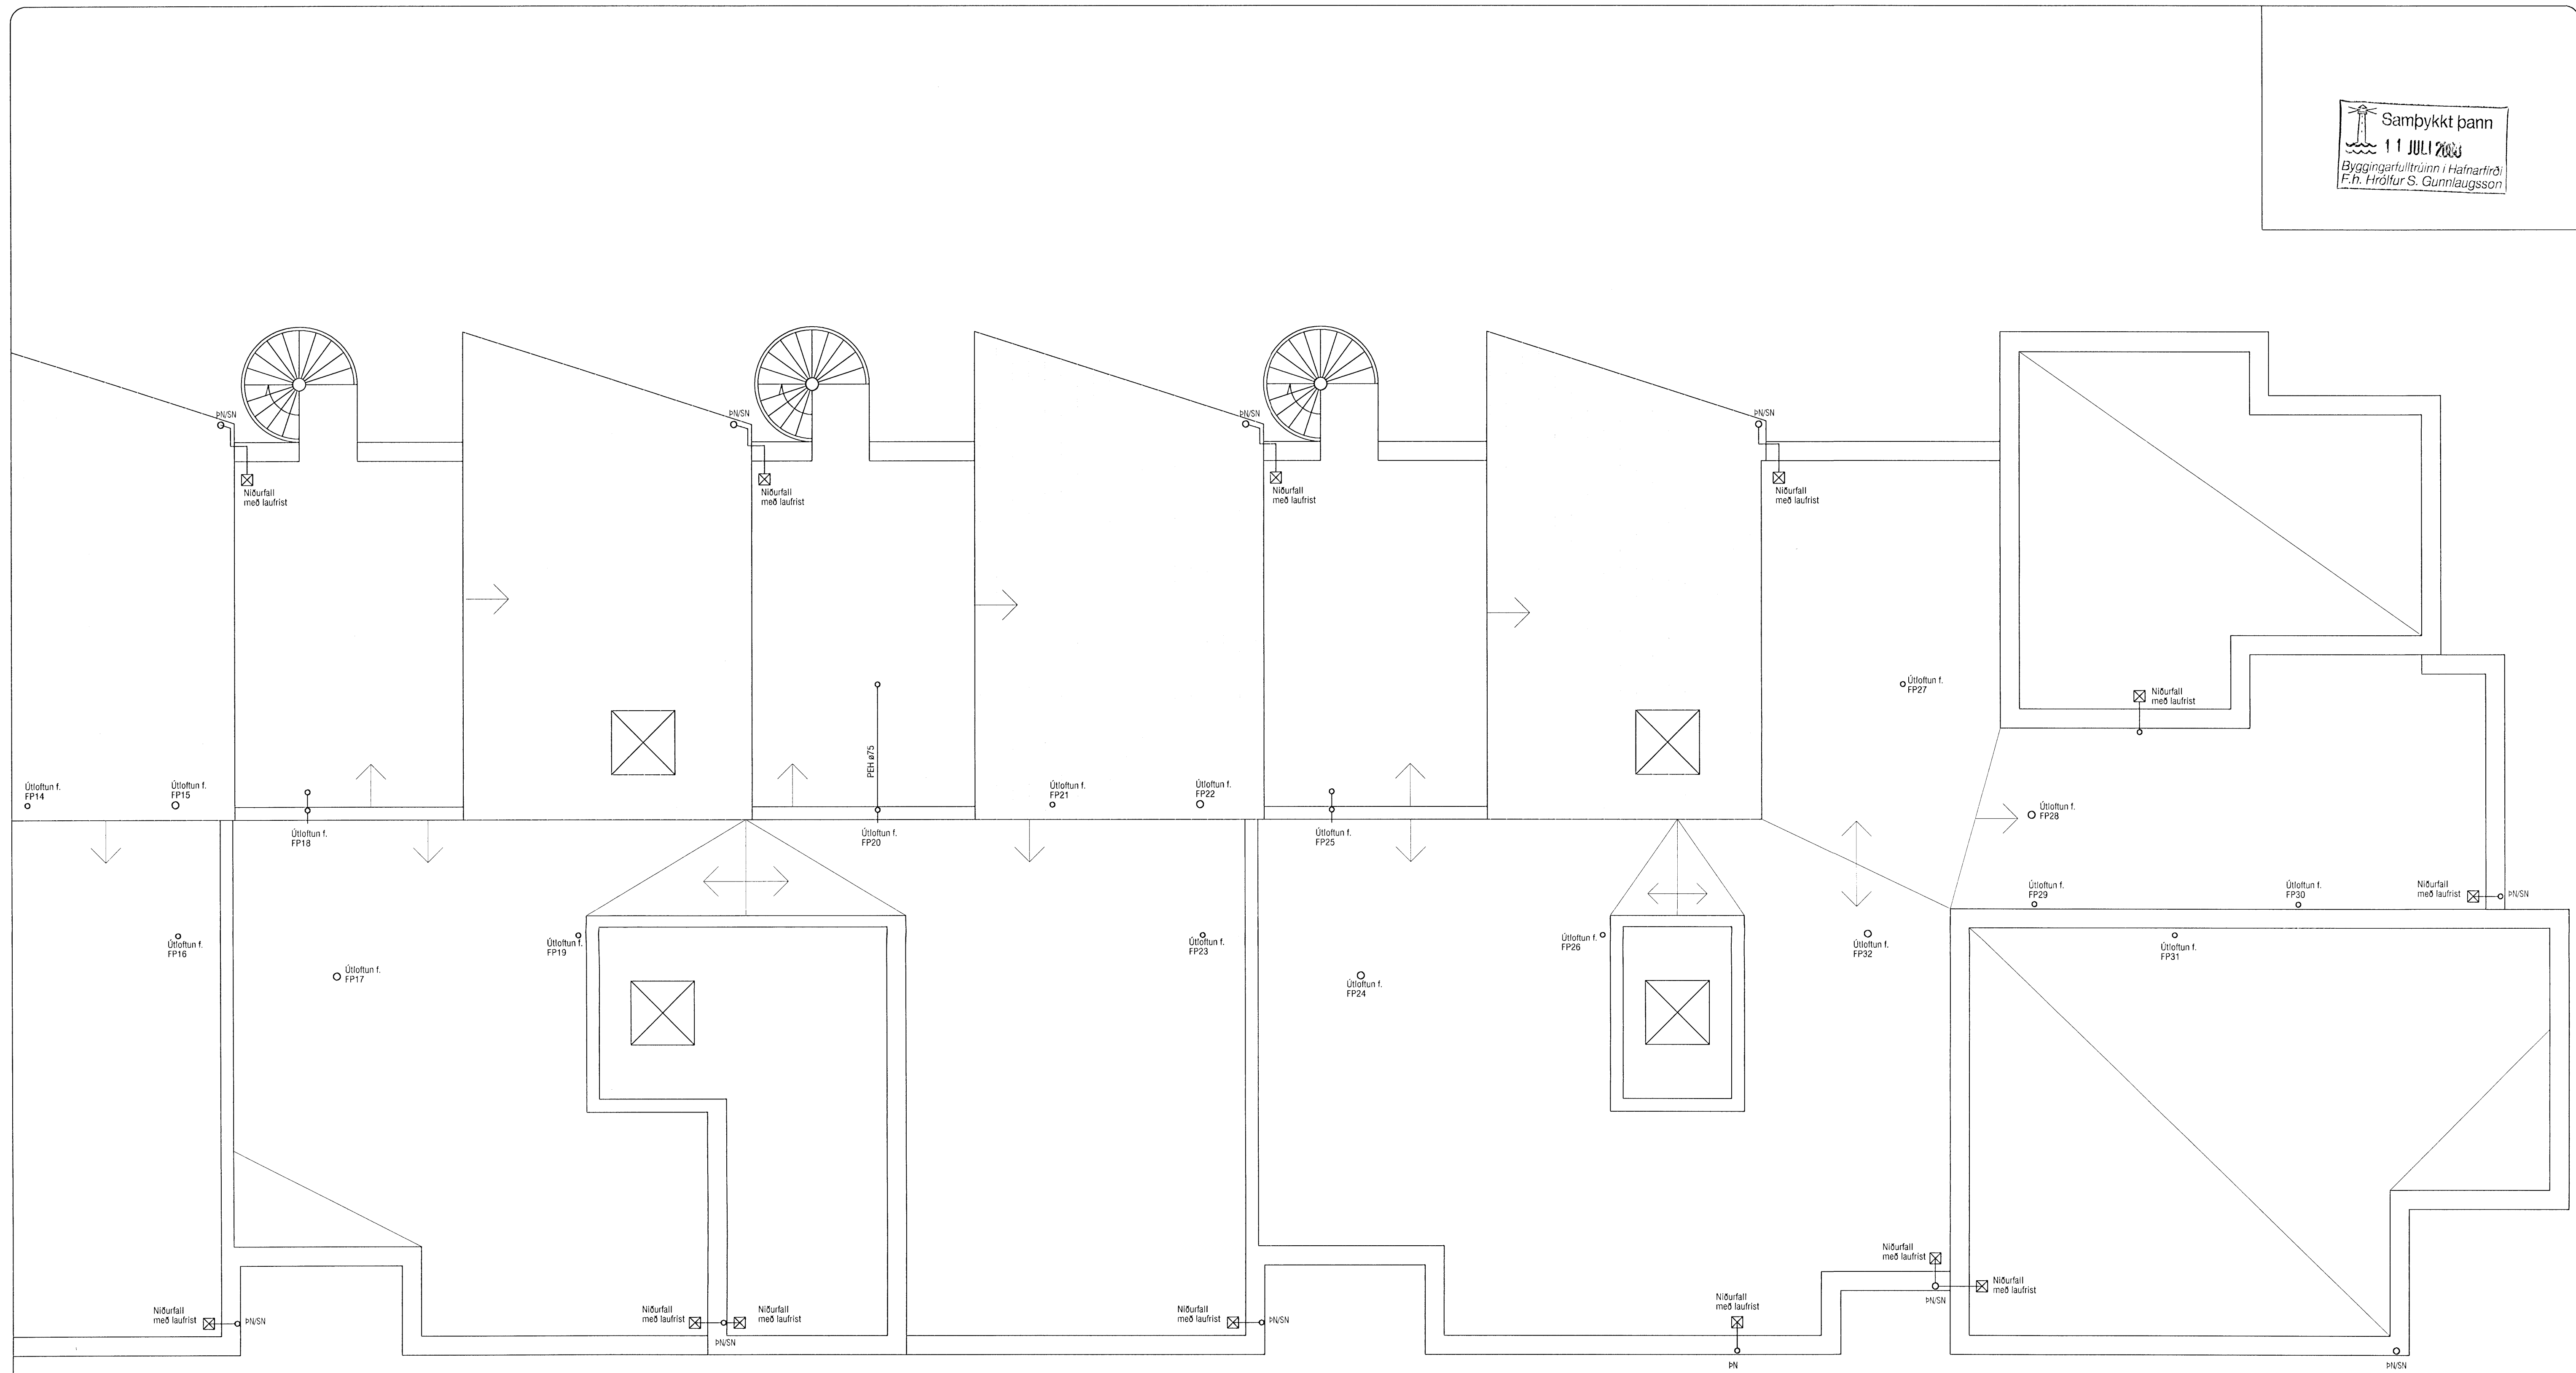

GRUNNMYND 5. HÆÐ NA

ATH!  
 Stærð og nákvæm staðsetning á götum fyrir frárennslis, neyðslvatns-og hitalagnir skal ákvarða í samráði við eiganda og pípara.

136

<b>VEKTOR</b> - hönnun og ráðgjöf - Nýbýlavegi 8, 200 Kópavogi.		Sigurður Hafsteinsson Byggingstæknifræðingur hl. 550959-7149 sími: 554-6500 fax: 554-6669	
Reyndarteikning		BR 1 30.04.08	
Teikn. nr. Tíndur		Br. Dags.	
Samþykkt <i>[Signature]</i>		Hamað EK Teiknað EK	
Útgásetning 06.06.06		Vorkr. B-05-10-41 Málfræði 1:50 Teikn. nr. L-222	

NORDURBAKKI 25, HAFNARFIRÐI  
 PRIFALAGNIR  
 GRUNNMYND ÞAK 2