


ÚTLIT AUSTUR
MKV 1:100

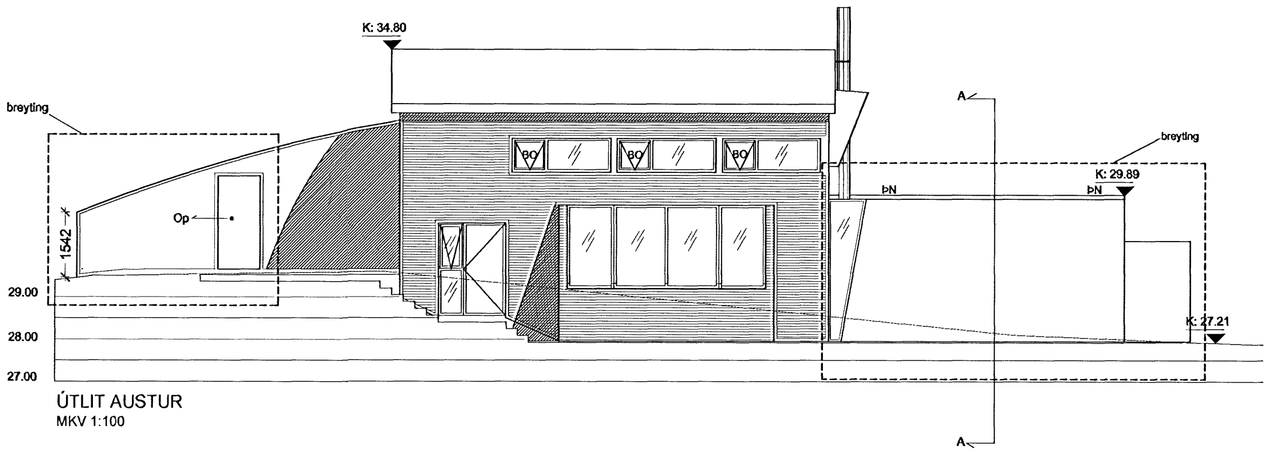


ÚTLIT SUÐUR
MKV 1:100

Öll mál eru í mm. Mælið ekki af teikningum. Öll mál athugist á staðnum. Ósamræmi í teikningum og vafaatriði skal tilkynna arkitektum strax.

Tölvuskrá: V:\Verk\2007\0717, Sólberg 2, bílskúr\07_TEIK\07-03_ARK\ÚTGÁFUTEIKNINGAR\0717-07-00-A-(99)-304-B.dwg

Samþykkt þann
16 APR 2008
Byggingafulltrúinn í Hafnarfirði
F.h. Jón Sigurðsson

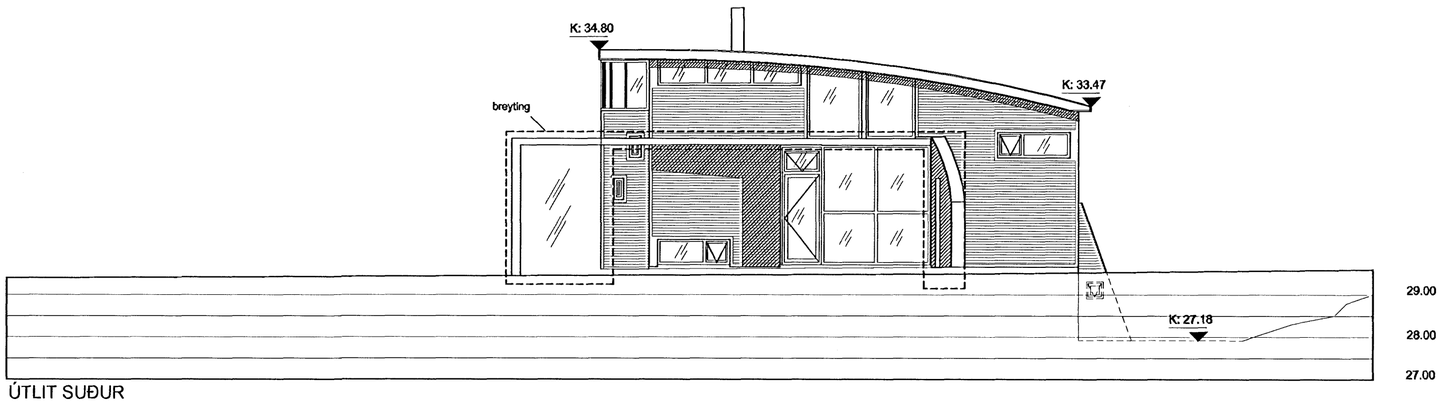Upphaflegur höfundur: batteríið ehf.

| Útg.Tilv.* | Dags. | Teikn. Skýring / Breyting. | Samþ.vk. | Dags. |
|---|---|---|---|---|
| - | - | - | - | - |
| - | - | - | - | - |
*Tilvísun: ÚTR: útgáfa innri rýni, ÚSV: útgáfa samþ. verkkaupa, ÚTF: útgáfa til framleiðanda, ÚTB: útgáfa f/byggingarnefnd, ÚTV: útgáfa verkteikningar

SIGURÐUR EINARSSON
VERKKAUPI / EIGANDI

**STÆKKUN Á BÍLSKÚR**
TEGUND VERKS

SÓLBERG 2
GATA/STAÐSETNING

**AÐALUPPDRÁTTUR**
ÚTLIT

| | |
|---|---|
| LANDNÚMER: | 122313 |
| STAÐGR.: | 1400-1-80600020 |
| MHL: | 01 |
| MKV.: | 1:100 |
| BLAÐSTÆRÐ: | A2 |
| ÚTGÁFA DAGS: | 04.04.2008 |
| STOFN DAGS: | 29.08.2007 |
| TEIKNAÐ: | TG |
| YFIRFARIÐ: | SE |

| 0717 | 07 | 00 | A | (99) | 304 | 00 |
|---|---|---|---|---|---|---|
| VERKNR. | MAPPA | SVÆÐI | ÁBYRGÐ | SFB NR. | RAÐNR. | ÚTGÁFA |


Jón Ólafur Ólafsson FAÍ
kt: 090559-4099

Sigurður Einarsson FAÍ
kt: 110457-2789

Sigurður Harðarson FAÍ
kt: 030446-3999

BATTERÍIÐ ARKITEKTAR
kt: 521291-1259
Trönuhrauni 1
220 Hafnarfirði

S: 54 54 700 F: 54 54 701
Netfang: batteri@arkitekt.is
Heimasíða: www.arkitekt.is



© BATTERÍIÐ EHF
ÖLL AFNOT OG AFRITUN TEIKNINGAR AÐ HLUTA EÐA Í HEILD ER HÁÐ SKRIFLEGU LEYFI HÖFUNDA