


19. maí 2008.
 HEILBRIGÐISEFTIRLIT
 HAFNARFJABAR-
 OG KOPAVOGSSVÆÐIS
 Ráðgjafi 210 Garðabí
Jón Guðn. Guðjónsdóttir

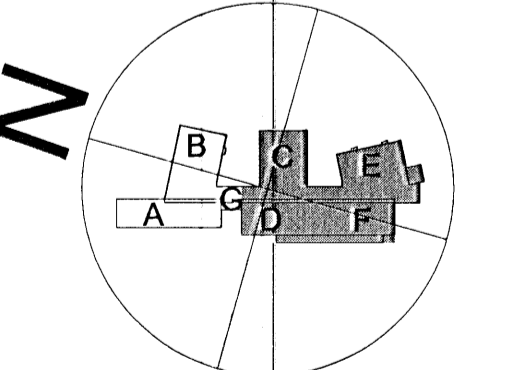

C 19.11.2007 Skoðun Niðs
 B 19.12.2008 Vegg bætt við Lúndastú
 A 16.03.2008 Tímur Lagfarður
 H. 2008 H. 2008

á stofnunni arkitektar
 Bergstaðastræti 10, Rvk. Sími 561 1460. Stofna@stofnunni.is

Finnur Björgvinsson, arkitekt FAI	KT: 180046-3069
Hilmar Þór Björnsson, arkitekt FAI	KT: 280845-3109
Stjórður Ólafsdóttir, arkitekt FAI	KT: 071070-6069
DREKAVELLIR 9 HRAUNVALLASKÓLI - 2. & 3. AFANGI Byggingafræðistekning - GRUNNMÝND 1. HÆÐAR	HEMIL/TEKNI: HBBBBA A.T.H.: SÁMÁBYTT: KT: 660589-1399 REKING: 15.02.2008
05-01	A-BG1-001