



Samþykkt þann

28. MAJ 2008


Byggingafultrúiingur Hafnarfirði
Fh. Jón Sigurðsson

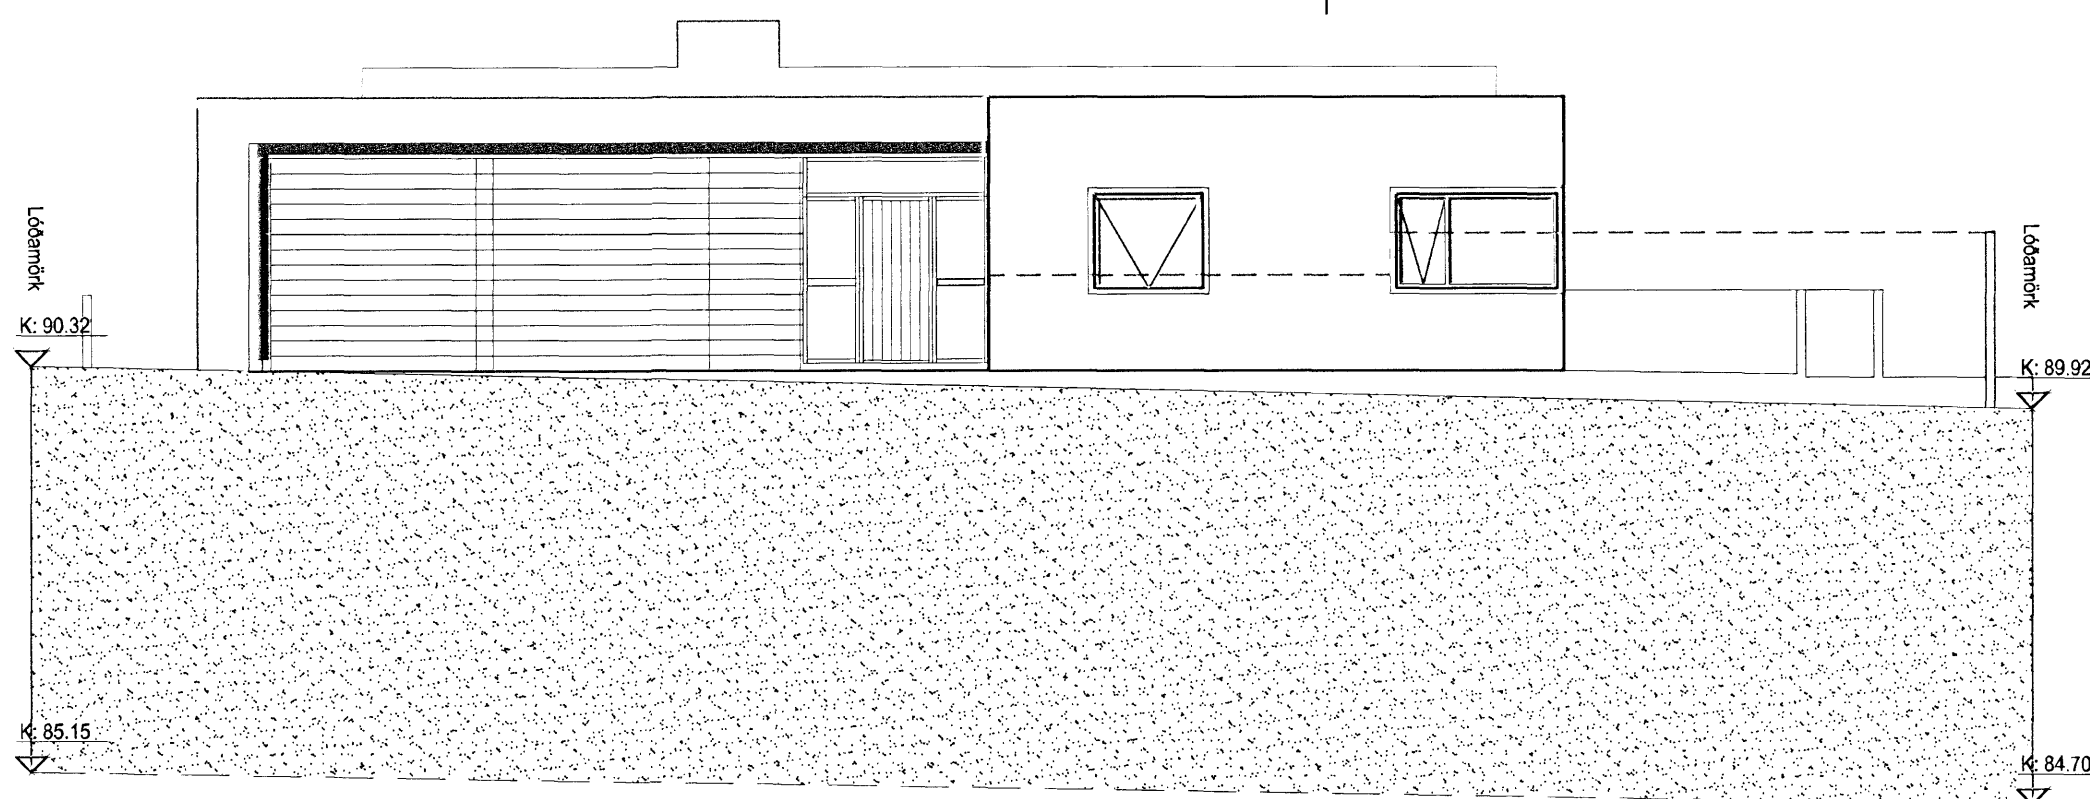


Útlit suður

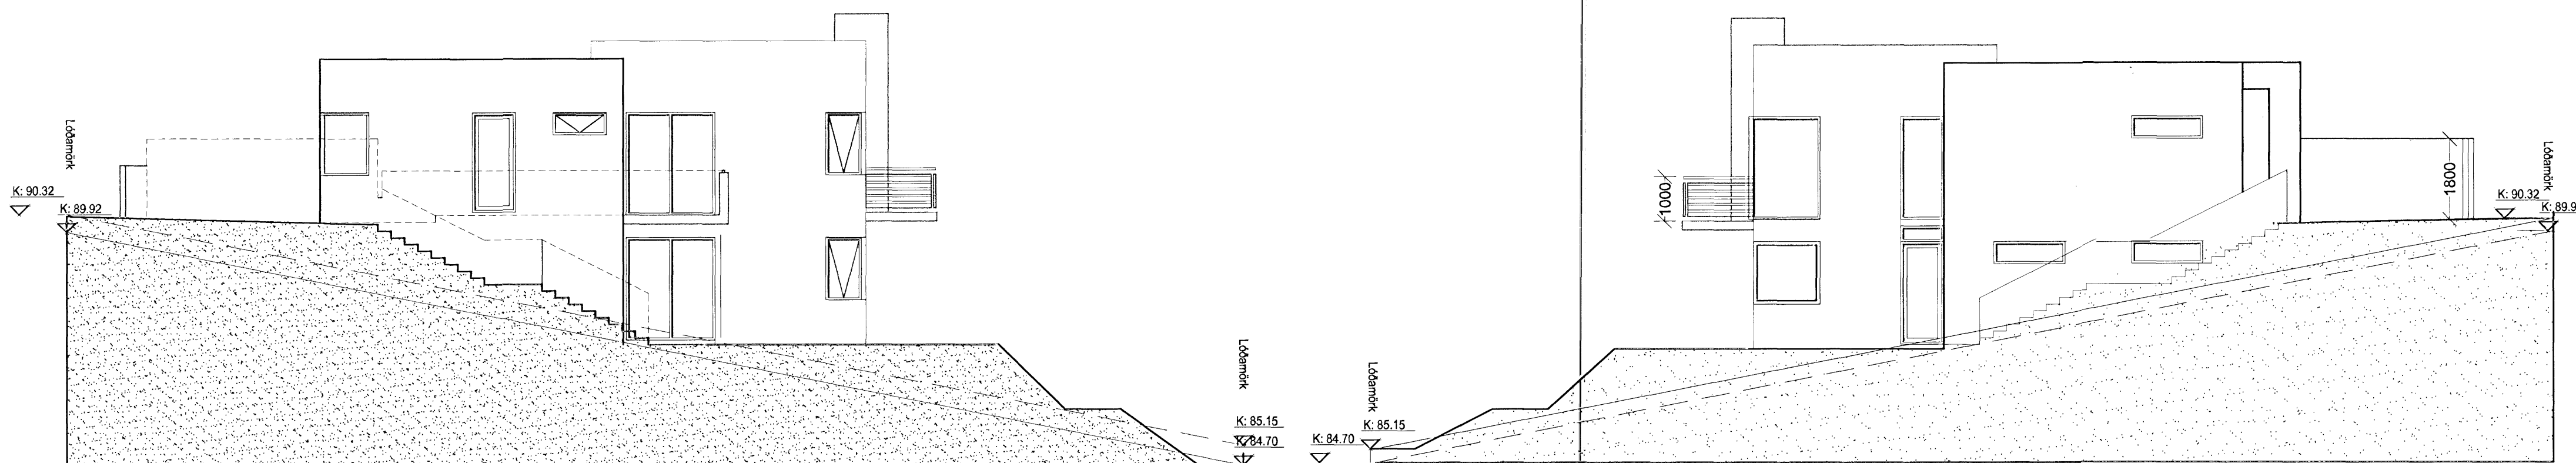

Útlit austur

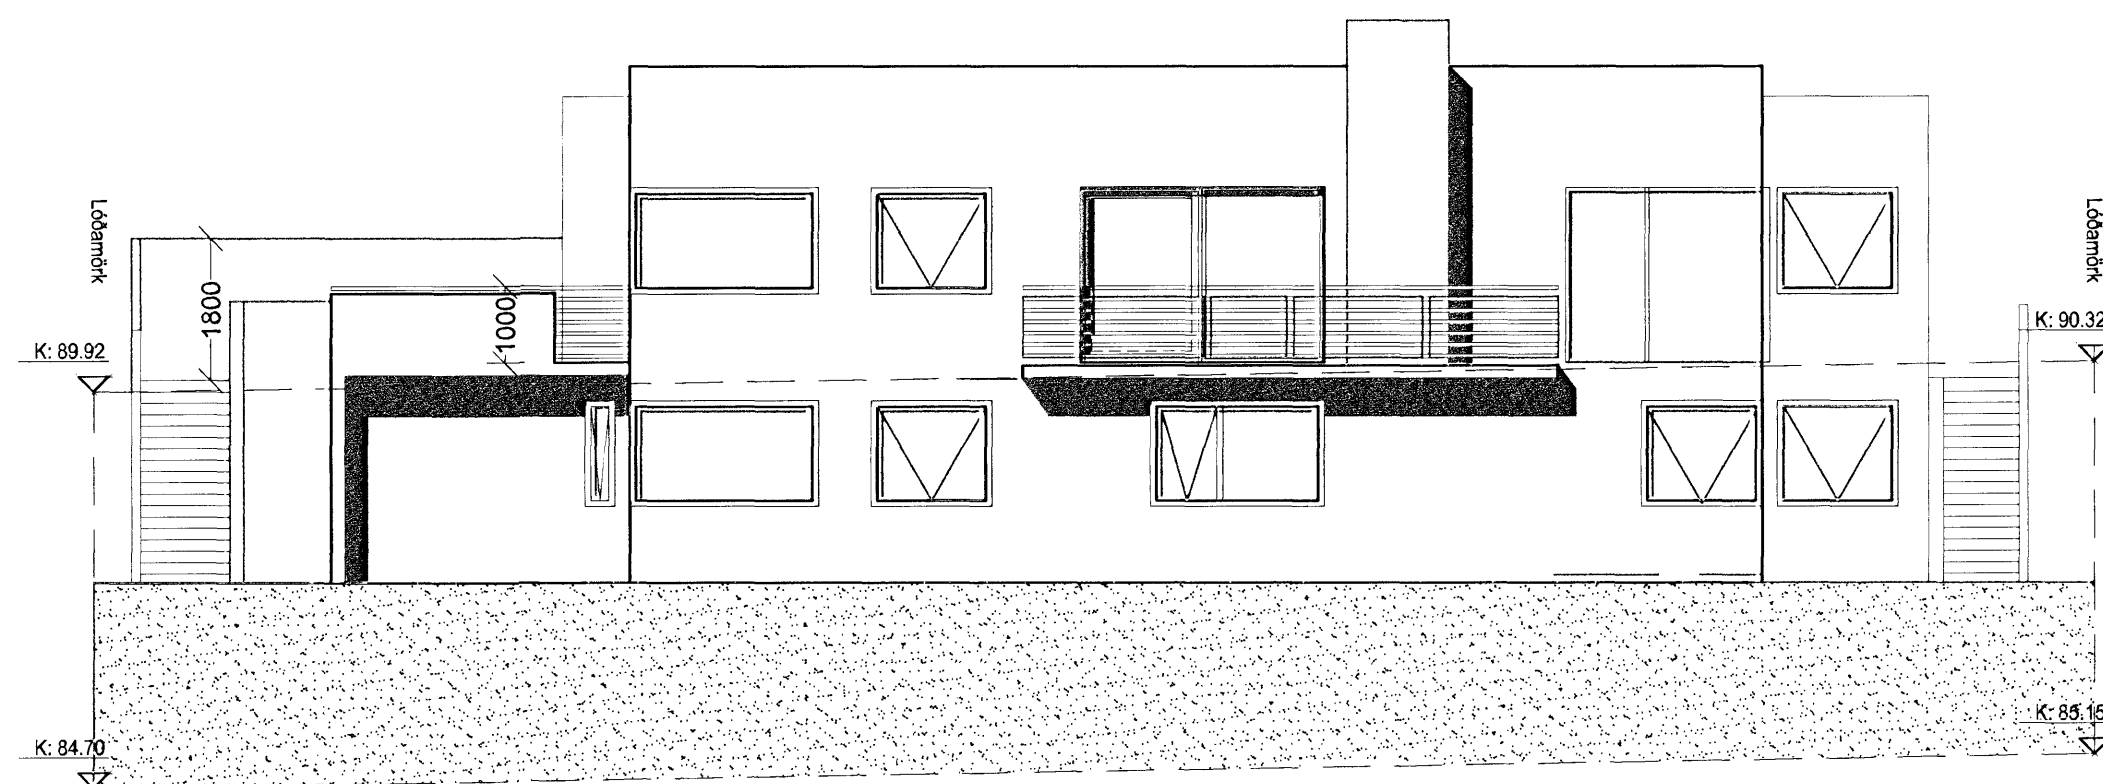

Útlit norður

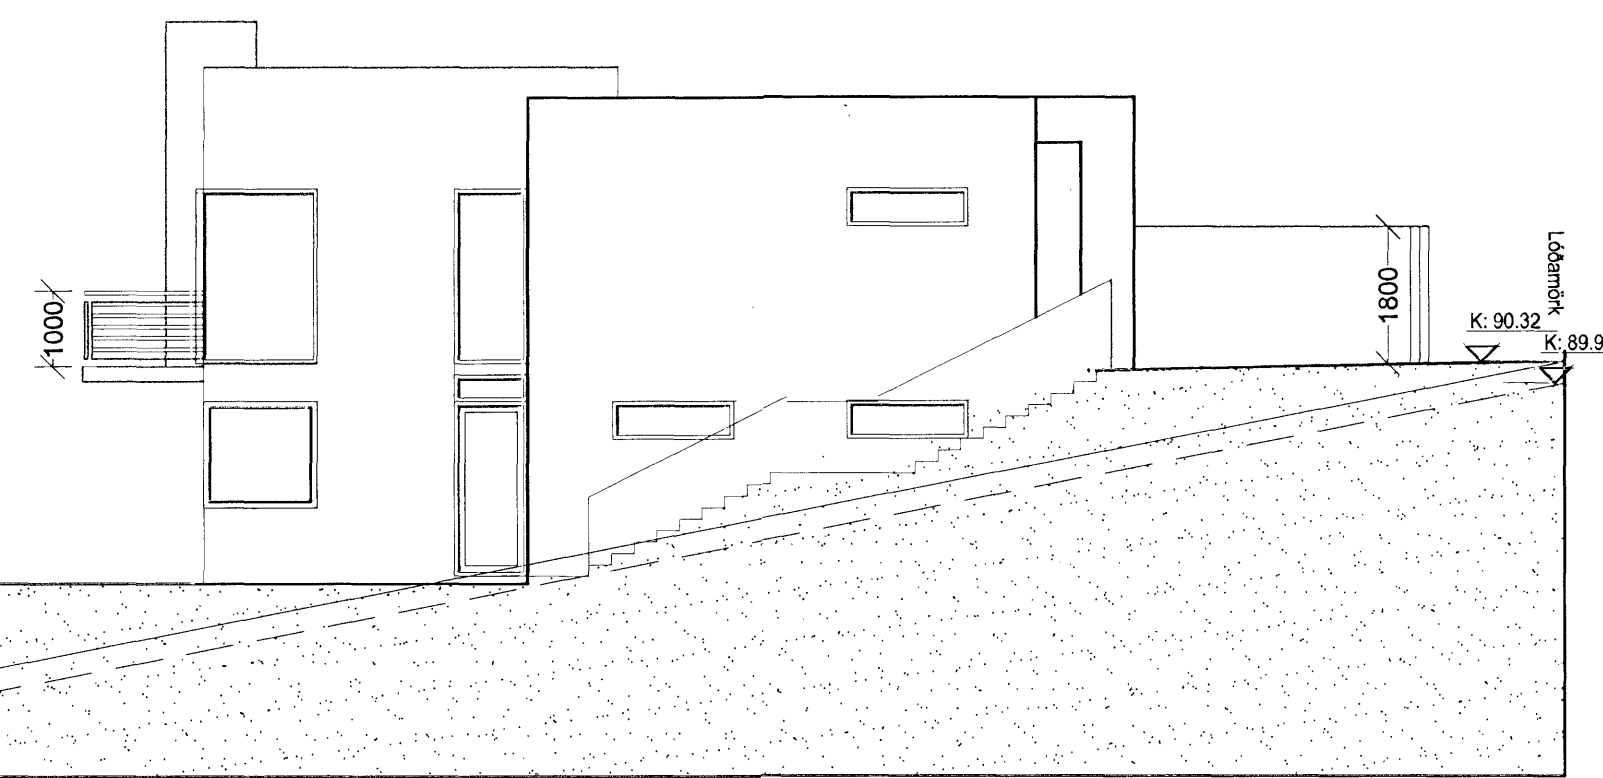

Útlit vestur

Breyt	dags	teiknað	lýsing
A	30.04.07	ee	landhalli á lóðamörkum
B	05.05.08	ee	Nýr gluggi á vesturhlíð veggir á lóðamörkum Rennihúðir á austurhlíð Rennihúð á norðurhlíð

ARKÍŚ
arkitektar og ráðgjafar

Adalsteinn Snorrason arkitekt íal 161161-2769
Björg Tóftsson arkitekt íal 020460-4689
Egill Guðmundsson arkitekt íal 270152-6869
Gísli Ólafsson arkitekt íal 160657-4809
Þorvaldur L. Þórgilsson byggingafræðingur bíf 250672-3529
Arkís ehf. 100 Siglufjarðis 101 Reykjavík líf 671197-2919
sími 511 2050 fax 511 2056 www.arkis.is netfang arkis@arkis.is

Verkefni: Hlíðarás 10
Aðaluppdrættir

Skýringartexti: Útlit

hönnað / teiknað: as,ee
yfirarkáð / samþykkt: -
mælikvarði: 1:100

dagsetning: 22.03.2007
verknr.: 06-084

99-1-04 B
teikning breyting