

GEYMSLA

SV

GK 2209

GN 21.60

GN

Ø100 50%
ST

BIFREIDAR


BR Ø60
21.10

Ø150 ST 20%

BR Ø60
20.99


Ø150 ST 25%

BR Ø60
20.65 110%

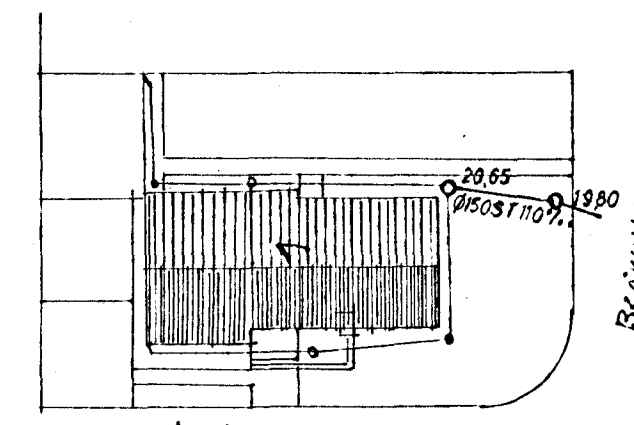

ÞEIVANGUR

AFSTADA 1:500

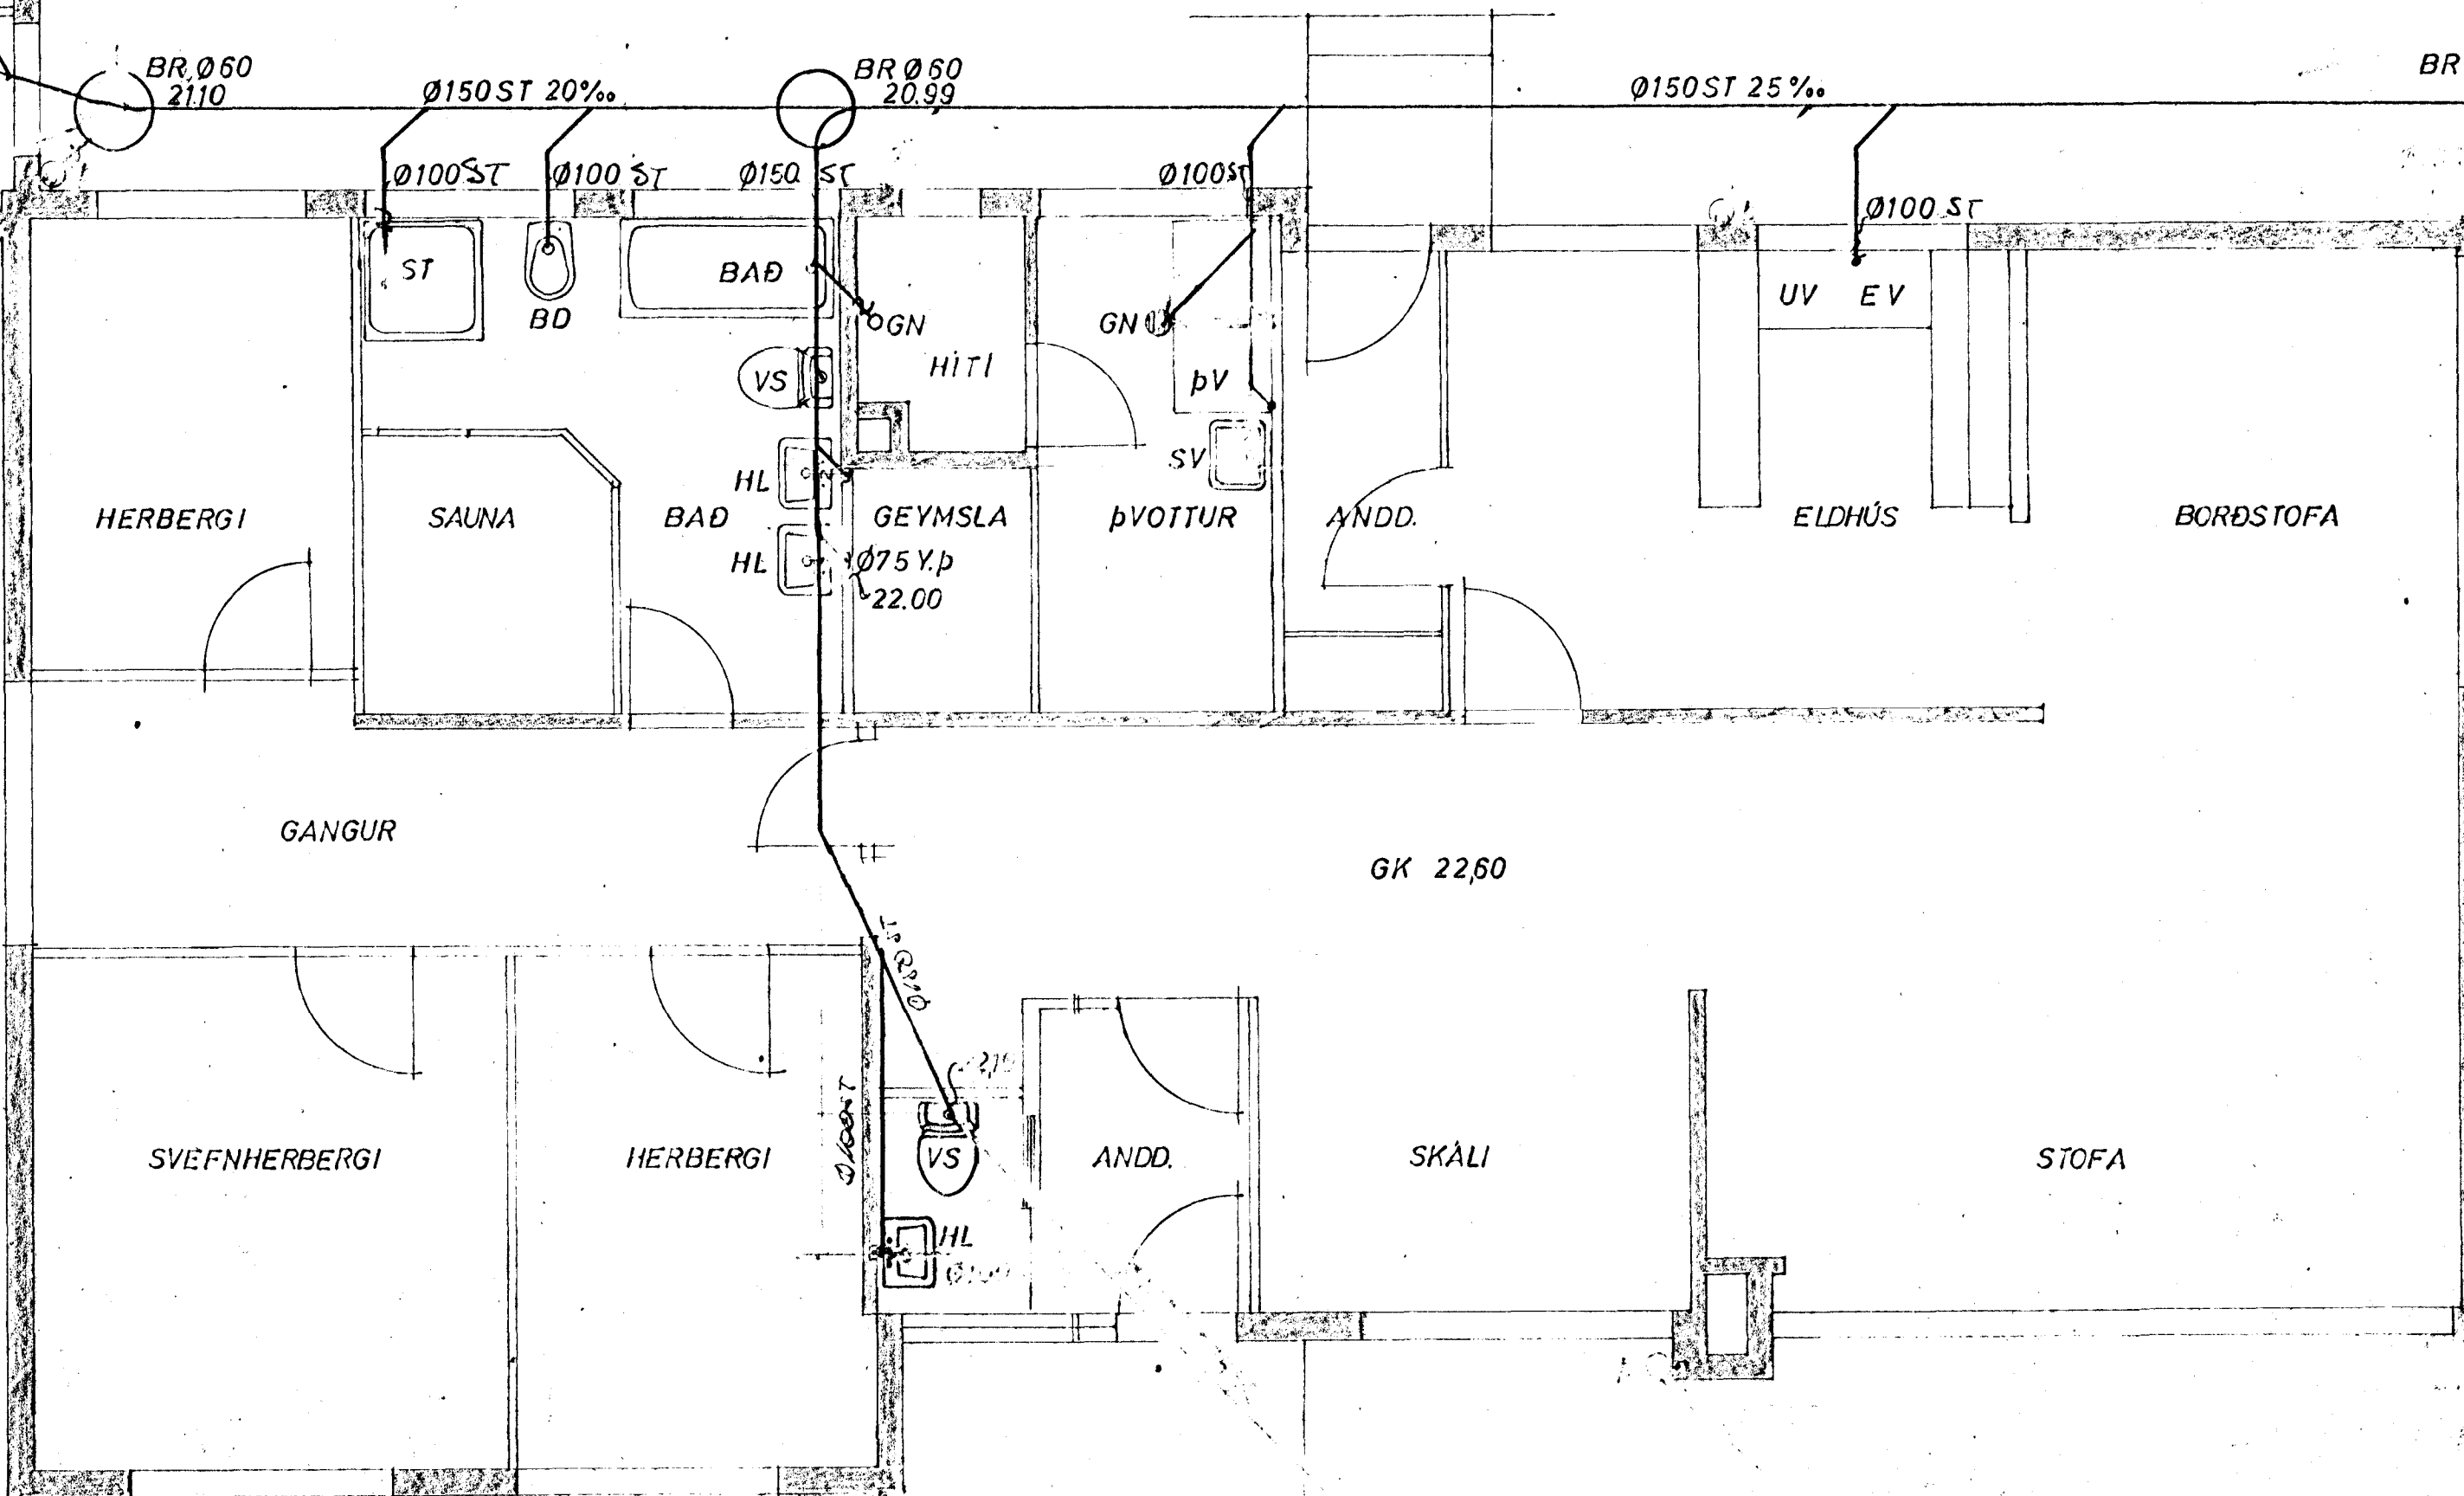

SKÝRINGAR:

- VS VATNSSALERNI
- HL HANDLAUG
- ST STEYPIBAÐ
- BD BIDE
- SV SKOLVASKUR
- GN GÓLFNIÐURFALL
- pV ÞVOTTAVÉL
- UV UPPÞVOTTAVÉL
- EV ELDHÚSVASKUR
- p ÞAKNIÐURFALL
- J STEYPUJÁRNSRÖR
- ST STEYPUÖR
- GK GÓLFKÓTI
- BR BRUNNUR

EFNI OG FRÁGANGUR LAGNA SKAL VERA
SKV. BYGGINGASAMÞYKKT HÁFNARFJARÐAR
OG REGLUGERÐ UM HOLRÆSI Í REYKJAVÍK


BLÓMVANGUR 1 HAFNARFIRÐI	M: 1:50 1:500	VERK 7002	TEIKN.NR 1
FRÁRENNISLAGNIR GRUNNMYND OG AFSTADA	H: 09.10. T: 09.10.	V: 09.10. S: 09.10.	DAGS. MÁÍ'70
JÓHANN GUNNAR BERGÞÓRSSON VERKFR. MVFÍ SÍMI 52895	BR:		

2.5/10