


Loen bj Þengsson

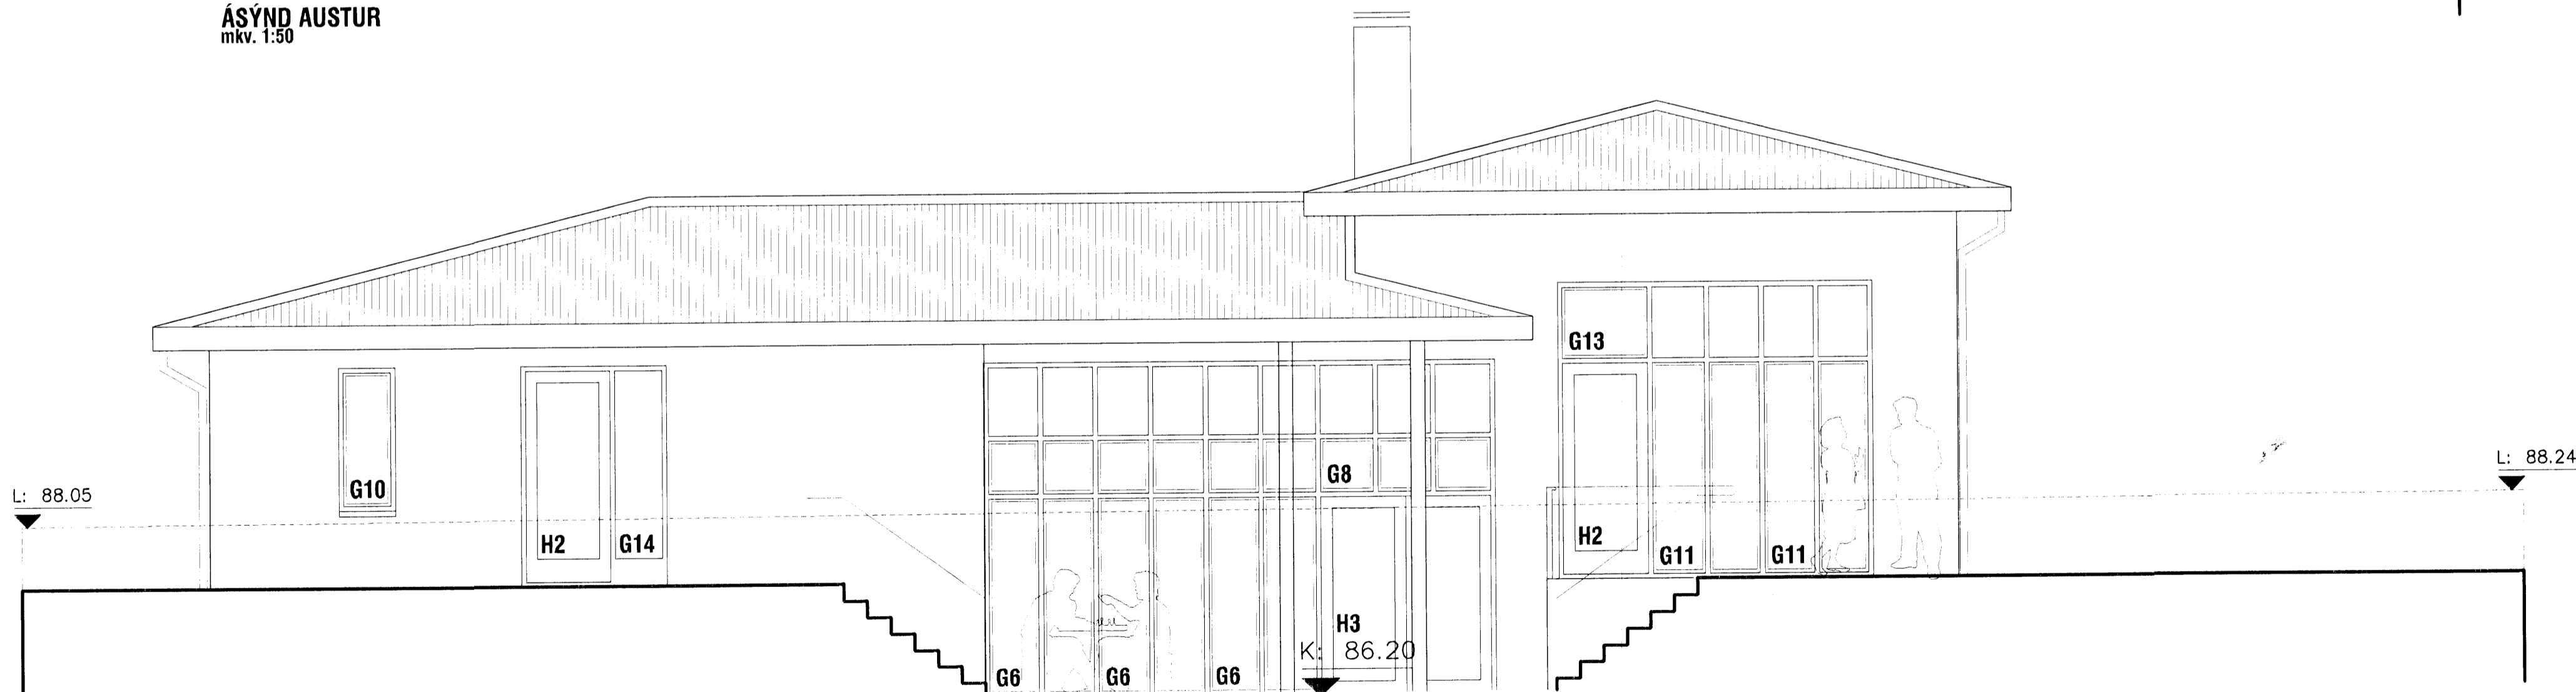

ÁSÝND AUSTUR
mkv. 1:50



ÁSÝND VESTUR
mkv. 1:50

A - 22.07.2008 - breyting á stofugluggum á austurhlíð / breyting á þakkanti

<p>Jaoki VERKSTÆÐI ARKITEKTA</p> <p>VERKSTÆÐI ARKITEKTA ehf. Gunnarssundi 5 220 Hfj. - sími: 565 9779 - email: aok@aok.is KÁRI EIRIKSSON arkitekt FAI - kt: 070365-4059</p>	<p>HLÍÐARÁS 41 - Hafnarfjörður - einbýlishús</p> <p>Ásýndir Austur og Vestur</p>			<p>0628 303</p>
	<p>VERKTEIKNING</p>	<p>mkv 1:50</p>	<p>namnab KE</p>	<p>teiknab KE</p>
<p>A2</p>	<p>Öll mál eru í millimetrum. Öll vefastribil skal vera undir höfnuð. Málð séð af teikningum. Öll mál atvikið á staðnum. Öll afnot og athun teikningar, að huda eða í heild, er háð skriflegu leyfi höfundar.</p>			<p>prentað 22.júl.2008</p>