


Samþykkt þann
10. JUN 2009
Byggingarástjórnin / Hafnarfrétt
F.h. Sigurður Steinar Jóhannsson

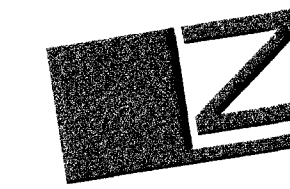

TÁKN

- GN = Niðurfell
- LR = Loftæsting
- PK = Póstkassar
- NL = Neyðarfjós
- VLR = Væðknúin loftæsting
- R = Reykskyrtari
- ◀ ÚT = Merktur útgangur
- ☐ = Bilastæði fyrir fatlaða
- BO = Björgunarpop
- ▶ = Fellið stígl við björgunarpop
- ☉ = Brunnaslanga

ELDVARNAMERKINGAR

- REI 60 = Berandi A60 eða B60 veggur
- EI 60 = A60 eða B60 veggur
- R60 = Burður í 60 mínútur, t.d. súla eða bjó
- EI30 = B30 hurð eða veggur
- EI30 CS = B30 S / reyktætt og sjálfkandi
- E60 CS = A60 eða B60 hurð
- E 30 = F30 gler
- ECS 30
- A = er óbrennandi efsi
- B = er brennandi efsi (t.d. timbur)

BREYTING

- A: 09.08.2004
- Breyting vegna athugasemda
- B: 24.08.2004
- Breyting vegna athugasemda
- C: 02.11.2004
- 1. Þúðir 0202, 0302, 0402 speglast
- 2. Lagfering á burðarveggjum í samræmi við varkfræði teikningar
- D: 01.06.2009
- Bætt við skjólvegga til afmörkunar sérnótastata á 1 hæð.

TEIKNAD

RCM.JGE.YAI

MKV.

1:200

DAGSETNING


13.07.2004

BLAD

2 AF 11

LÆKJARGATA 30
HAFNARFJÖRÐUR
HÆÐARLEGALÓÐAR

KRISTINN RAGNARSSON arkitekt EHF.
KRISTINN RAGNARSSON - Kt. 120944 2669 - 111kr@simnet.is
TEIKNISTOFAN SMÍJAVEGI 11 - 200 KÓPAVOGI - ÍSLAND - S. 564 2255 - FAX 544 4225

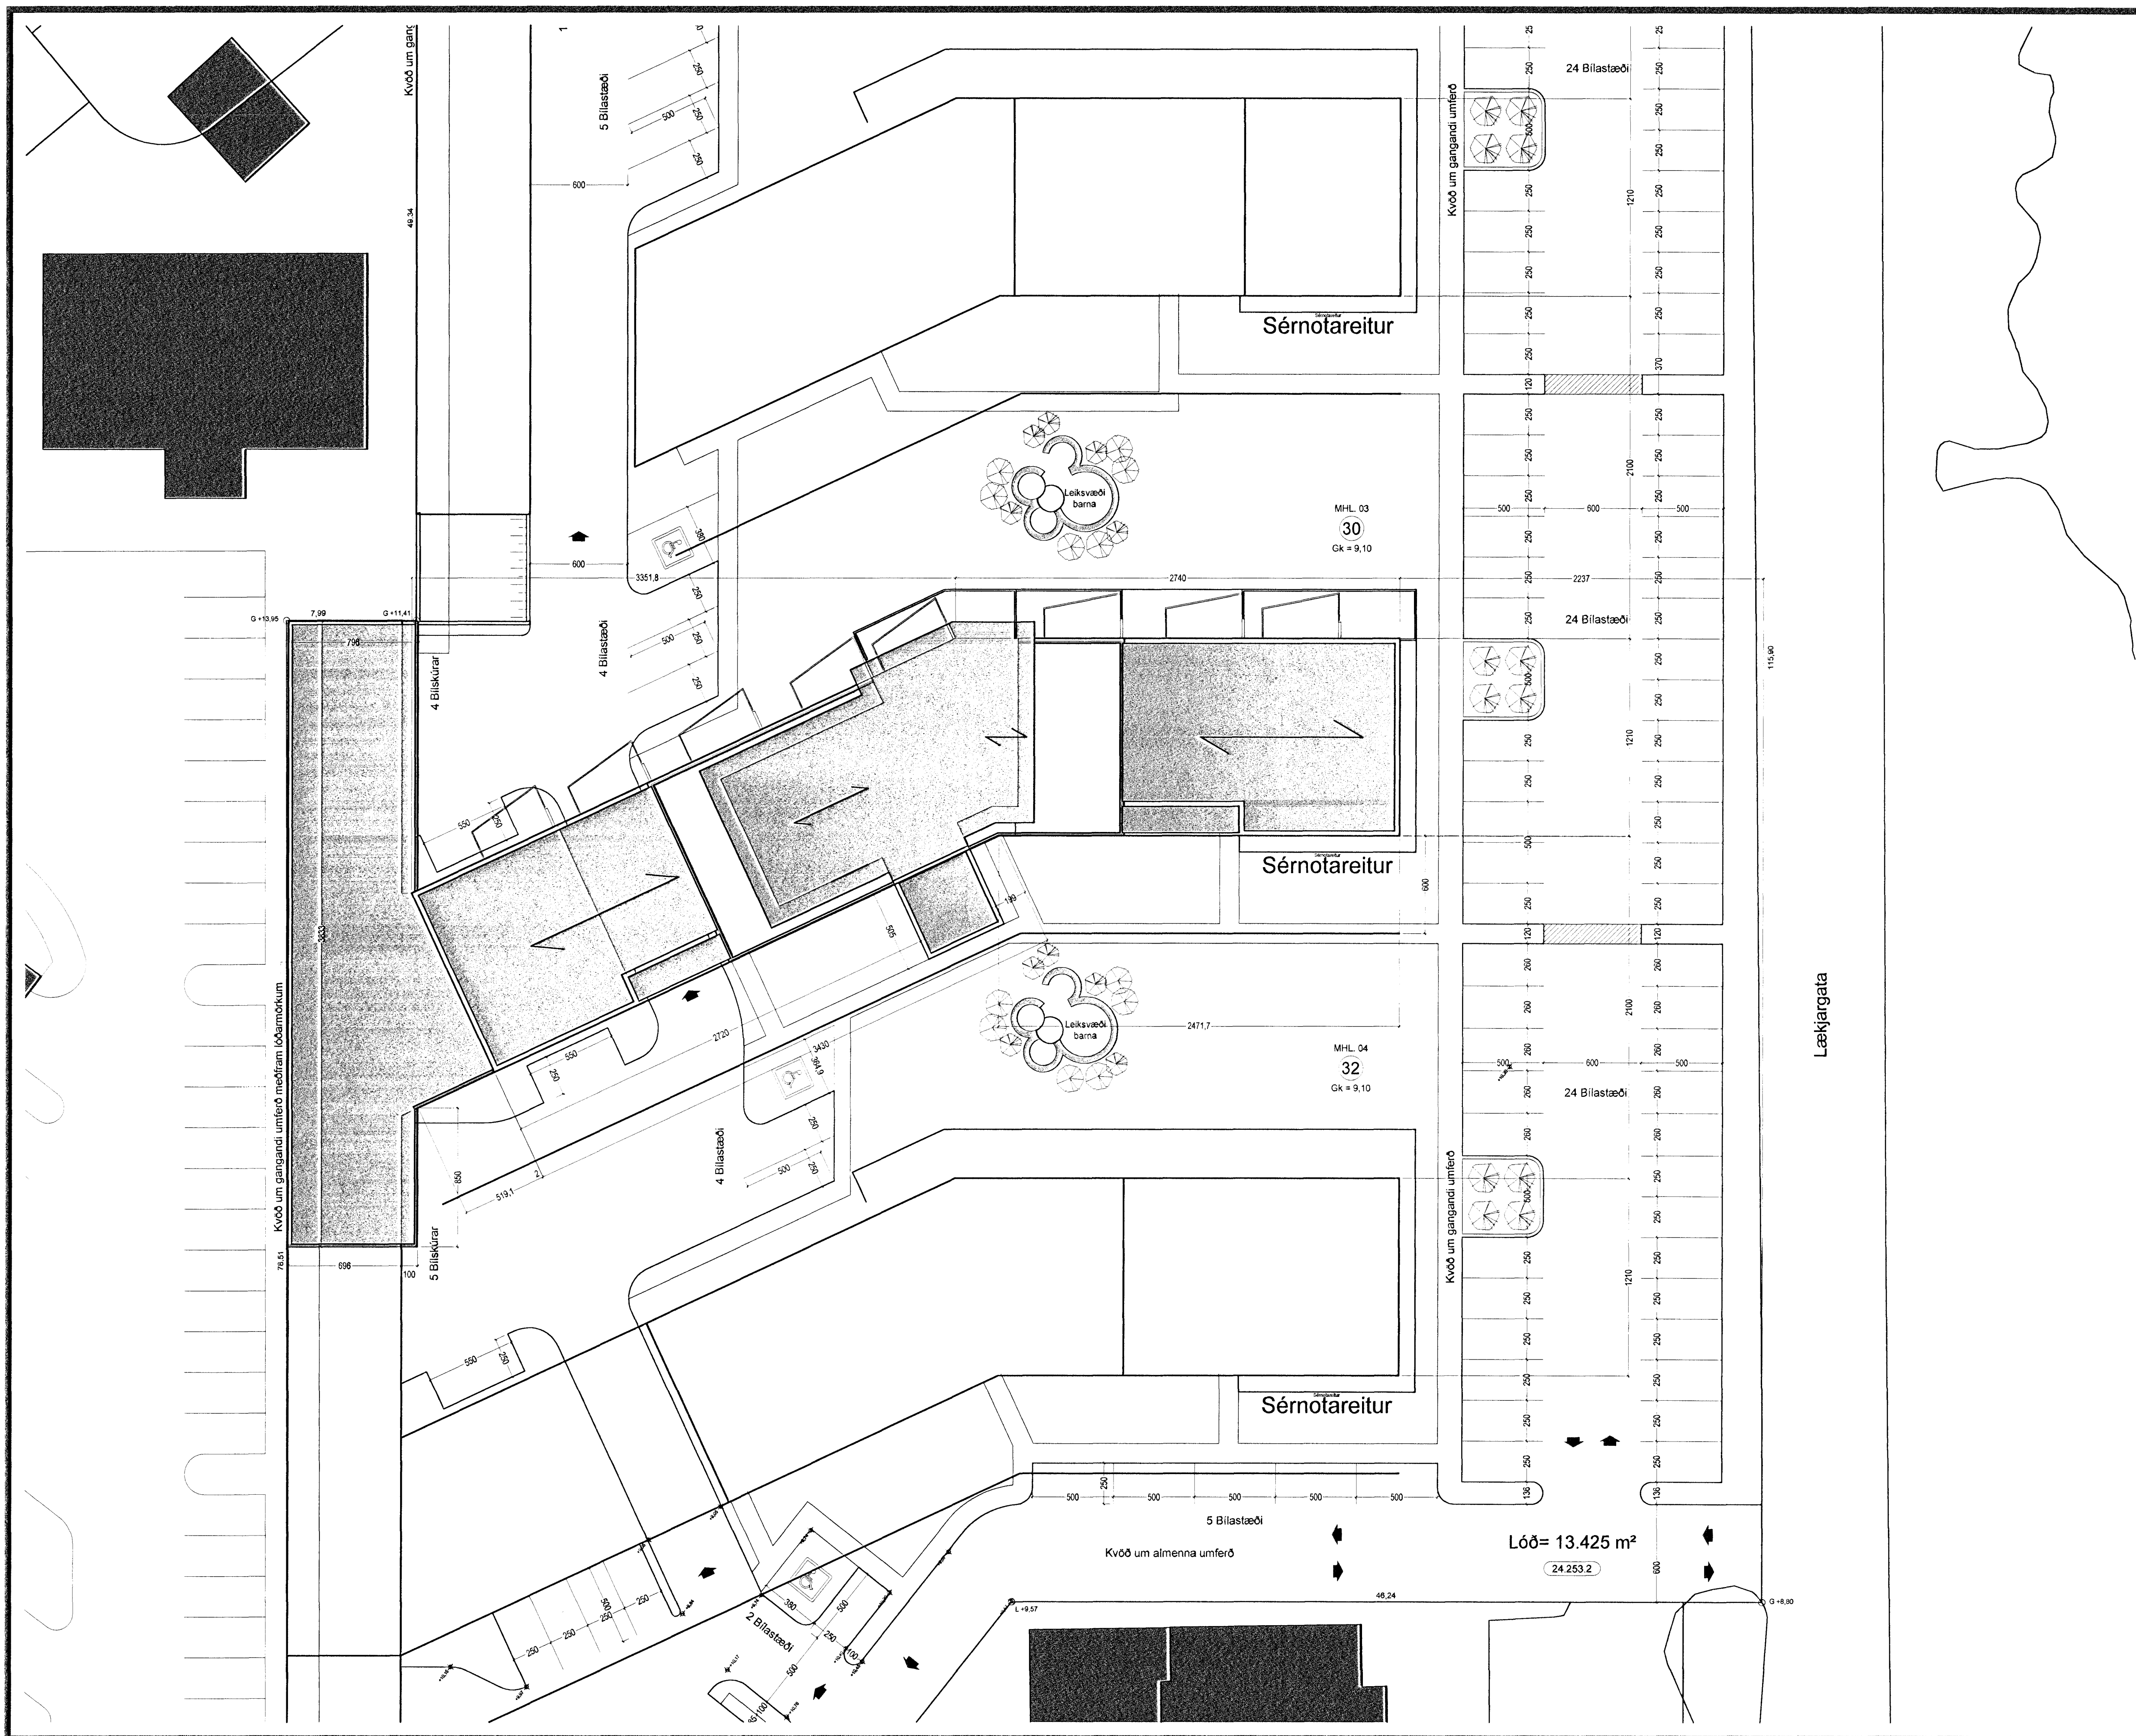

Hæðarlegalóðar 1:200