



Árþun aðalhönnuðar


Úr Gildi

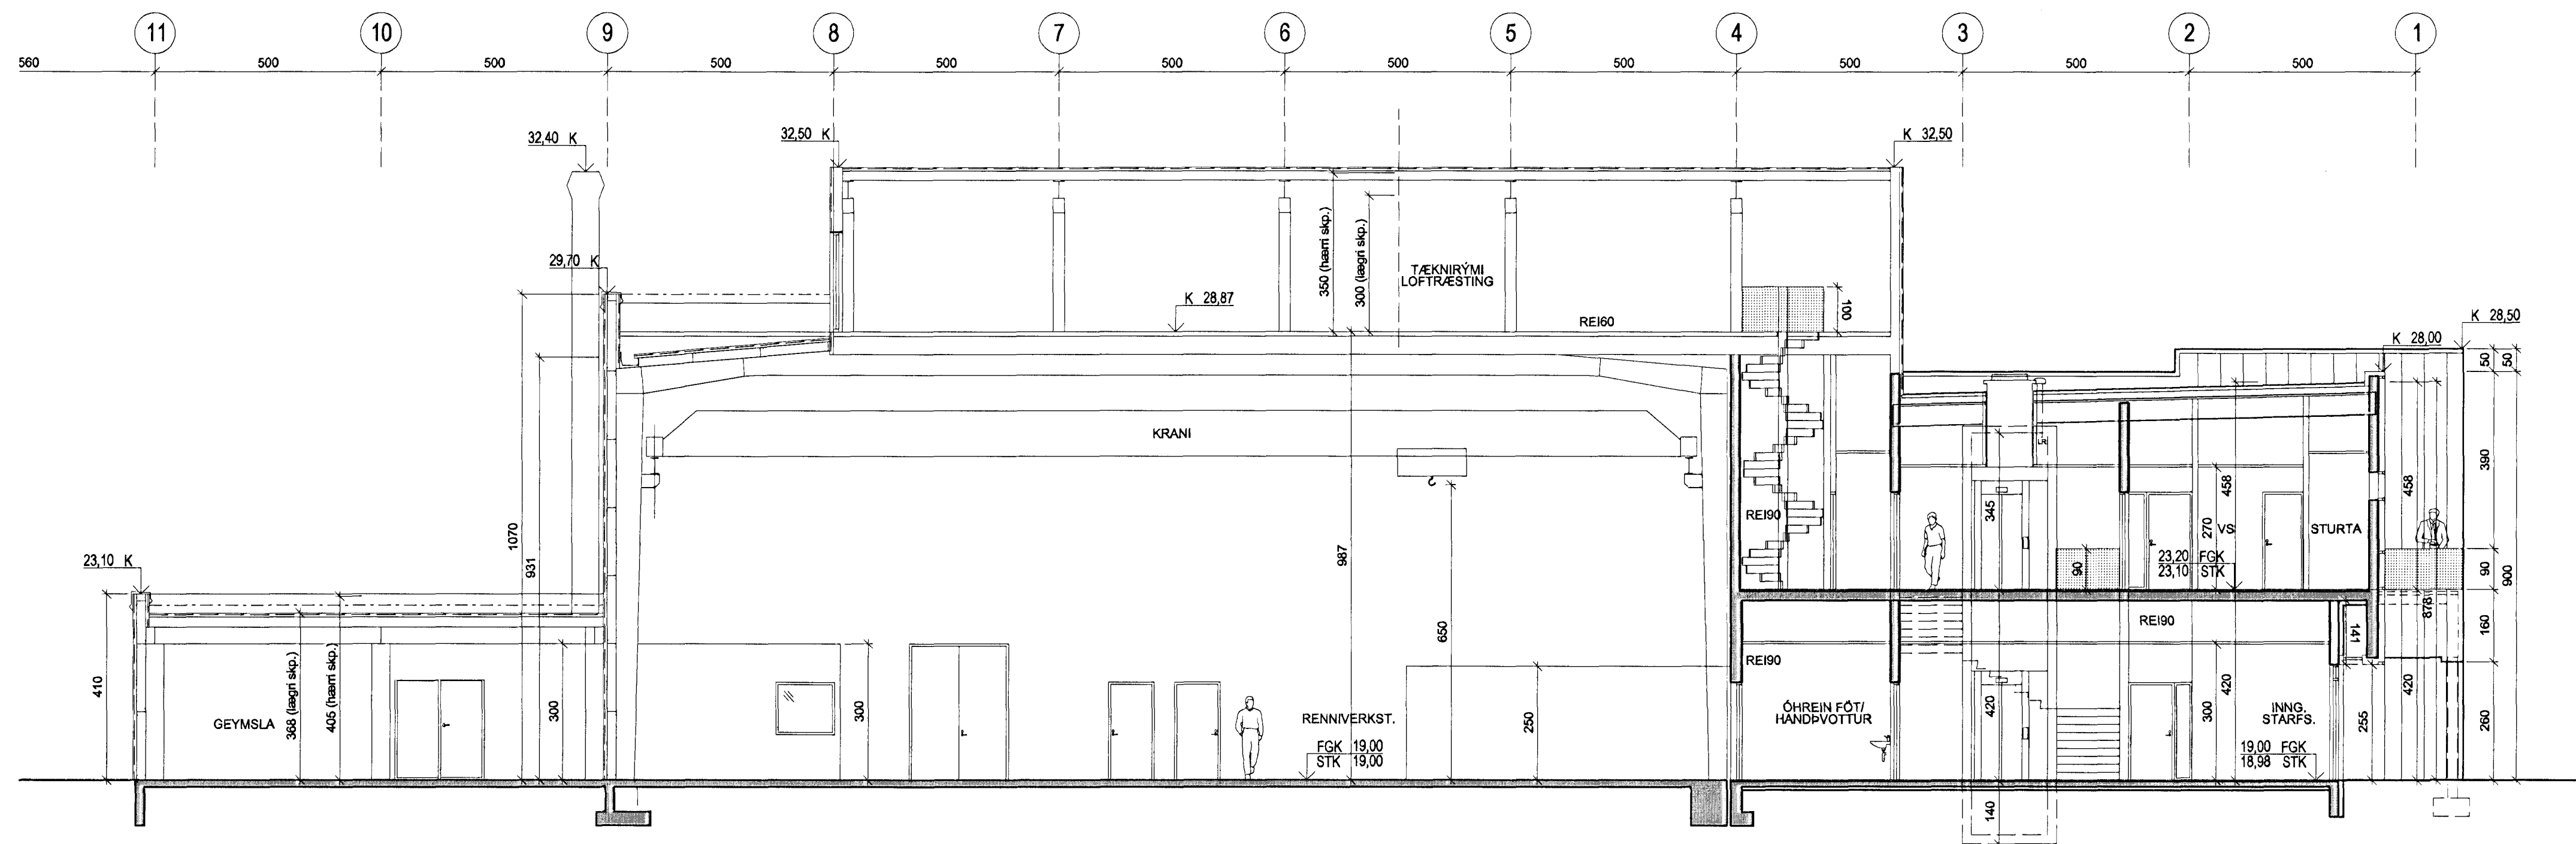

1
 10-03
 SNEIÐING 1:100
 10-04, 10-06

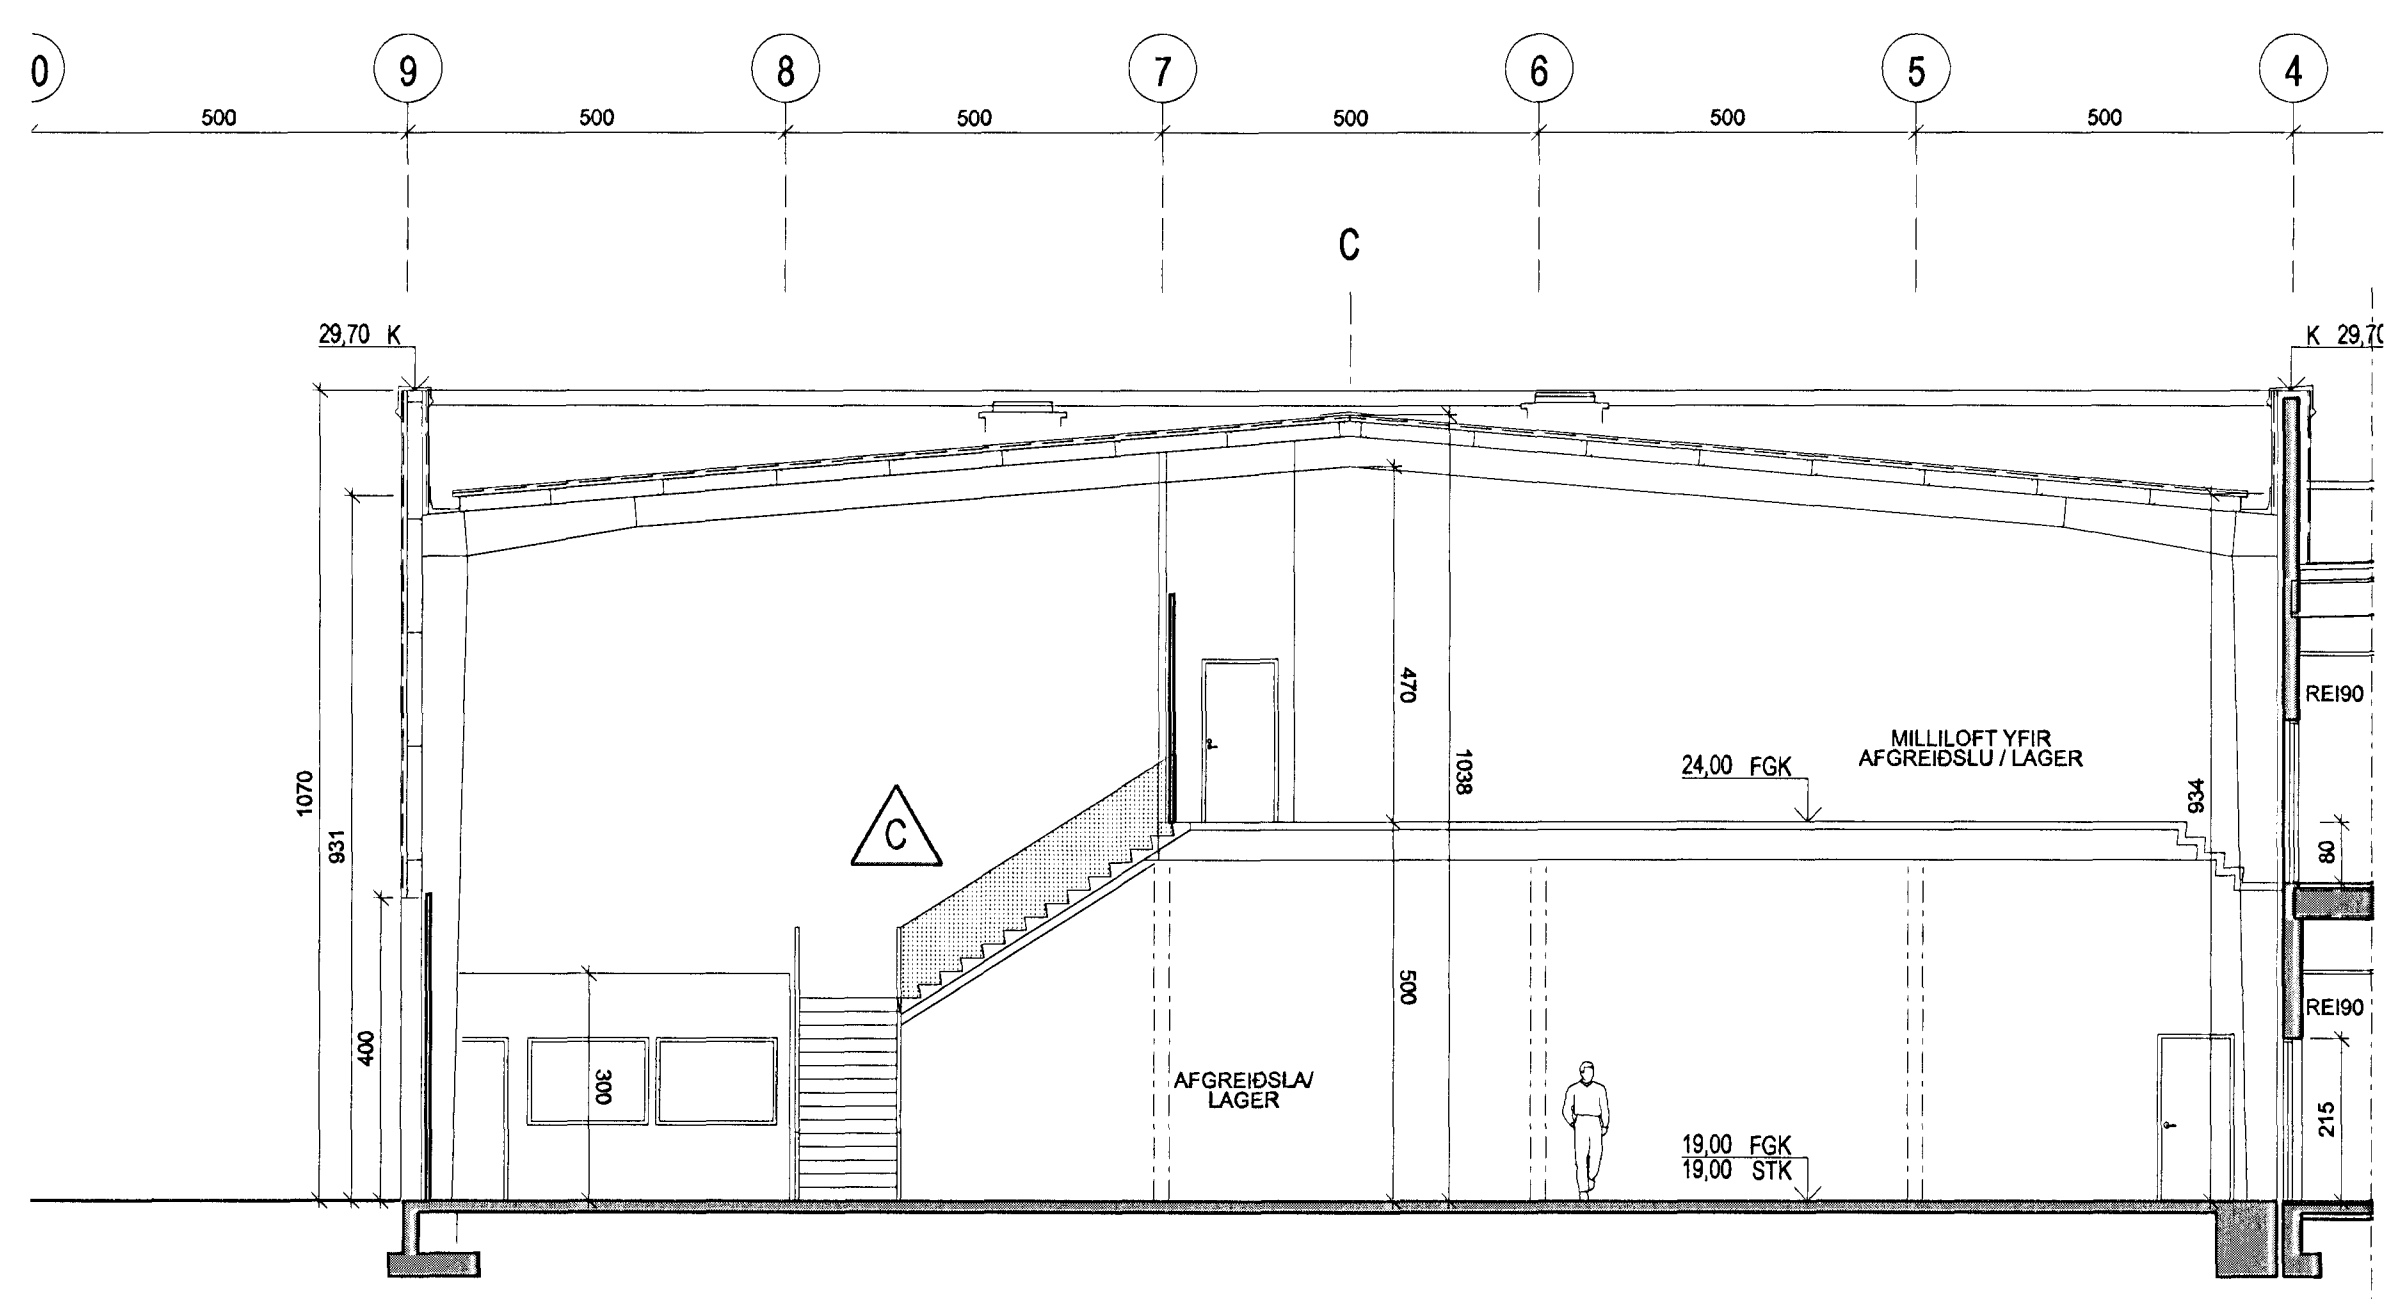


3
 10-03
 SNEIÐING 1:100
 10-04

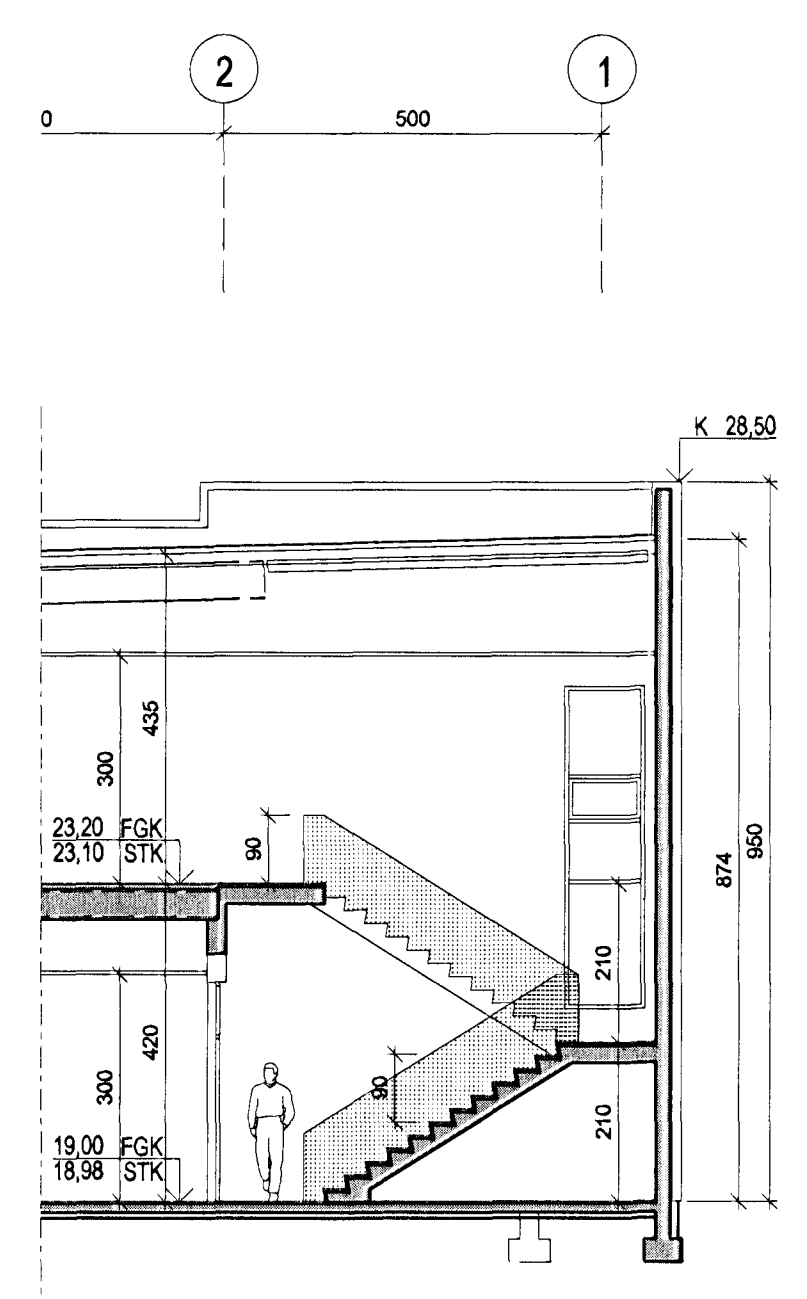

2
 10-03
 SNEIÐING 1:100
 10-04

C	OI	HMH	30.06.2009
Stigi frá lager/afgreiðslu að lager & 2. hæð uppfarður samkvæmt reynd			
B	OI	HMH	13.01.2009
Bætt inn útblásturorð frá plötuvarðunum ca. 1 skurðpunktum modúl L og 9			
Hurð milli lagere og vélaáttar broytt úr vörurúð í heilubundna hvöf góðgaurd			
Hurð í aðalskipanum (við modúl 2) feld út			
Rými verkstóra laukad í 3000mm			
A	OI	HMH	01.02.2008
Skrifstofuáfangi færður til um 30mm til vesturs og norðurs og þakhlá snúð			
Þak broytt úr höpulum með einangun og pappa í Lettak einingar			
Berandi langvegg & 2 hæð mjókkadur úr 250mm í 200mm			
Portveggir & lagarinnviðskæði haakkadur um 200mm			
Portveggir & plötuvarðubúkk ryðfrítt haakkadur um 200mm			
Portveggir & plötuvarðubúkk haakkadur um 400mm			

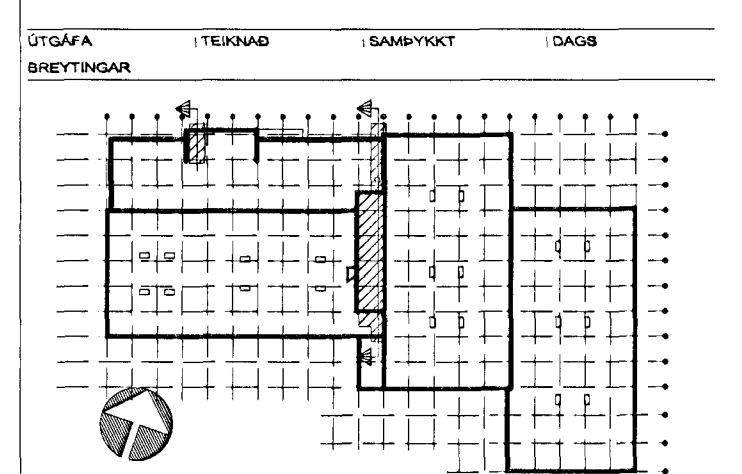

ASK Arkitektar
 Geisgötu 9
 101 Reykjavík
 Sími 515 0300
 Fax 515 0319
 www.ask.is



Árþun aðalhönnuðar:
 Heiðgerður Halldórsdóttir arkitekt FAJ, tlf. 301258-7049

**GJÁHELLA 4, HAFNARFIRÐI
 HÉÐINN**

VERK NR. 06124
 NÚMÉR TEIKNINGAR 10-07
 ÚTGAFA C

HEITI TEIKNINGAR	SKV. I A1
ADALTEIKNINGAR	1:100
SNEIÐINGAR	TEIKNING
	HMH / OI
	DAGS
	10.10.07