




MHL 01 - HJÚKRUNARHEIMILIÐ SÓLVANGUR
RÝMI EKKI LAGT FYRIR

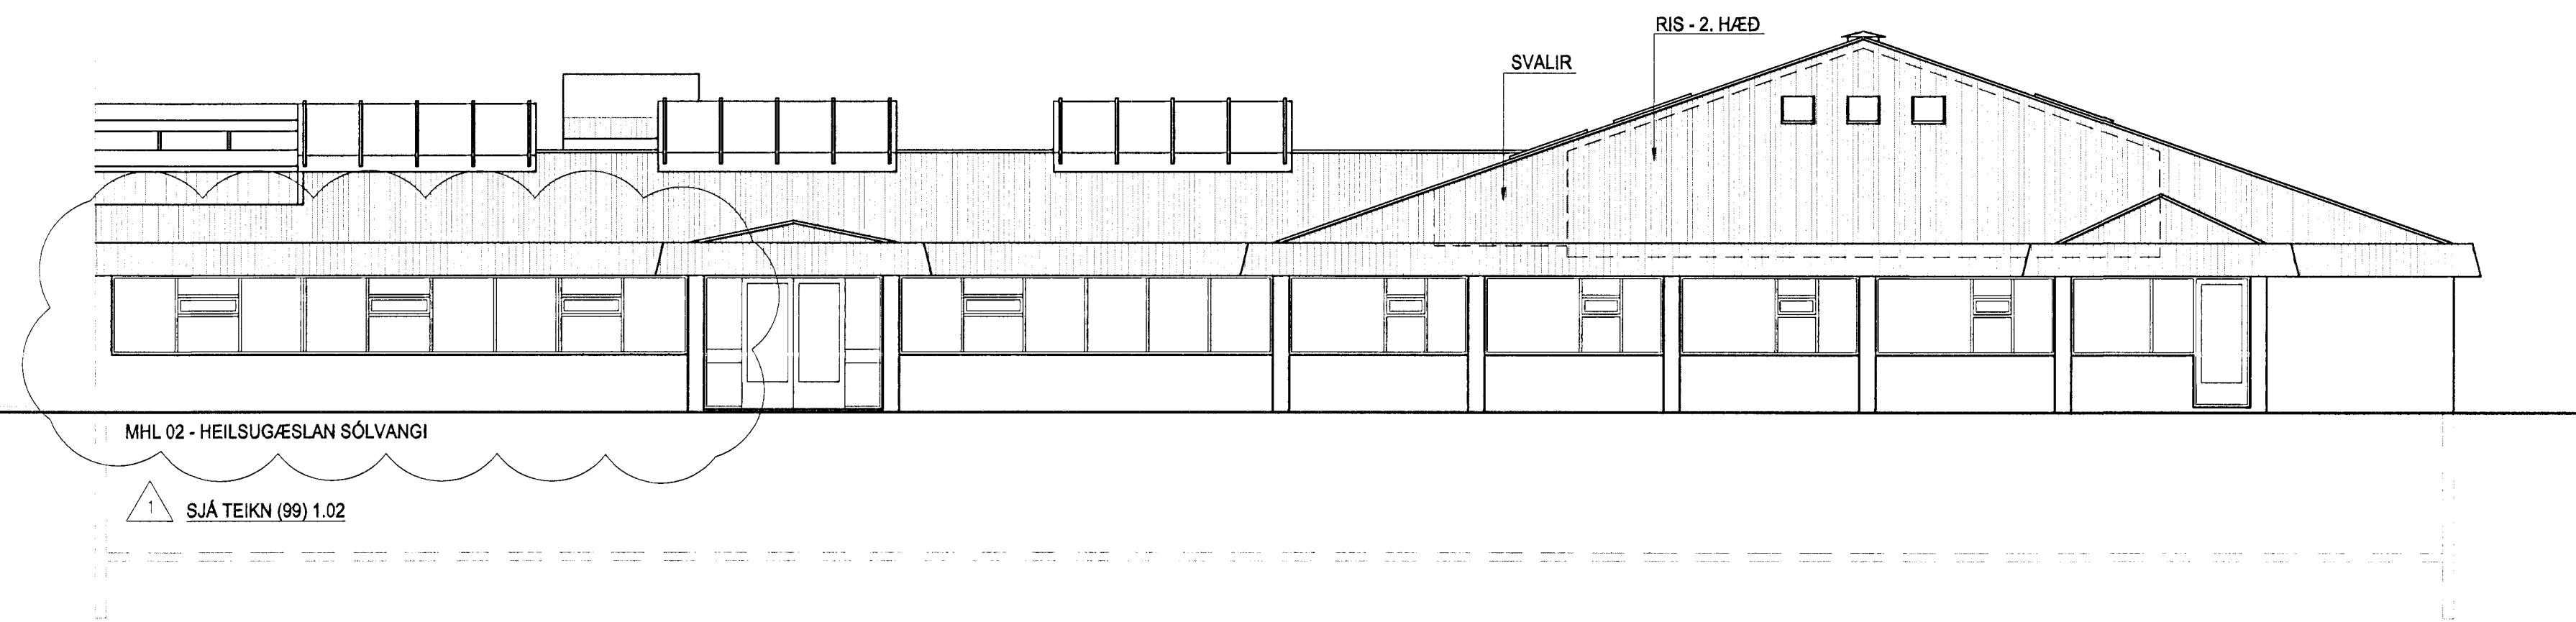


MHL 02 - HEILSUGÆSLAN SÓLVANGI

△ SJÁ TEIKN (99) 1.02


1 ÚTLIT SUÐ - AUSTUR
1:100

BREYTING 1:

BREYTTUR GLUGGAFRONTUR.
VORU ÁÐUR GÓLFÍÐIR GLUGGAR EN VERÐA
SAMBRILEGIR ÖÐRUM GLUGGAFRONTUM Í HÚSINU.
NÝR ÚTVEGGUR, STEYPTUR UNDIR GLUGGA.

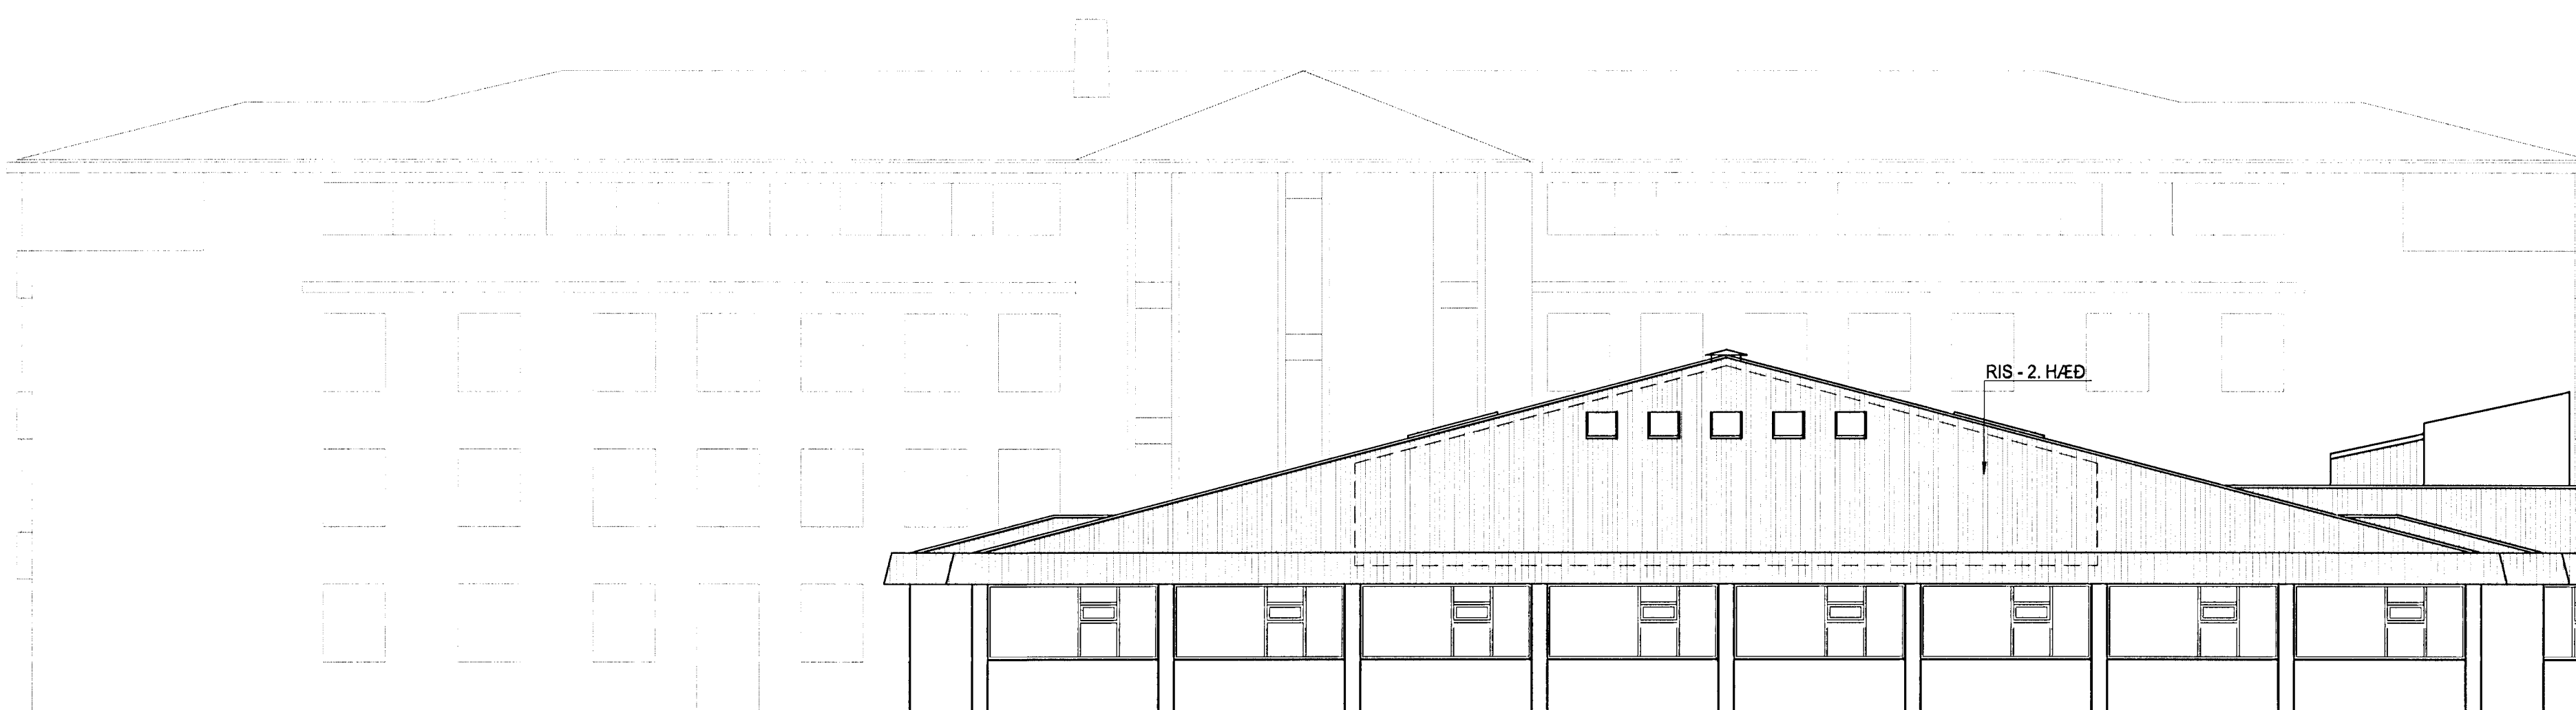


MHL 01 - HJÚKRUNARHEIMILIÐ SÓLVANGUR
RÝMI EKKI LAGT FYRIR

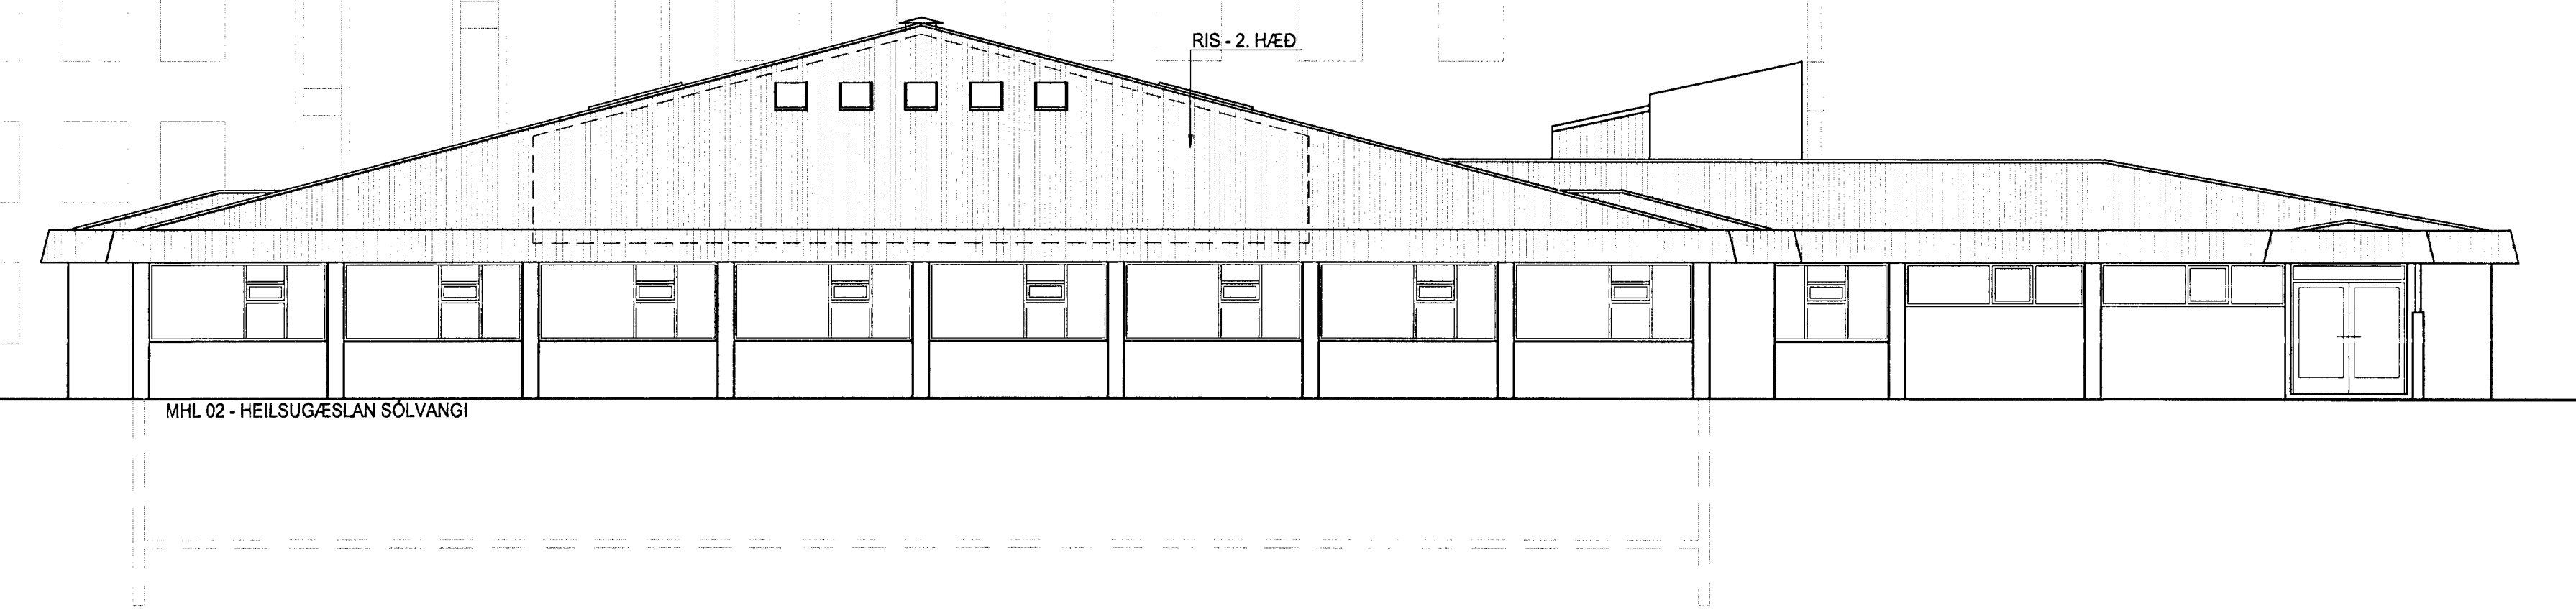

MHL 02 - HEILSUGÆSLAN SÓLVANGI

2 ÚTLIT NORÐ - AUSTUR
1:100

UPPRUNALEGIR HÖNNUNDIR HÚSSINS ERU
ÞORVALDUR KRISTMUNDSSON OG MAGNÚS GUDMUNDSSON

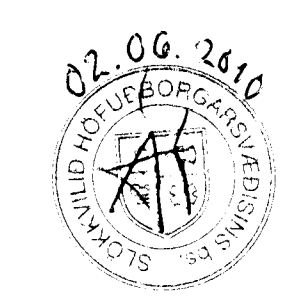

ARKÍS
arkitektar og ráðgjafar

Adalsteinn Skarason arkitekt ís 1411612749
Björg Tómasdóttir arkitekt ís 0204604589
Egill Guðmundsson arkitekt ís 2301836899
Þorvaldur L. Björgvinsson byggingafræðingur dfl 2505723829
Aksel ení arkitekt ís 51112066
Adalsteinur S arkitekt ís 121 Reykjavík er 5111972919
www.arkis.is netfang arkis@arkis.is

Verkefni: Heilsugæslustöð Sólvangur - Sólvangsvegi 2 dagsetning: 01.06.2010
Aðaluppdráttir
Skýringartexti: Útlit
hannað / teiknað: LR
yfirlitað / samþykkt: EG
mælikvæði: 1:100 - A1
vefni: 08-052

(99)1.03
teikning breyting