


Sampykkt
23 JUN 2010
Byggingafræðingur / Flátnarfræðingur
F.h. Sigurður Steinar Jónsson

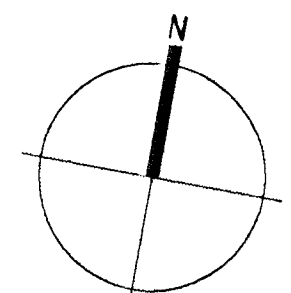

- TÁKN**
- GN = Gólfúrfall
 - DN = Þaknúrfall
 - LR = Loftþræsting
 - VLR = Vélknúin loftþræsting
 - PK = Póstkassar
 - NL = Neyðarljós
 - BO = Björgunarpop
 - R = Reykskynjar
 - HSL = Handsökkvitæki
 - ÚT = Meiktur útgangur
 - BO (with symbol) = Feltistigi við björgunarpop
 - (with symbol) = Brunaslanga
 - (with symbol) = Stigleðsla
 - (with symbol) = Inntak
 - (with symbol) = Bílastæði fyrir fatlaða
 - E160 = Veggir og hæðaskil
 - E190 = Hurðir
 - A-E160 = Hurðir
 - A-E1120 = Hurðir
 - RE160 = Gluggar
 - A-REIM120 = Gluggar
 - E-CS30 = Hurðir
 - E-CS30 = Gluggar
 - E-CS60 = Gluggar
 - E30 = Gluggar


BREYTING

Breyting	Dagsetning	Teknað	Yfirfarið
1	12.10.05	MML	KR
Breyting vegna athugasemda			
2	19.12.05	MML	KR
Breyting vegna athugasemda			
3	21.06.10	RCM	KR

Bætt við beinu aðgengi úr bílskúr í íbúð, baðherbergi í hjónaherbergi breytt í fataherbergi og heitur pottur tilfærður á lóð.


KRark Kristinn Ragnarson arkitekt ehf.
Suðurlandsbraut 4a - 3. hæð - 108 Reykjavík - Ísland
S. 564 2256 Fax. 544 4225
Kt. 5812983689 www.krark.is krark@krark.is

Verkefni:	Fléttuvellir 20
Staður:	Hafnarfjörður
Verkhlutur:	Grunnmynd
Verknúmer:	05075IE
Hönnun:	KR
Yfirfarið:	KR
Mælikvarði:	1:100
Skrá:	05075IE-A101.dwg
Verkefnastjóri:	MML
Teknað:	MML
Sampykkt:	Kristinn Ragnarson Kt. 1209442989
Dagsetning:	26.09.2005
Blað:	A101

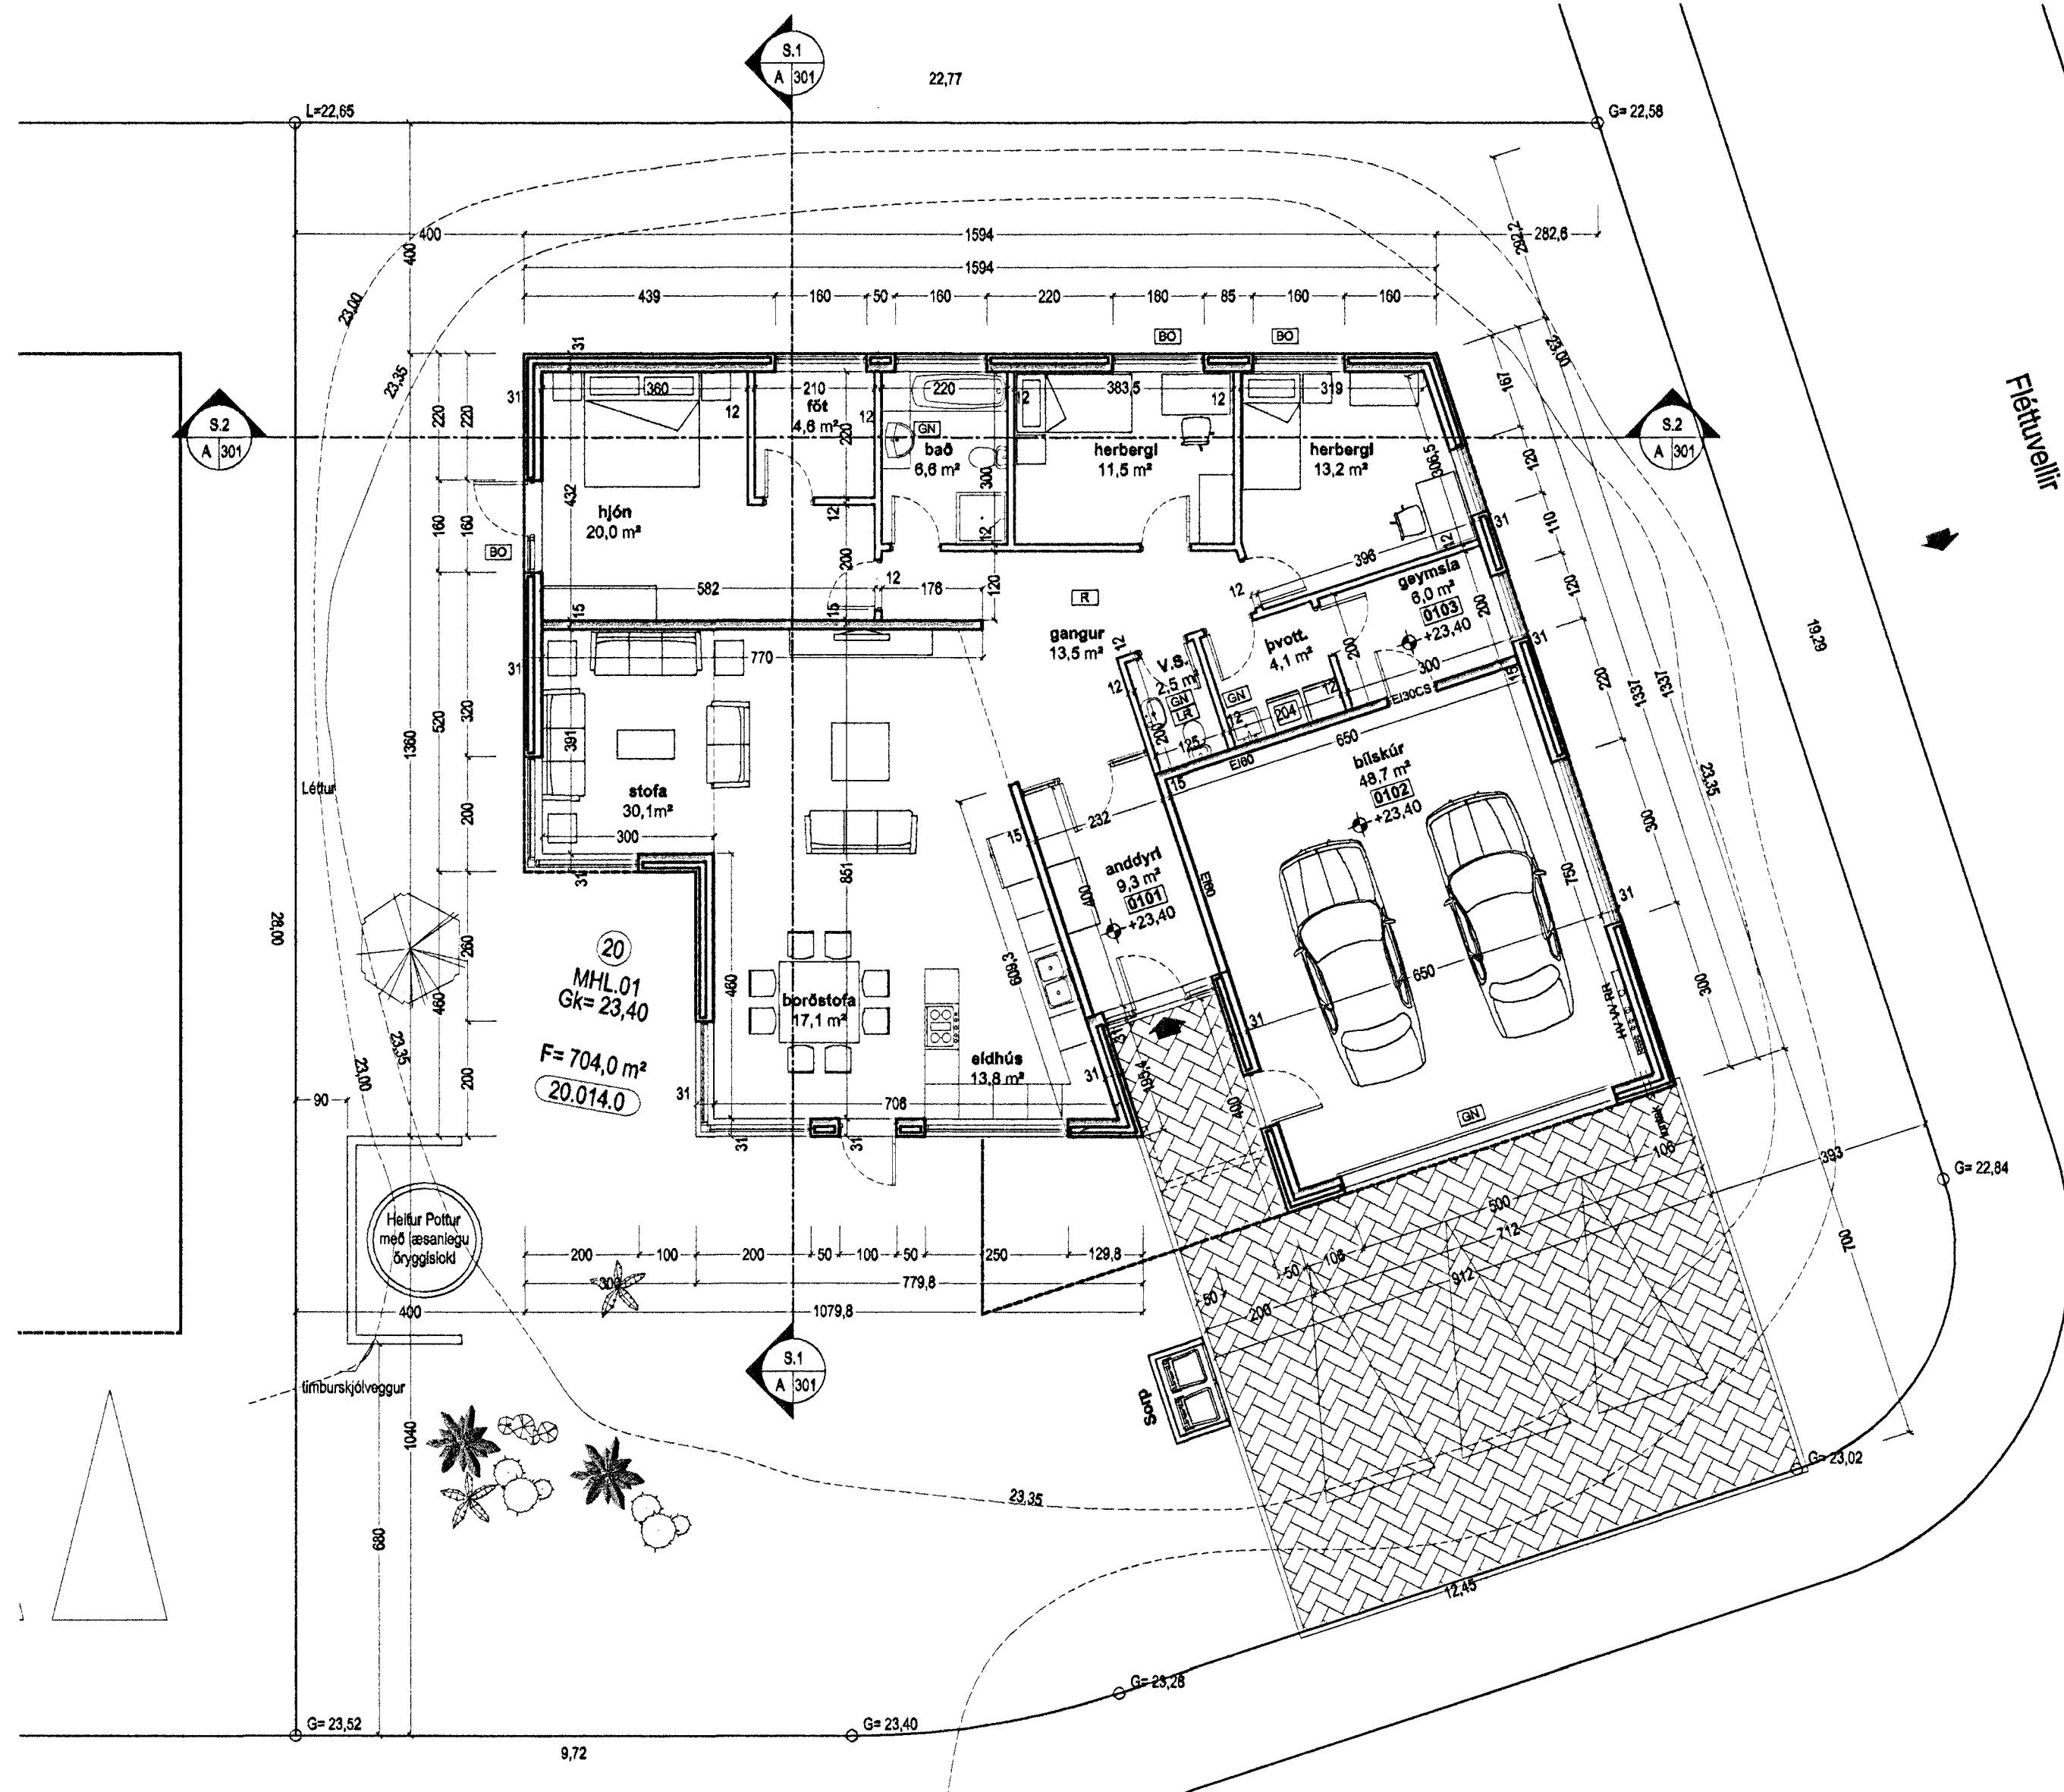

Fléttuvellir

Grunnmynd 1:100

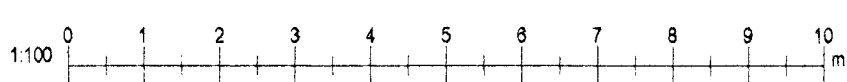

Skrá: 21.6.2010 13:32:38

Copyright © KRark