


Samþykkt þann  
 22 SEP 2010  
 Byggingafultrúinn í Hafnarfirði  
 F.h. Hrólfur S. Gunnlaugsson



ÚTLIT NORÐVESTUR  
 MKV 1:100

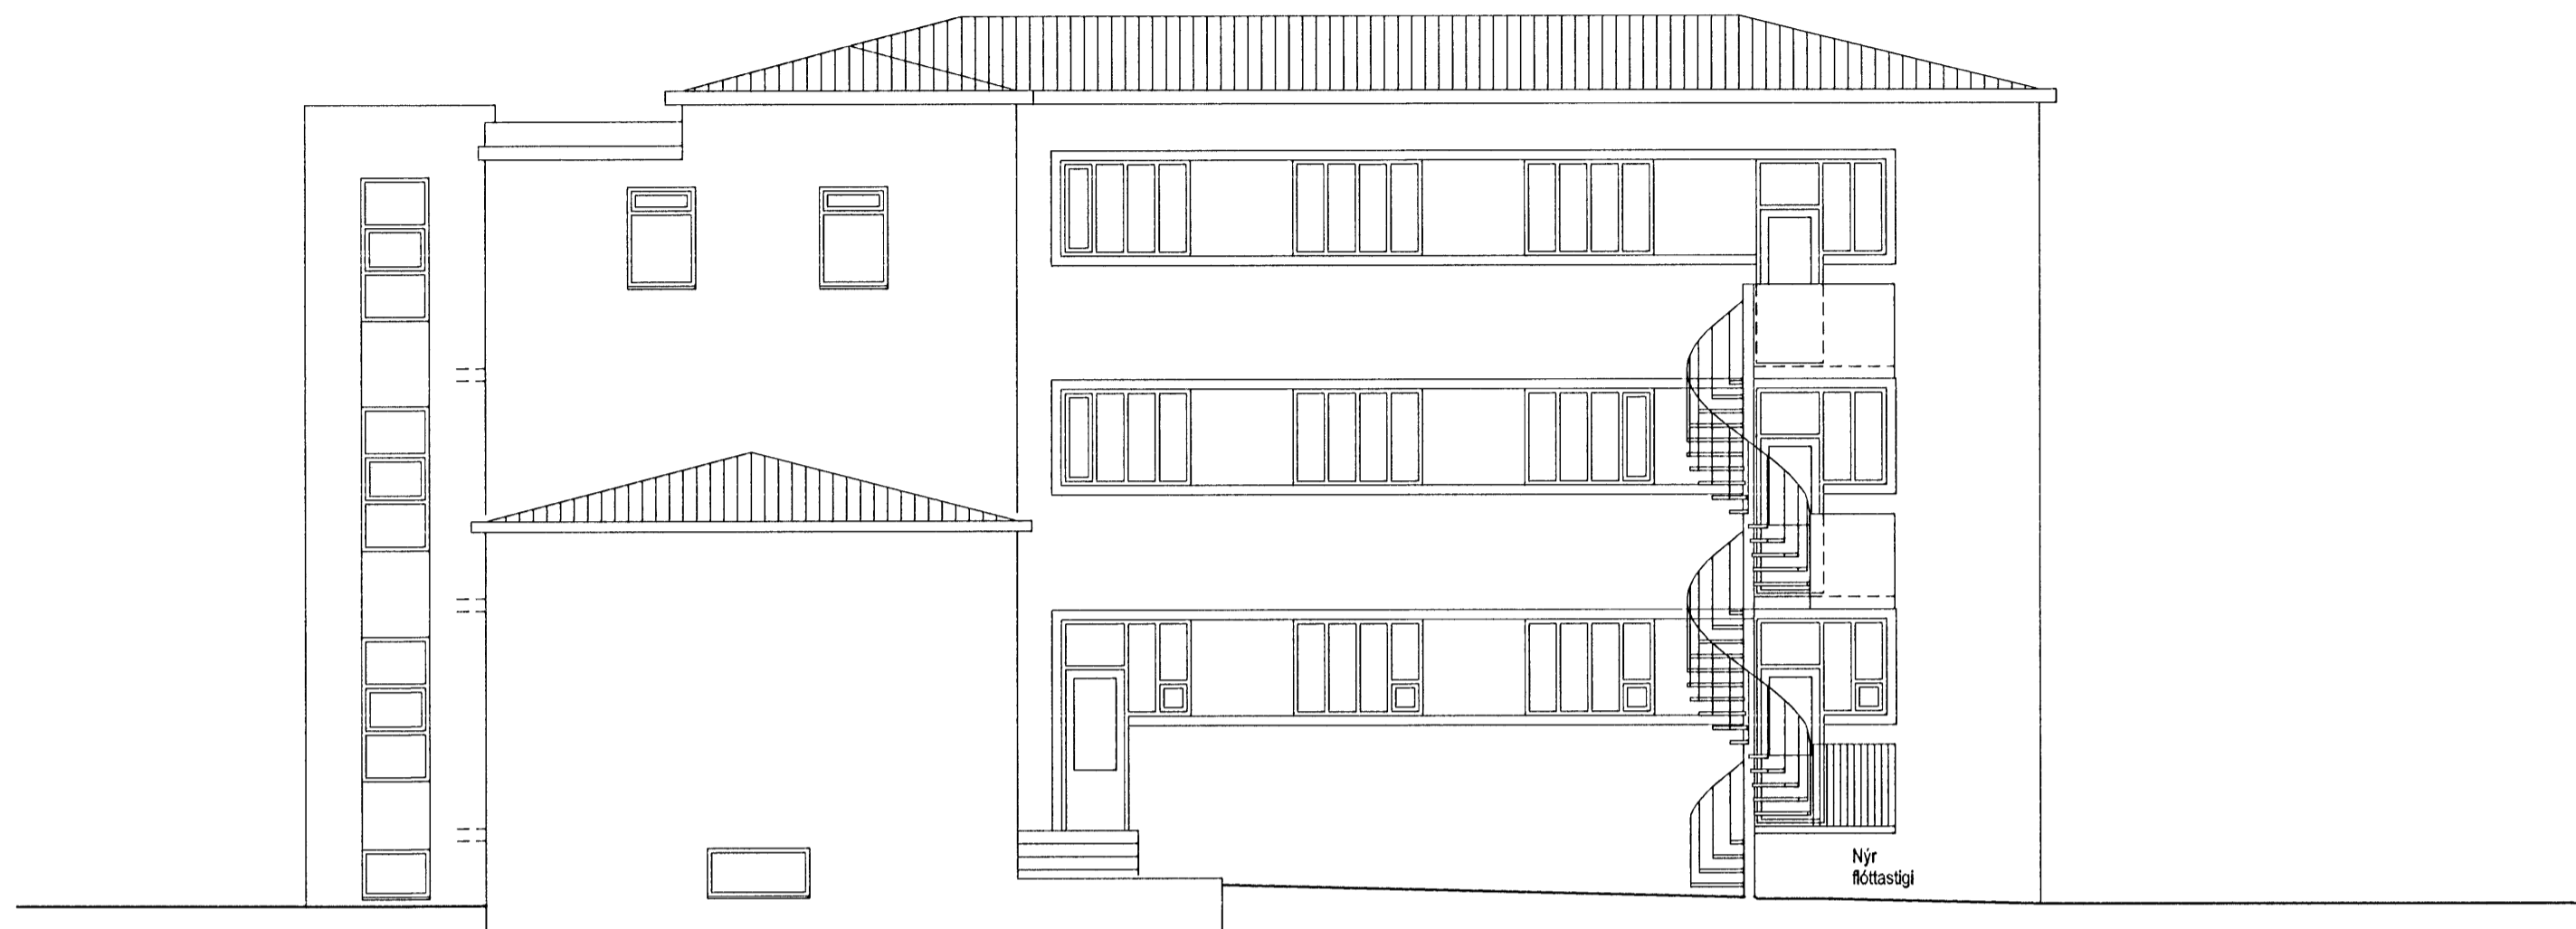

ÚTLIT NORÐAUSTUR  
 MKV 1:100

SKÝRINGAR:

|              |       |              |
|--------------|-------|--------------|
| Endurskoðun: | Dags: | Teikn. Yfir: |
| B:           |       |              |
| A:           |       |              |

Suðurgata 44  
 220 Hafnarfjörður

STADGREINIR: 1400-1-84700440  
 VERKKAUPI: Fasteignir ríkissjóðs  
 KENNITALA VERKKAUPA: 690981-0259

REYNDARTEIKNING

EFNI: ÚTLITSMYNDIR NORÐAUSTUR  
 OG NORÐVESTUR  
 MÆLIKVARDI: 1:100  
 FRUMSTÆRD BLAÐS: A2  
 TEIKNAD: ÓA, KMK VERKNR: 1011  
 YFIRFARIÐ: RÓB TEIKN. NR: 108  
 DAGSETNING ÚTGÁFU: 10.08.2010 ENDURSK.:



VA ARKITEKTAR

borgartún 6  
 105 reykjavík  
 kt: 450400-3510  
 símt: 530 6990  
 fax: 530 6991

vaarkitektar@vaarkitektar.is  
 www.vaarkitektar.is

ÚTGEFANDI: ÓLAFUR AXELSSON KT: 041251-3019

Tekning þessi er gefin út af undirrituðum fyrir hönd elganda höfundaréttar, VA Arkitektar ehf. Tekninguna má ekk afrita með neinum hætti, að hluta til eða í heild án skriflegs leyfis höfundar.