





Samþykkt þann

15 SEP 2010

Byggingaútlitruðinn í Hafnarfirði  
F.h. Hrölfur S. Gunnlaugsson

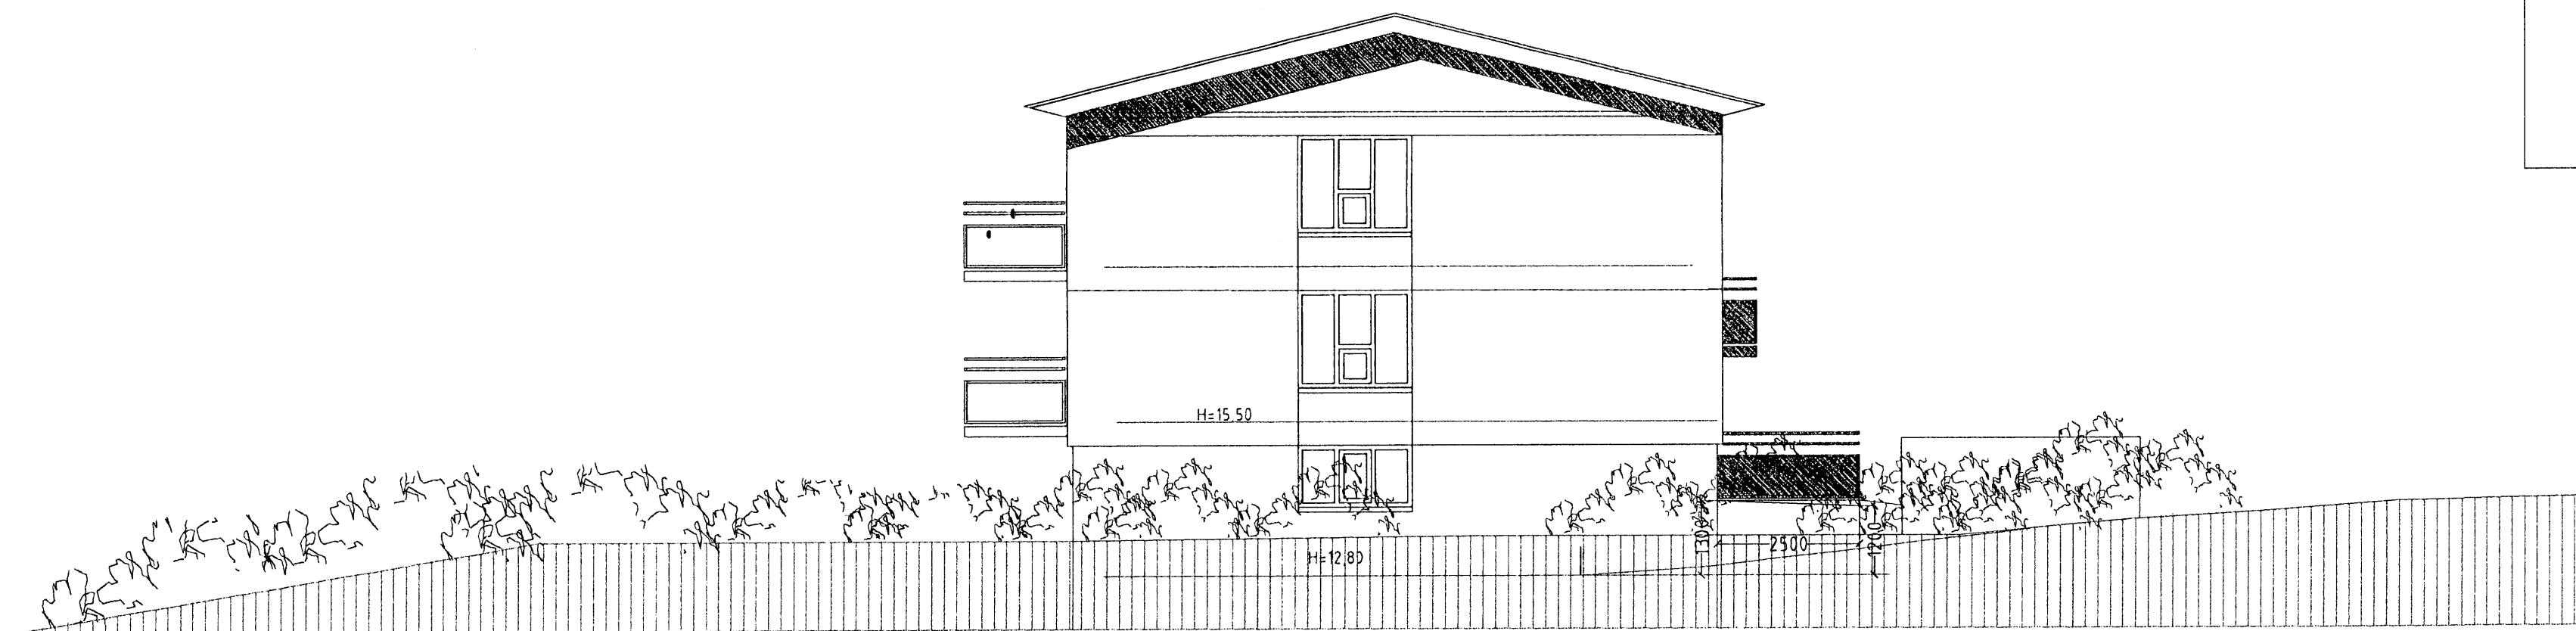

ÚTLIT SUÐUR. mkv. 1:100.

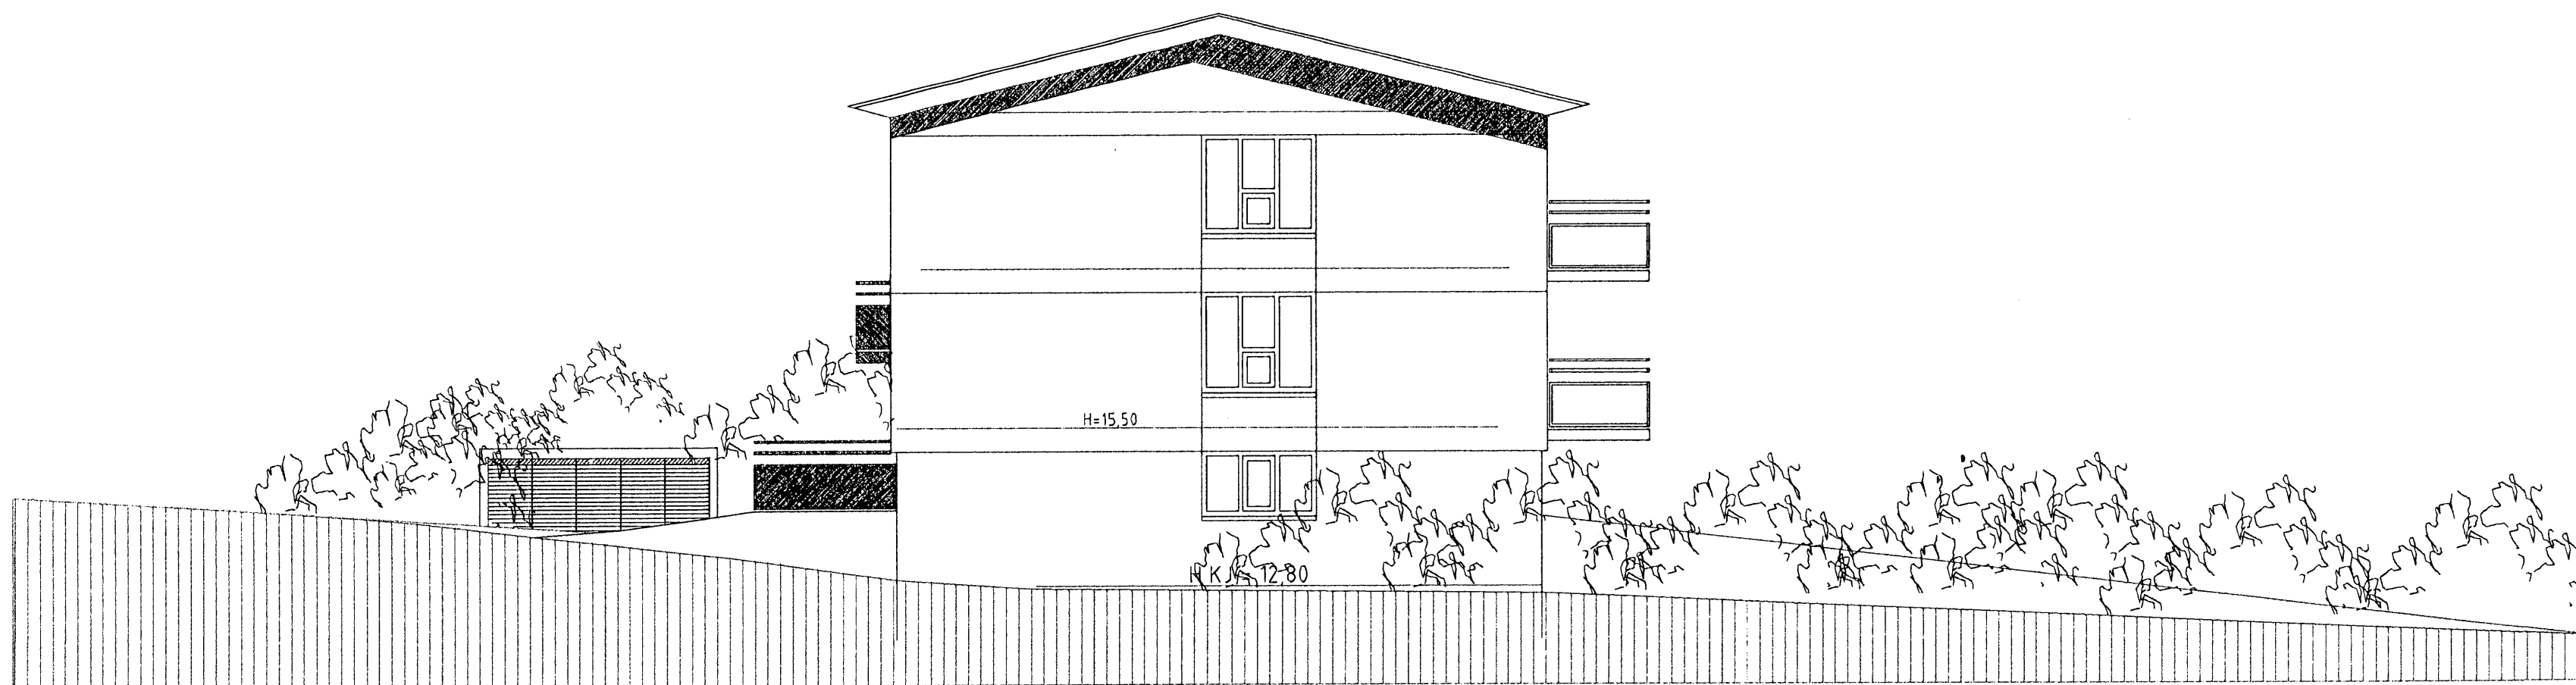

ÚTLIT NORÐUR. mkv. 1:100.

HRINGBRAUT 2c HAFNARFIRÐI.

Sigurður Þorvarðarson byggingafræðingur b.f.í.  
Teiknistofan Strandgötu 11 220 Hafnarfirði.  
STH: teiknistofan ehf. kt. 510298-2769. Kt. aðalhönnuðar: 141250-4189.  
Sími: 5651510. Fax: 5651299. Netfang: teiknistofan@istlandia.is

Teikning þessi er fengin hjá Sigurði Þorvarðarsyni. Hún var samþykkt af byggingarfulltrúanum í Hafnarfirði (fh. G.Valtýsd.) 4. Okt. 2002.

8.8.2010 færði Sigurbjörg Aðalsteinsson breytt mál herbergja umhverfis útitróppu (1. og 2. h.) inn á teikninguna (mælt 22.06.2010) og gerði nýja skráningartöflu dags. 8.8.2010.

*Sigurður Þorvarðarson*

Skýringar:	Aðaluppdráttur.
Teikning:	Útlit, norður og suður.
Mælikvarði:	1 : 100.
Undirskrift:	
Blað nr.:	5 af 7. Dagsetning: 25 október 1999.
Breytt:	Veggir við útitróppur einangraðir að innan sept. 2000.