


ÓLDUGATA NR. 39 VIÐBYGGING

Sambykkt bann
28 JUL 2010
Byggingafulltrúginn í Hafnarfirði
F.Þ. Sigurður Steinar Jónsson

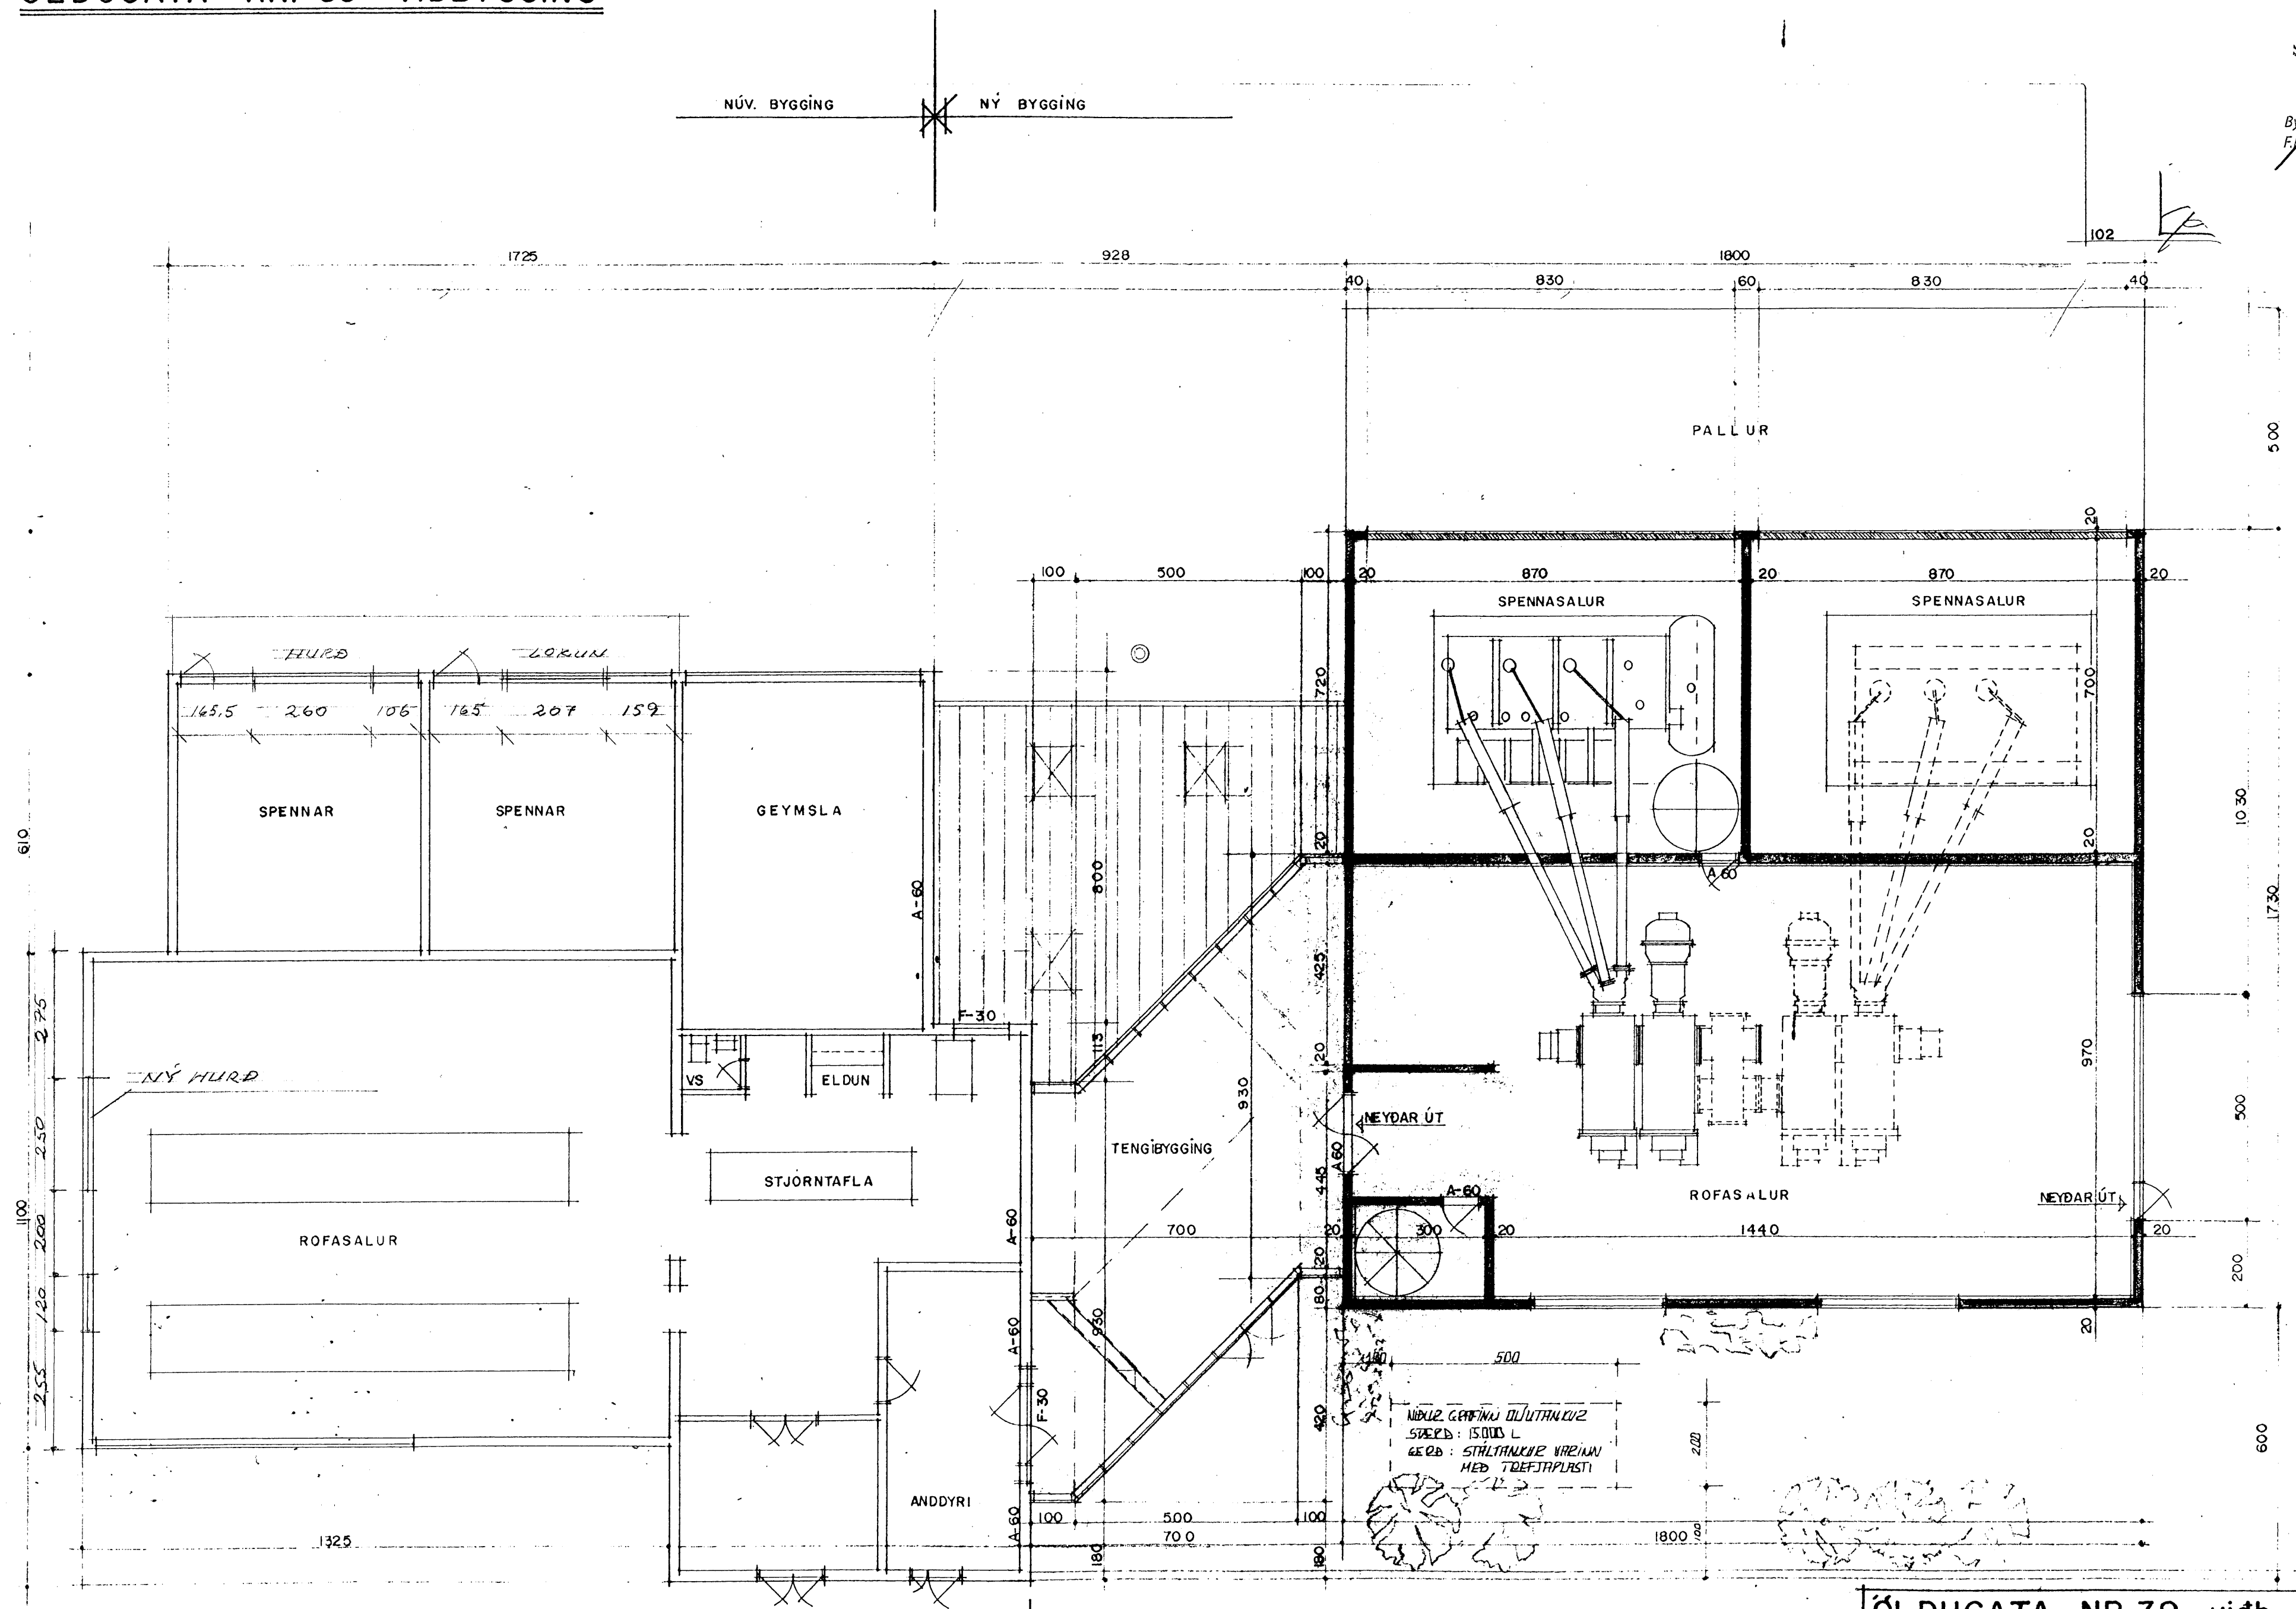

grunmynd hæðar m = 1:100

BR 2. AUG 2004
HLUÐIR OG LOKUÐ SPENNABYMI. ELUR
BR 14. 07 2010
NÝ VORUÞURÐ

ÓLDUGATA NR. 39 viðb.	TEIKNR 102
grunmynd hæðar	MÁL. 1:100
BREYTT FEBR 89	DAGS. DES 1988
Erlendur A. Hjálmarsson b.f.í.	ÁLFASKEIDI 80 S 538 60