
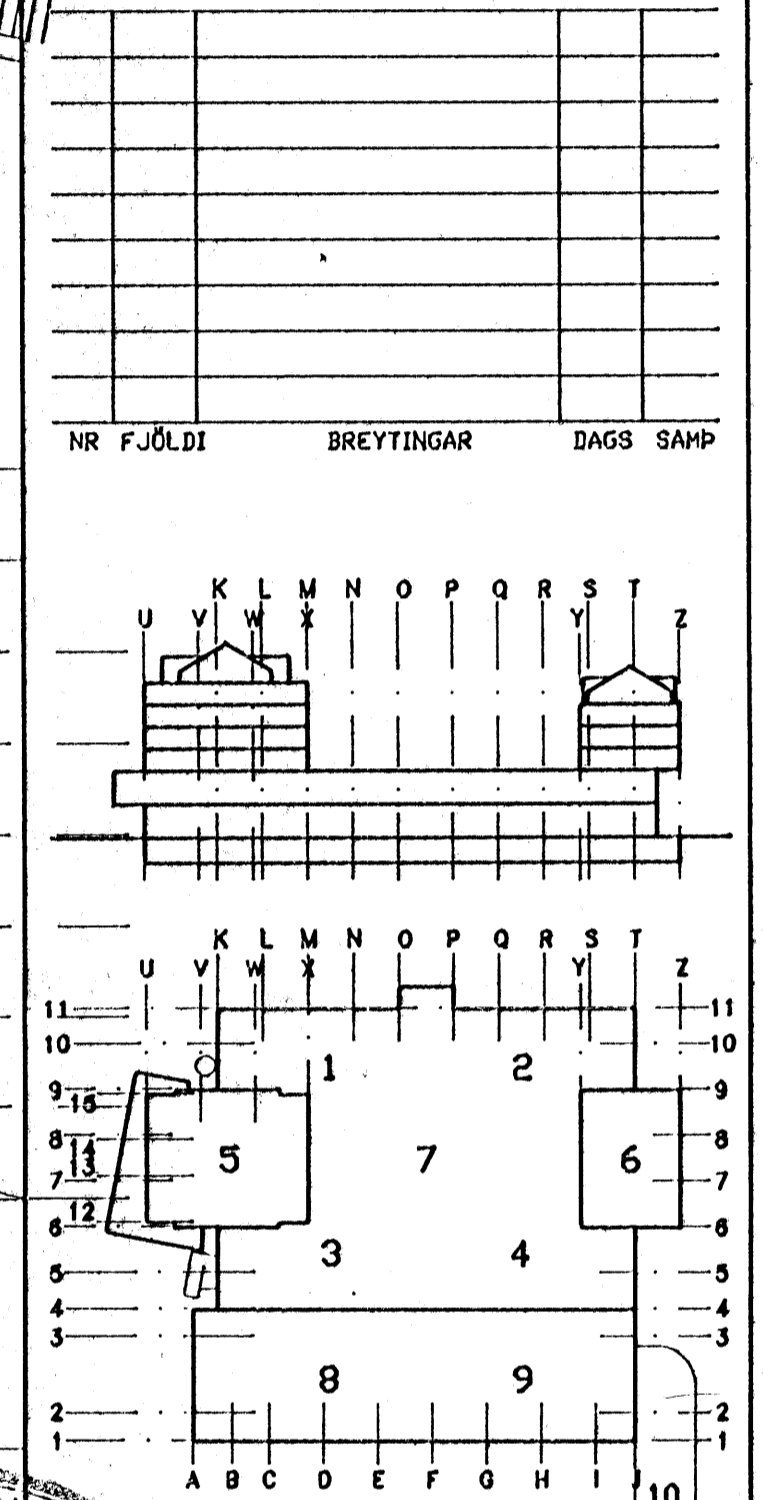


Regnvatnastofnar	Frérenslisstofnar
Stofn1 : 1,40 l/s	Stofn17 : 3,8 l/s
Stofn2 : 0,85 l/s	Stofn18 : 1,2 l/s
Stofn3 : 0,62 l/s	Stofn19 : 4,0 l/s
Stofn4 : 0,62 l/s	Stofn20 : 2,8 l/s
Stofn5 : 0,62 l/s	Stofn21 : 3,9 l/s
Stofn6 : 0,62 l/s	Stofn22 : 3,8 l/s
Stofn7 : 0,76 l/s	Stofn23 : 3,5 l/s
Stofn8 : 1,13 l/s	Stofn24 : 2,0 l/s
Stofn9 : 0,37 l/s	Stofn29 : 7,5 l/s
Stofn10 : 0,37 l/s	
Stofn11 : 1,13 l/s	
Stofn12 : 0,76 l/s	
Stofn13 : 1,47 l/s	
Stofn14 : 1,47 l/s	
Stofn15 : 0,65 l/s	
Stofn18 : 1,40 l/s	
Stofn25 : 0,83 l/s	
Stofn26 : 0,63 l/s	
Stofn27 : 0,63 l/s	
Stofn28 : 0,63 l/s	

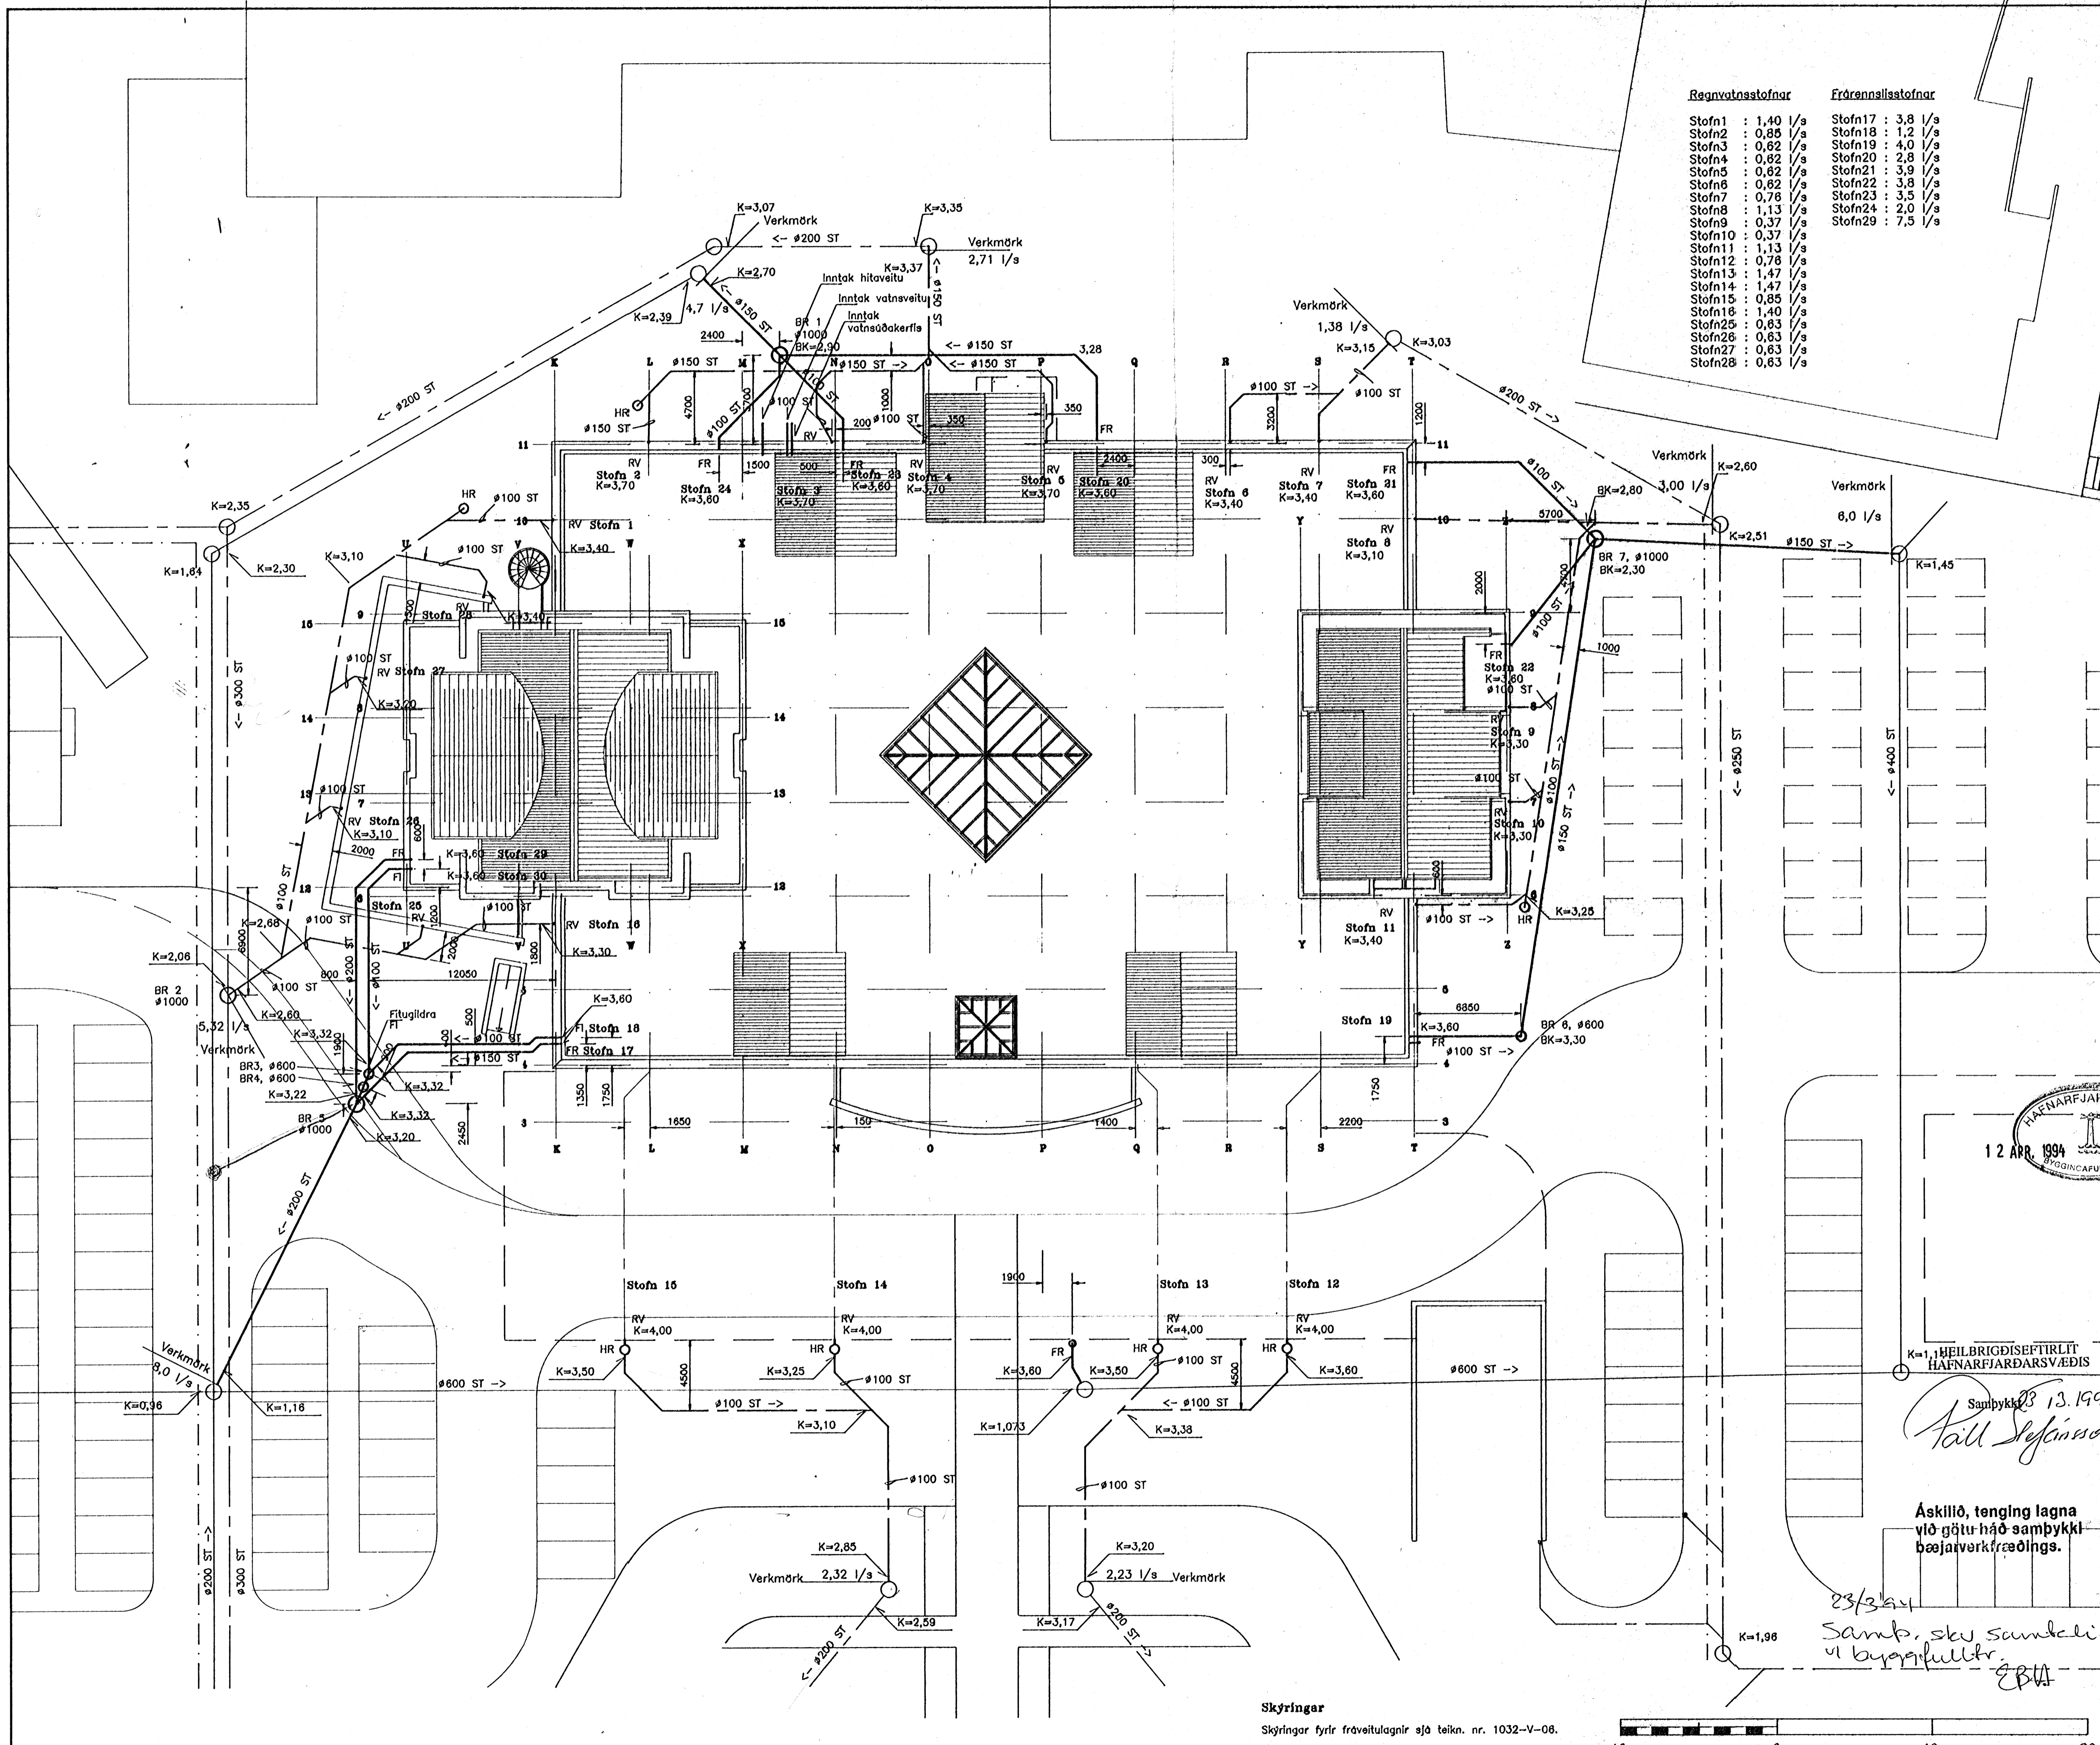

**MIDBÆR**  
**HAFNARFJÖRDUR**  
 FJARDARGATA 13-15

**ALMENNA**  
**VERKFRÆÐISTOFNA HF**  
 FELLSMÖLA 28 - 108 REYKJAVÍK  
 Sími (91) 678100 FAX (91) 680284  
 3/2

HEITI  
**FRÆRENSSLISLAGNIR**  
 LÖD  
 GRUNNMYND

SKALA  
 1:200  
 HANNAÐ  
 TEIÐVAÐ  
 VEFJAFRÍÐ  
 SAVJAF  
 Ritunir Ritunir DA  
 DAGS  
 15/02 1994  
 TEIÐVING NR.  
**1032-V-07**  
 BREYTING NR.

K=1,1 HEILBRIGÐISEFTIRLIT  
 HAFNARFJÖRDARSVÆÐIS  
 Samþykkt 13.1994  
*Páll Stefánsson*

Áskilið, tenging lagna  
 við götu-háð samþykkt  
 bæjarverkefndings.

23/3/94  
 Samþ. skv samþali  
 v byggingu  
 EFTA

Skýringar  
 Skýringar fyrir fráveitulagnir sjá teikn. nr. 1032-V-08.

