

NR.	LENGD
1	171m
2	169m
3	168m
4	139m
5	158m
6	156m

NR.	LENGD
1	115m




SKÝRINGAR

Efni og frágangur


Leiðslur skal festa við jarngrind í steypu með bændlum. Leiðslur skulu vera fullar af vatni undir u.þ.b. 0,4 MPa vatnsþryggingi á meðan steypt er yfir. Gata skal að því hvort pípur leki áður en fyllt er yfir þær. Við útlögn á pípum skal setja fjartegðarklemmur eða festrenninga með u.þ.b. 10 m millibili. Við steypuskil skal setja hlífðarpípur (40mm) utanum snjóbræðslupípur til þess að hindra brot á pípum við steypuflirborð. Ef tengja þarf pípur saman utan við steypu skal það gert með súðutengjum úr plasti. Þétt skal meðfram snjóbræðslupípum og ídráttarpípum í útvöggjum með kitti og krumpmáffum.

Snjóbræðsluleiðslur

- Leiðslur**
Leiðslur skulu vera úr hitabólnu plasti (PP,PB,PE), sem þolir 60°C hita undir 0,3 MPa vatnsþryggingi í 50 ár. Leggja skal leiðslur án samsetninga í steypu.
- Hreinsun**
Allar leiðslur skal skola út með köldu vatni í u.þ.b. 15 mín hverja slaufu, eða hvern leiðsluhluta. Vatns hraði skal vera u.þ.b. 1m/sek. Eftir hreinsun skal vatn stama allar leiðslur með þrýstilofti.

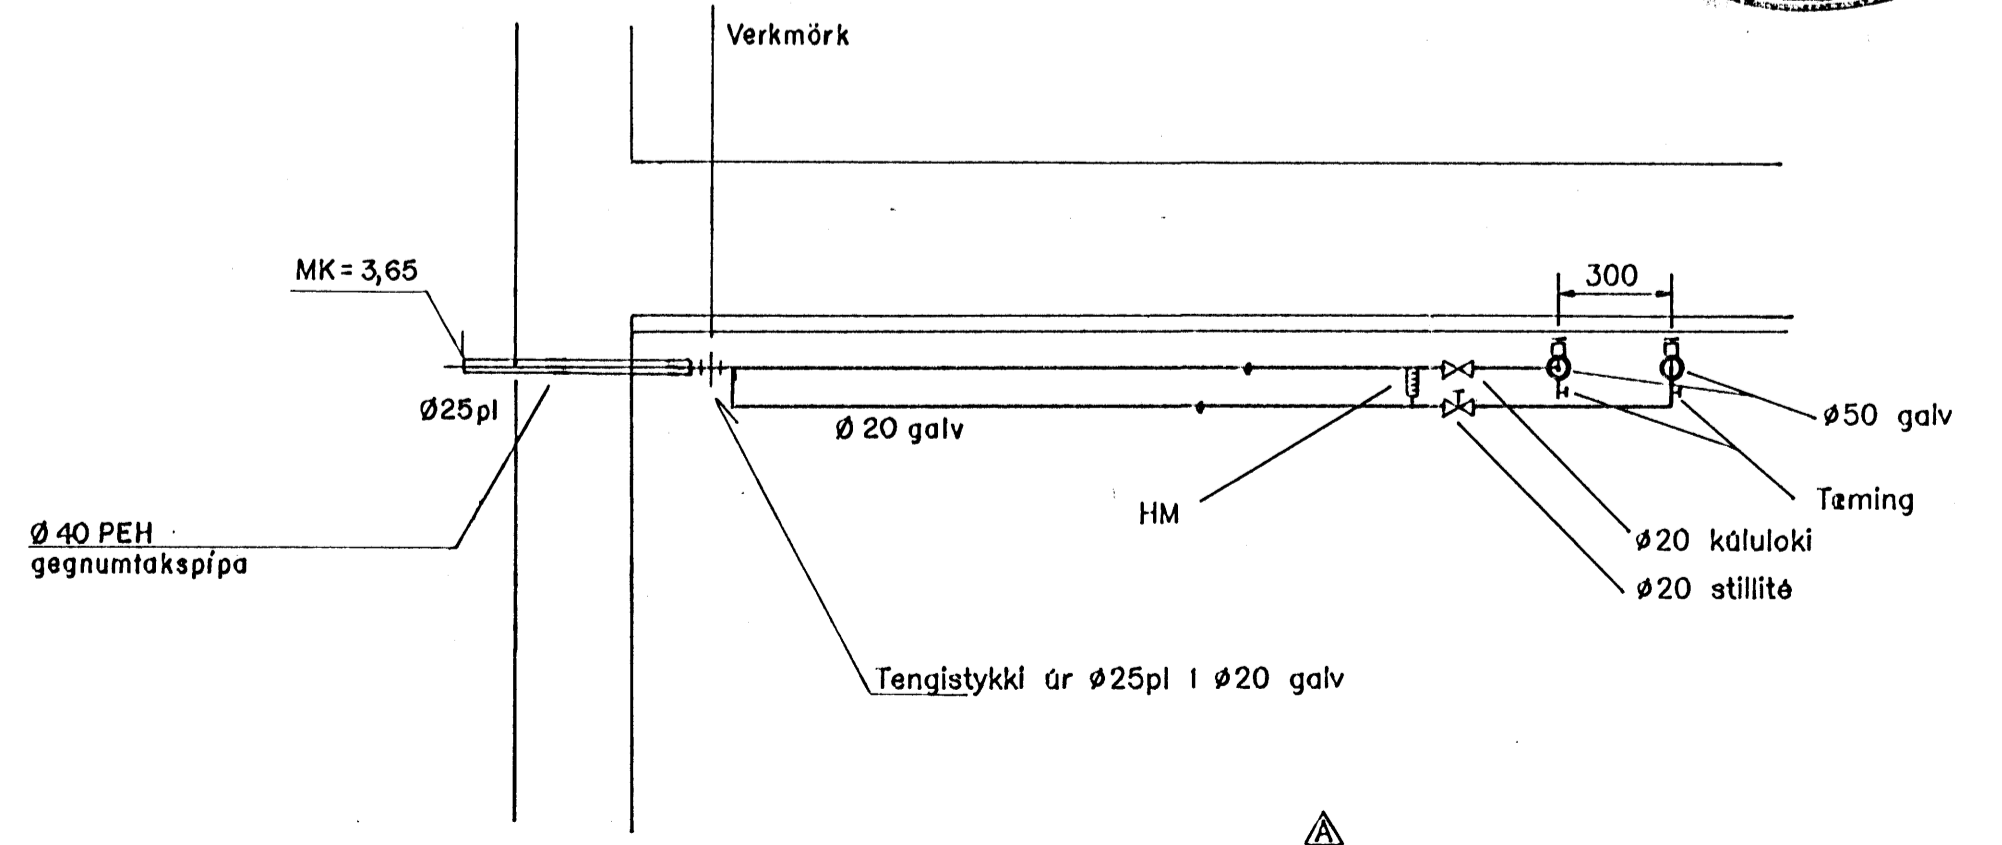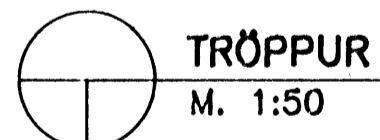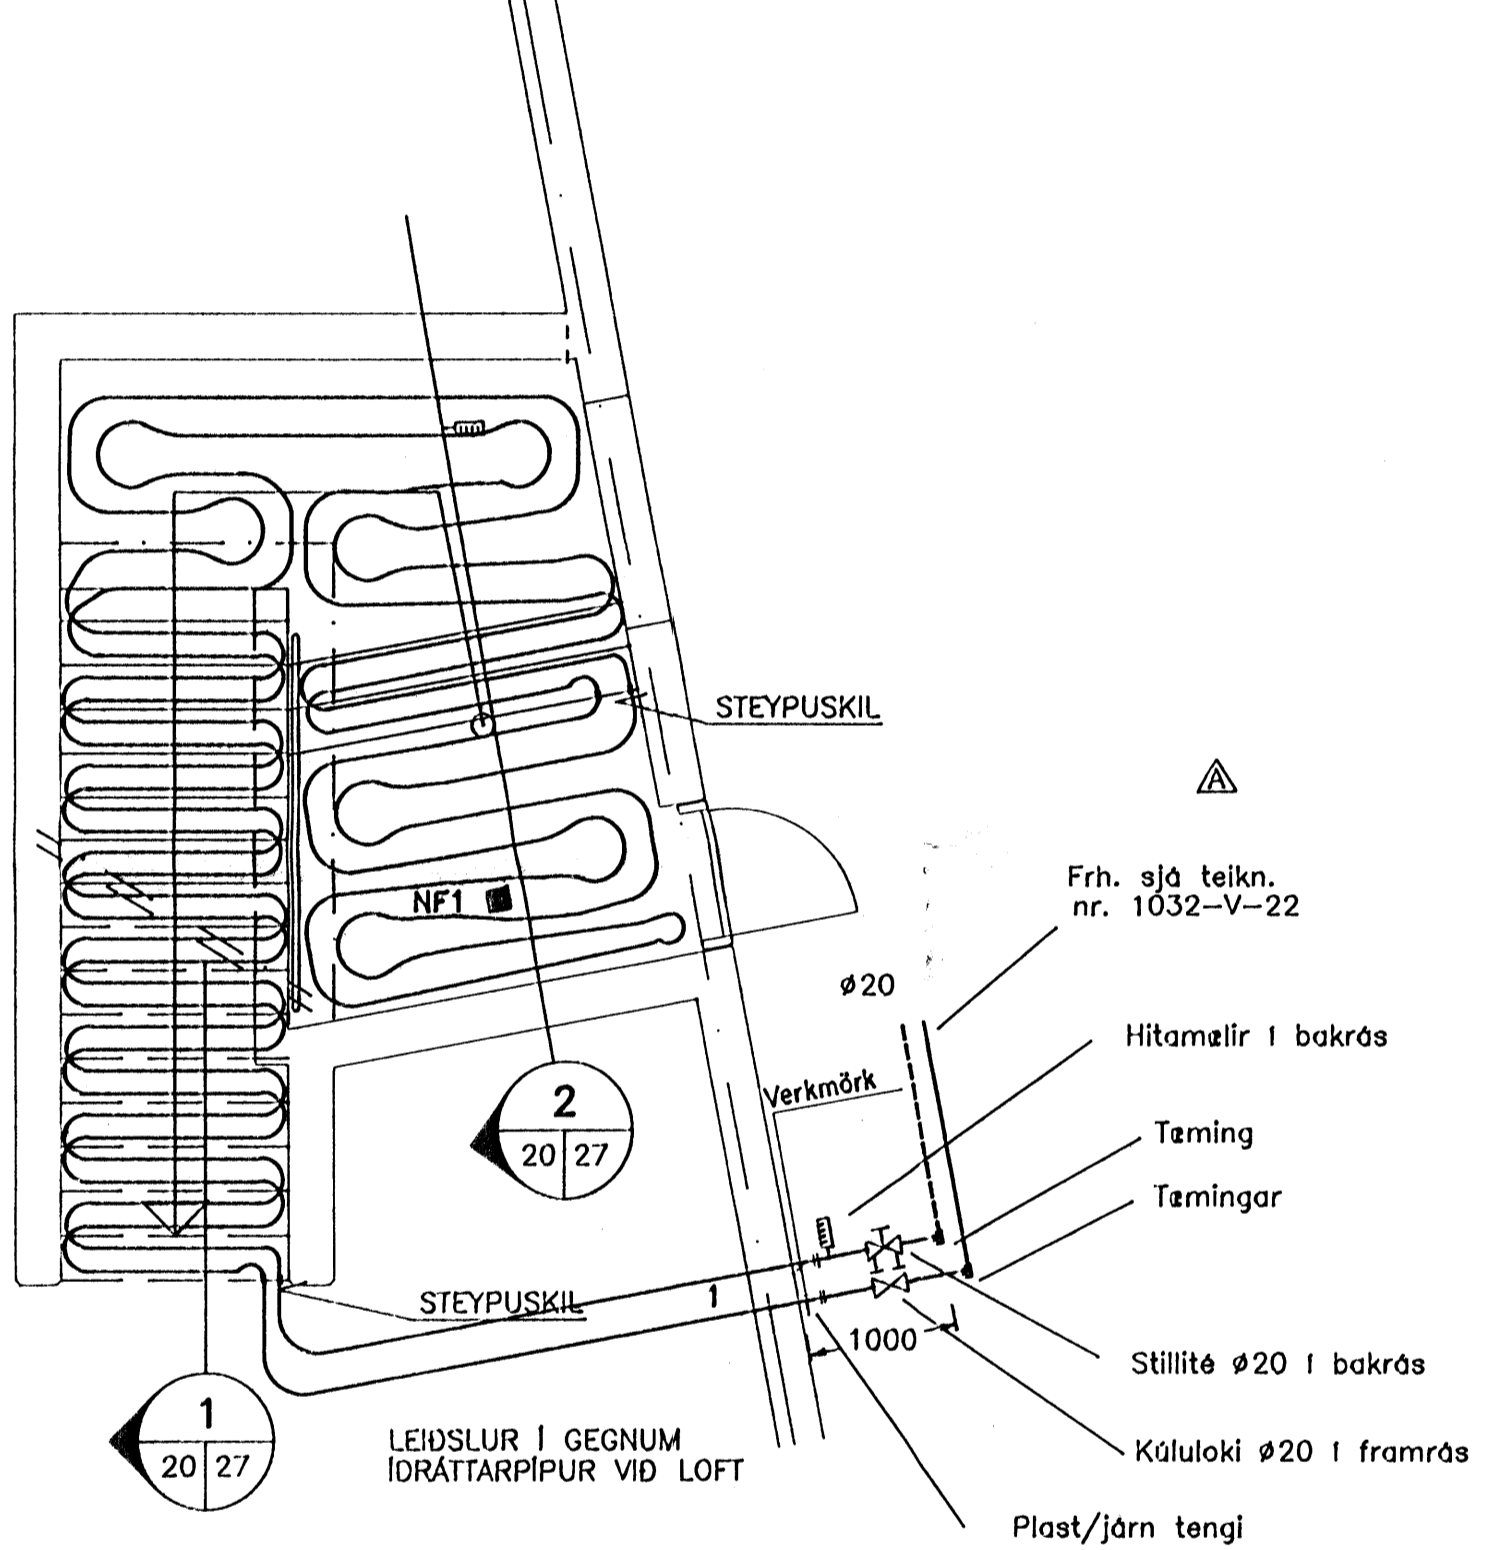

A	3	Dreifiskistum batt við	8/2'94	DA
NR	FJÖLDI	BREYTINGAR	DAGS	SAMP

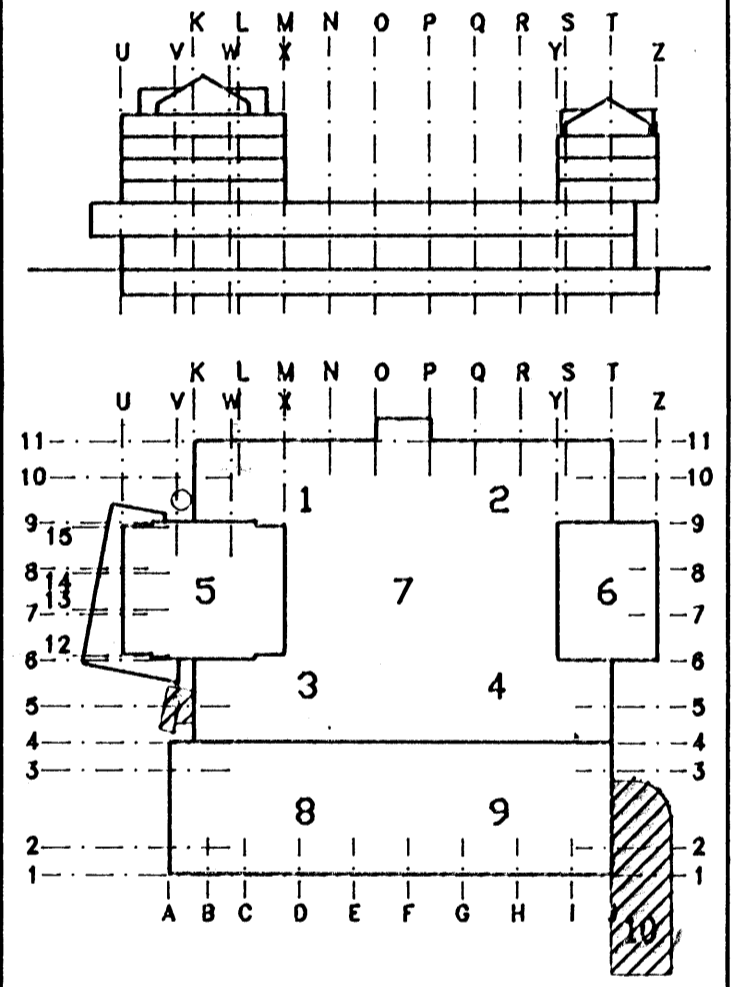

MIDBÆR
HAFNARFJARDAR
FJARDARGATA 13-15

ALMENNA
VERKFRÆÐISTOFAN HF
FELLSMÖLA 26 - 108 REYKJAVÍK
Sími (91) 678100 FAX (91) 680284

HEITI
SNJÓBRÆDSLULÖGN
SKÁBRAUT OG ÚTTRÖPPUR
GRUNNMÝNDIR

MÁL	1:50	TEIÐNAB	YFIRFARIB	SAMP.
HANNAÐ	RHauks	TEIÐNAB	RHauks	YFIRFARIB
DAGS	19/05 1993	SAMP.	DA	5.1.
TEIÐNING NR.	1032-V-20	BREYTING NR.	A	