


BREYTINGAR
 B1 Bending í þakplötu í kóta 28,40 og veggj ofan á hana. 18.08.2008

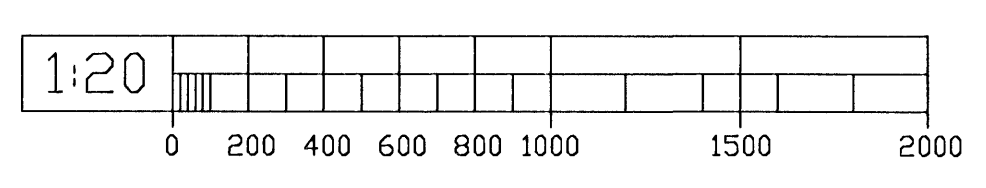

Dagur: Sept. 2007	Handaður: KE	Stofn: Byggingarfulltrúinn í Hafnarfirði	Málsv. 1:20
Heiti: 107162 3229	Yfirskilt: KE	Samantekt:	
Kortunir: Glitvellir 11, Hafnarfirði Þakplötur í kóta 27,40 og 28,40 Sníð		Kennitala: 806-101, 806-103, 806-104	Öruggun: KE
Kjartan Eiríksson Sími: 587-9162		Kennitala: 806-105	Vikur lýr: KJARTAN EIRÍKSSON VFI