

SKÝRINGAR


PUNKTALÍNA TÁKNAR VEGGI / BITA FYRIR OFAN PLOTU.

BENDING:

ALLIR STEYPTIR ÚTVEGGIR MED TVÖFALDRI BENDINGU K10c/c200 Í BÁÐAR ÁTTIR. #
ALLIR STEYPTIR INNVEGGIR MED TVÖFALDRI BENDINGU K10c/c200 Í BÁÐAR ÁTTIR. #
ALLIR STEYPTIR INNVEGGIR MED TVÖFALDRI BENDINGU K12c/c200 Í BÁÐAR ÁTTIR. #

ALMENNT SKULU TENGIJARN UPP Í VEGGI STANDA MINNST 500mm UPP FYRIR EFRI BRÚN PLOTU.

Í ALLA VEGGENDA OG KRINGINGU ÖLL OP KOMI 2 K12 BUNDINN Í LYKKJUR K10c/c250 L= Yx500.

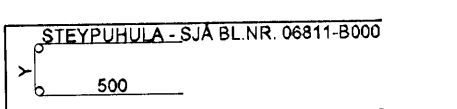

NEDANGREIND LÍNA SÝNIR MÖRK EFRIBENDINGU. JARN SKAL ALLTAF SKEYTILENGT ÚT FYRIR MÖRK EFRIBENDINGAR.

FORSTEYPTAR EININGAR

ALLAR FORSTEYPTAR EININGAR ERU MÁLSETTAR ÚT FRÁ TEIKNINGUM. VEGNA ABLÖGUNAR MANNVIRKIS AD ELDRI HLUTA GETA ÞESSI MÁL BREYST. ÞAD ER ÞVI MIKILVÆGT AD ÖLL EININGAMÁL SEU SANNREYND Á BYGGINGASTAD ADUR EN FRAMLÉIÐSLÁ Á EININGUM FER FRAM.

TILVÍSANIR:

ALMENNAR SKÝRINGAR: SJA BL.NR.06811-B000.

MÁLSETNINGAR Á VEGGJUM: TEIKNING ARKITEKTS.



KÓTAR: TEIKNING ARKITEKTS.

GÓT Í PLOTUM OG VEGGJUM: TEIKNING LAGNAHÖNNUDA.

BROTPOLSFLOKKUR STEYPU:

SJA BL.NR.06811-B000.

KAPLAKRIKI

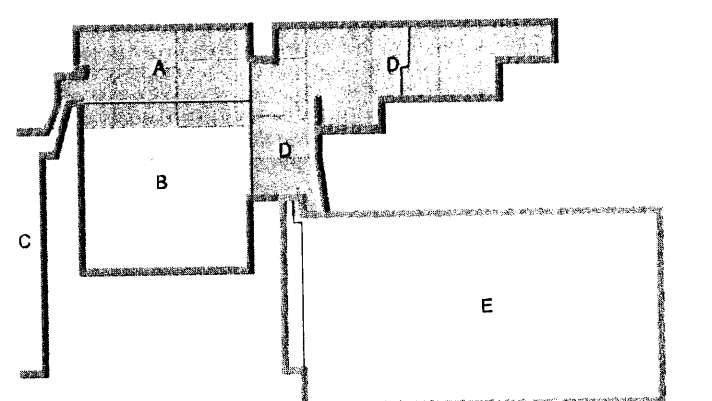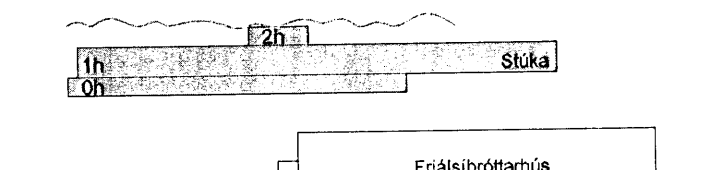

D	01.07.08	Breyting á sémynd SM14 og nýtt snið AK	BIB/BG
C	31.03.08	Bitabending tilgreind	BIB/BG
B	12.03.08	Biti síkkaður úr 740mm í 800mm	BIB/BG
A	23.11.07	Verkefning	BIB/BG
Útg.	Dags.	Skýring	Hannað/Yfirfarið



VERKFRÆÐISTOFA

B/ÆJARHRAUN 20 · 220 HAFNARFJÖRÐUR · KENNIT. 710798-2899
vsb@vsb.is · Sími 585 8600 · Fax 585 8610 · www.vsb.is


Áritun sérhönnuðar
Björn Gústafsson Kt:180550-4889

Verkefni
KAPLAKRIKI
HAFNARFIRÐI


Verkhjuti
Búðarvirki
Stúka og fjölnotasalur/Veggir og plötur
Snið og sémyndir

Hannað	Teiknað	Yfirfarið	Kvarði	Síða
BIB	BIB	BG	1:20 / 1:50	/ A1
Dags.	Verkefni	Teikning	Útgáfa	
30.04.2007	06811	A B295	D	


SNÍÐ SM6
1:50
A B205
A B206

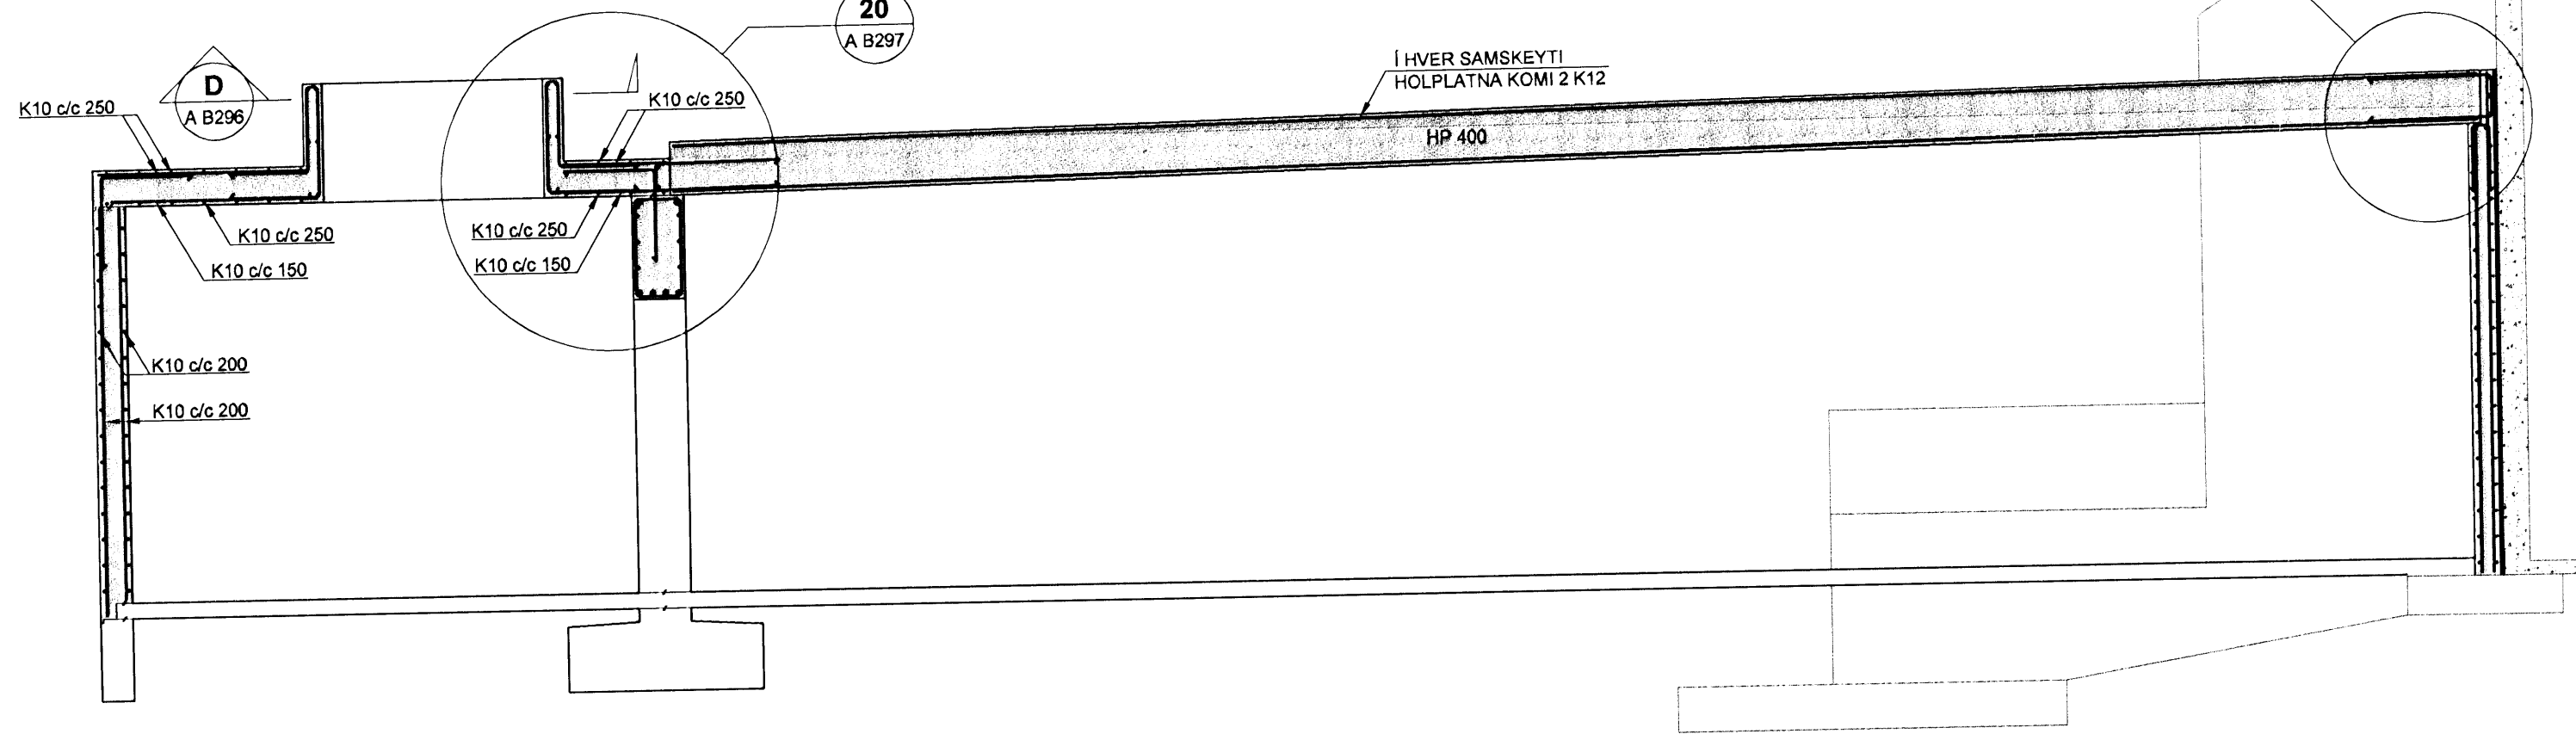


SNÍÐ SM7
1:50
A B205
A B206

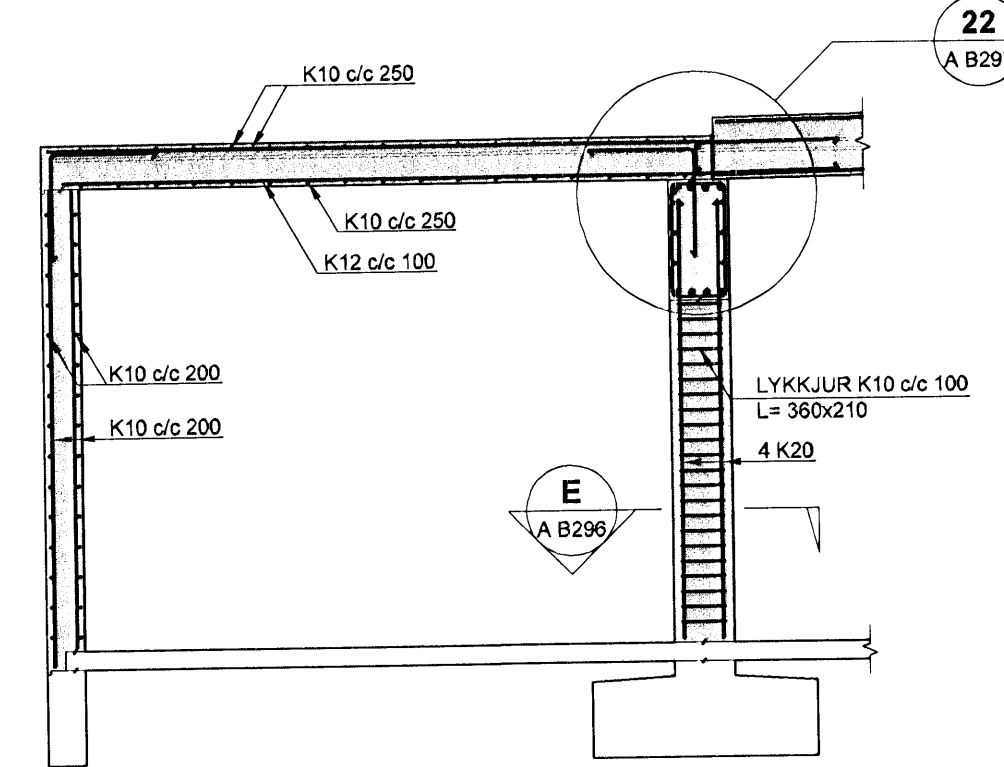

SNÍÐ SM14
1:50
A B202
A B203
A B206
A B212
A B213
A B216

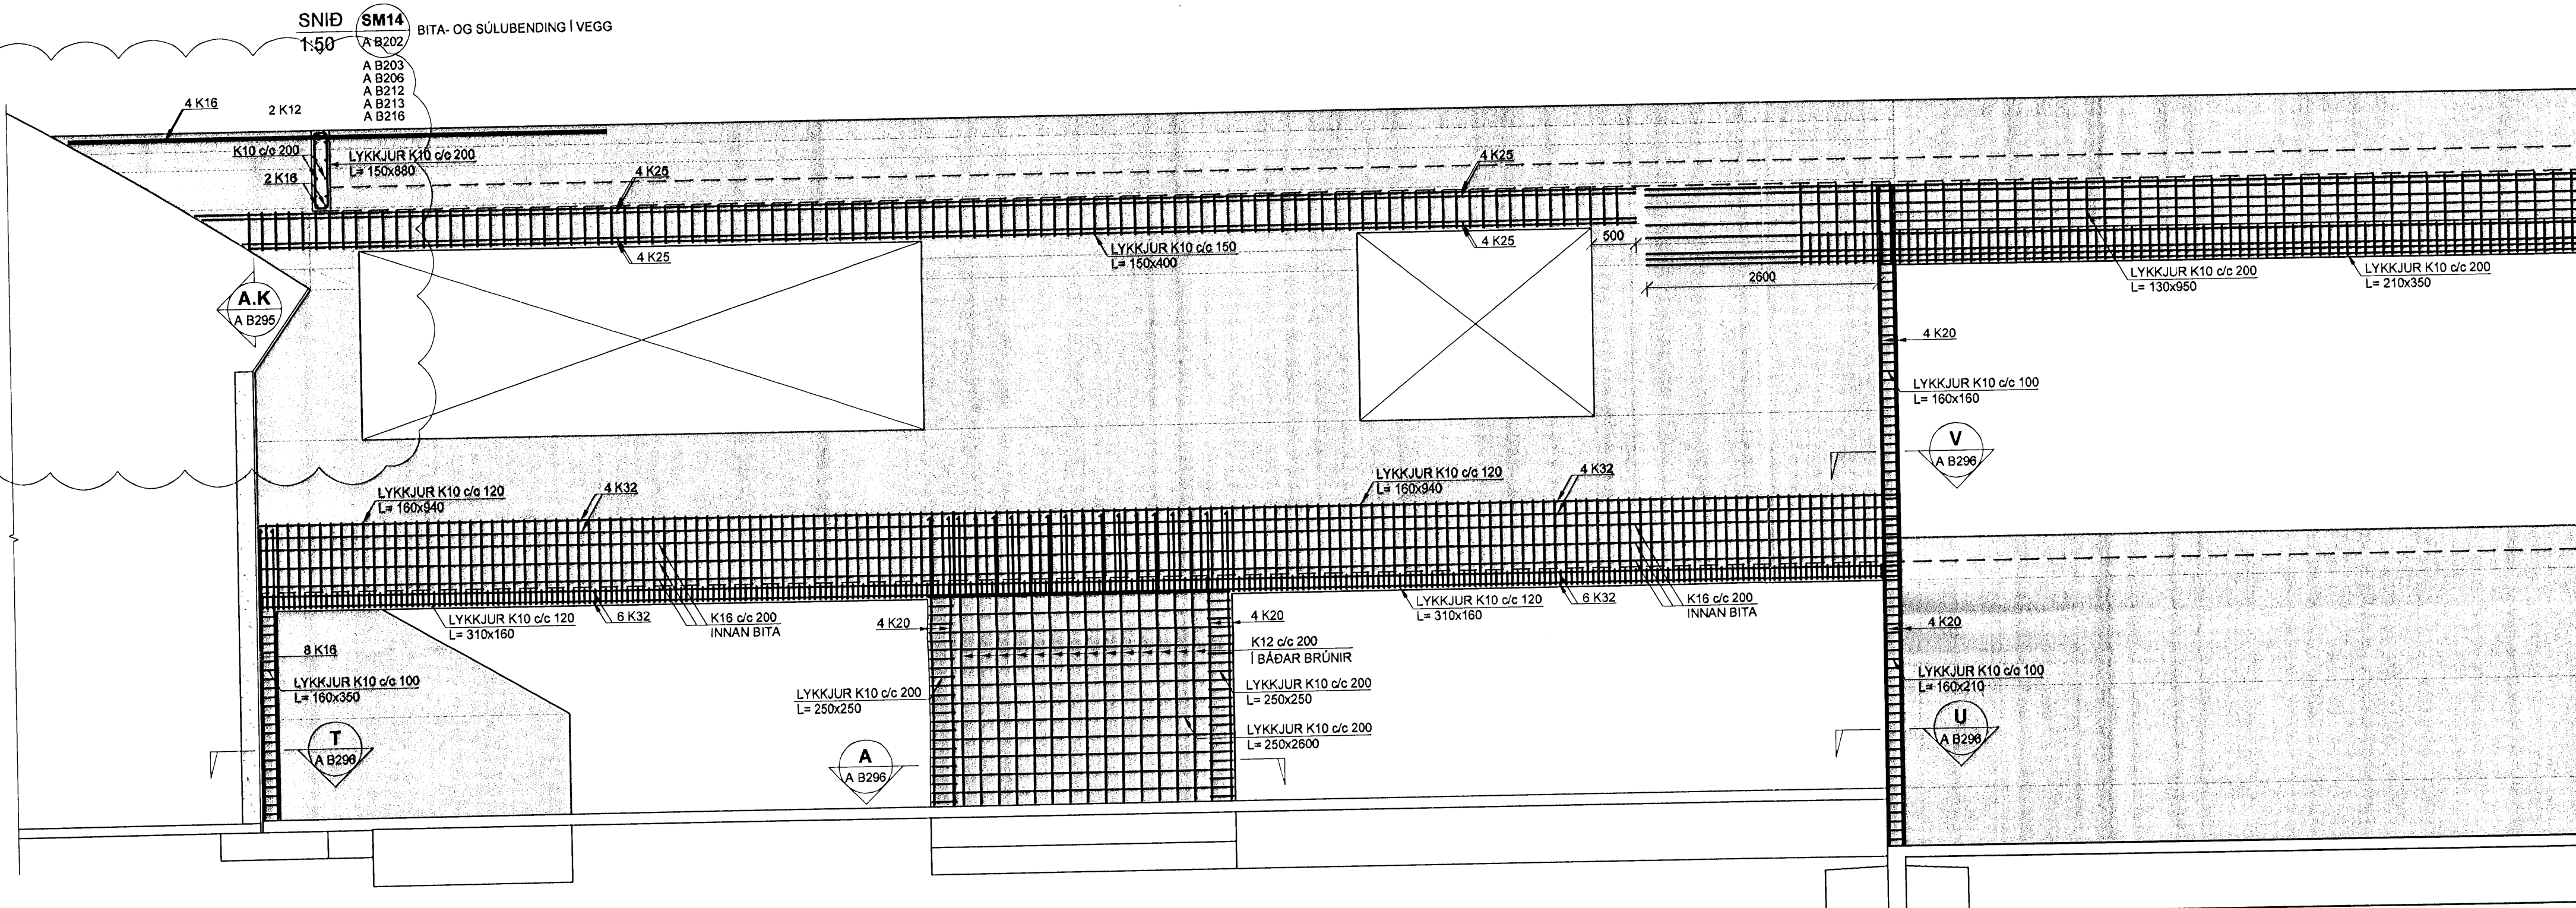

SNÍÐ SM14
1:50
A B202
A B203
A B206
A B212
A B213
A B216

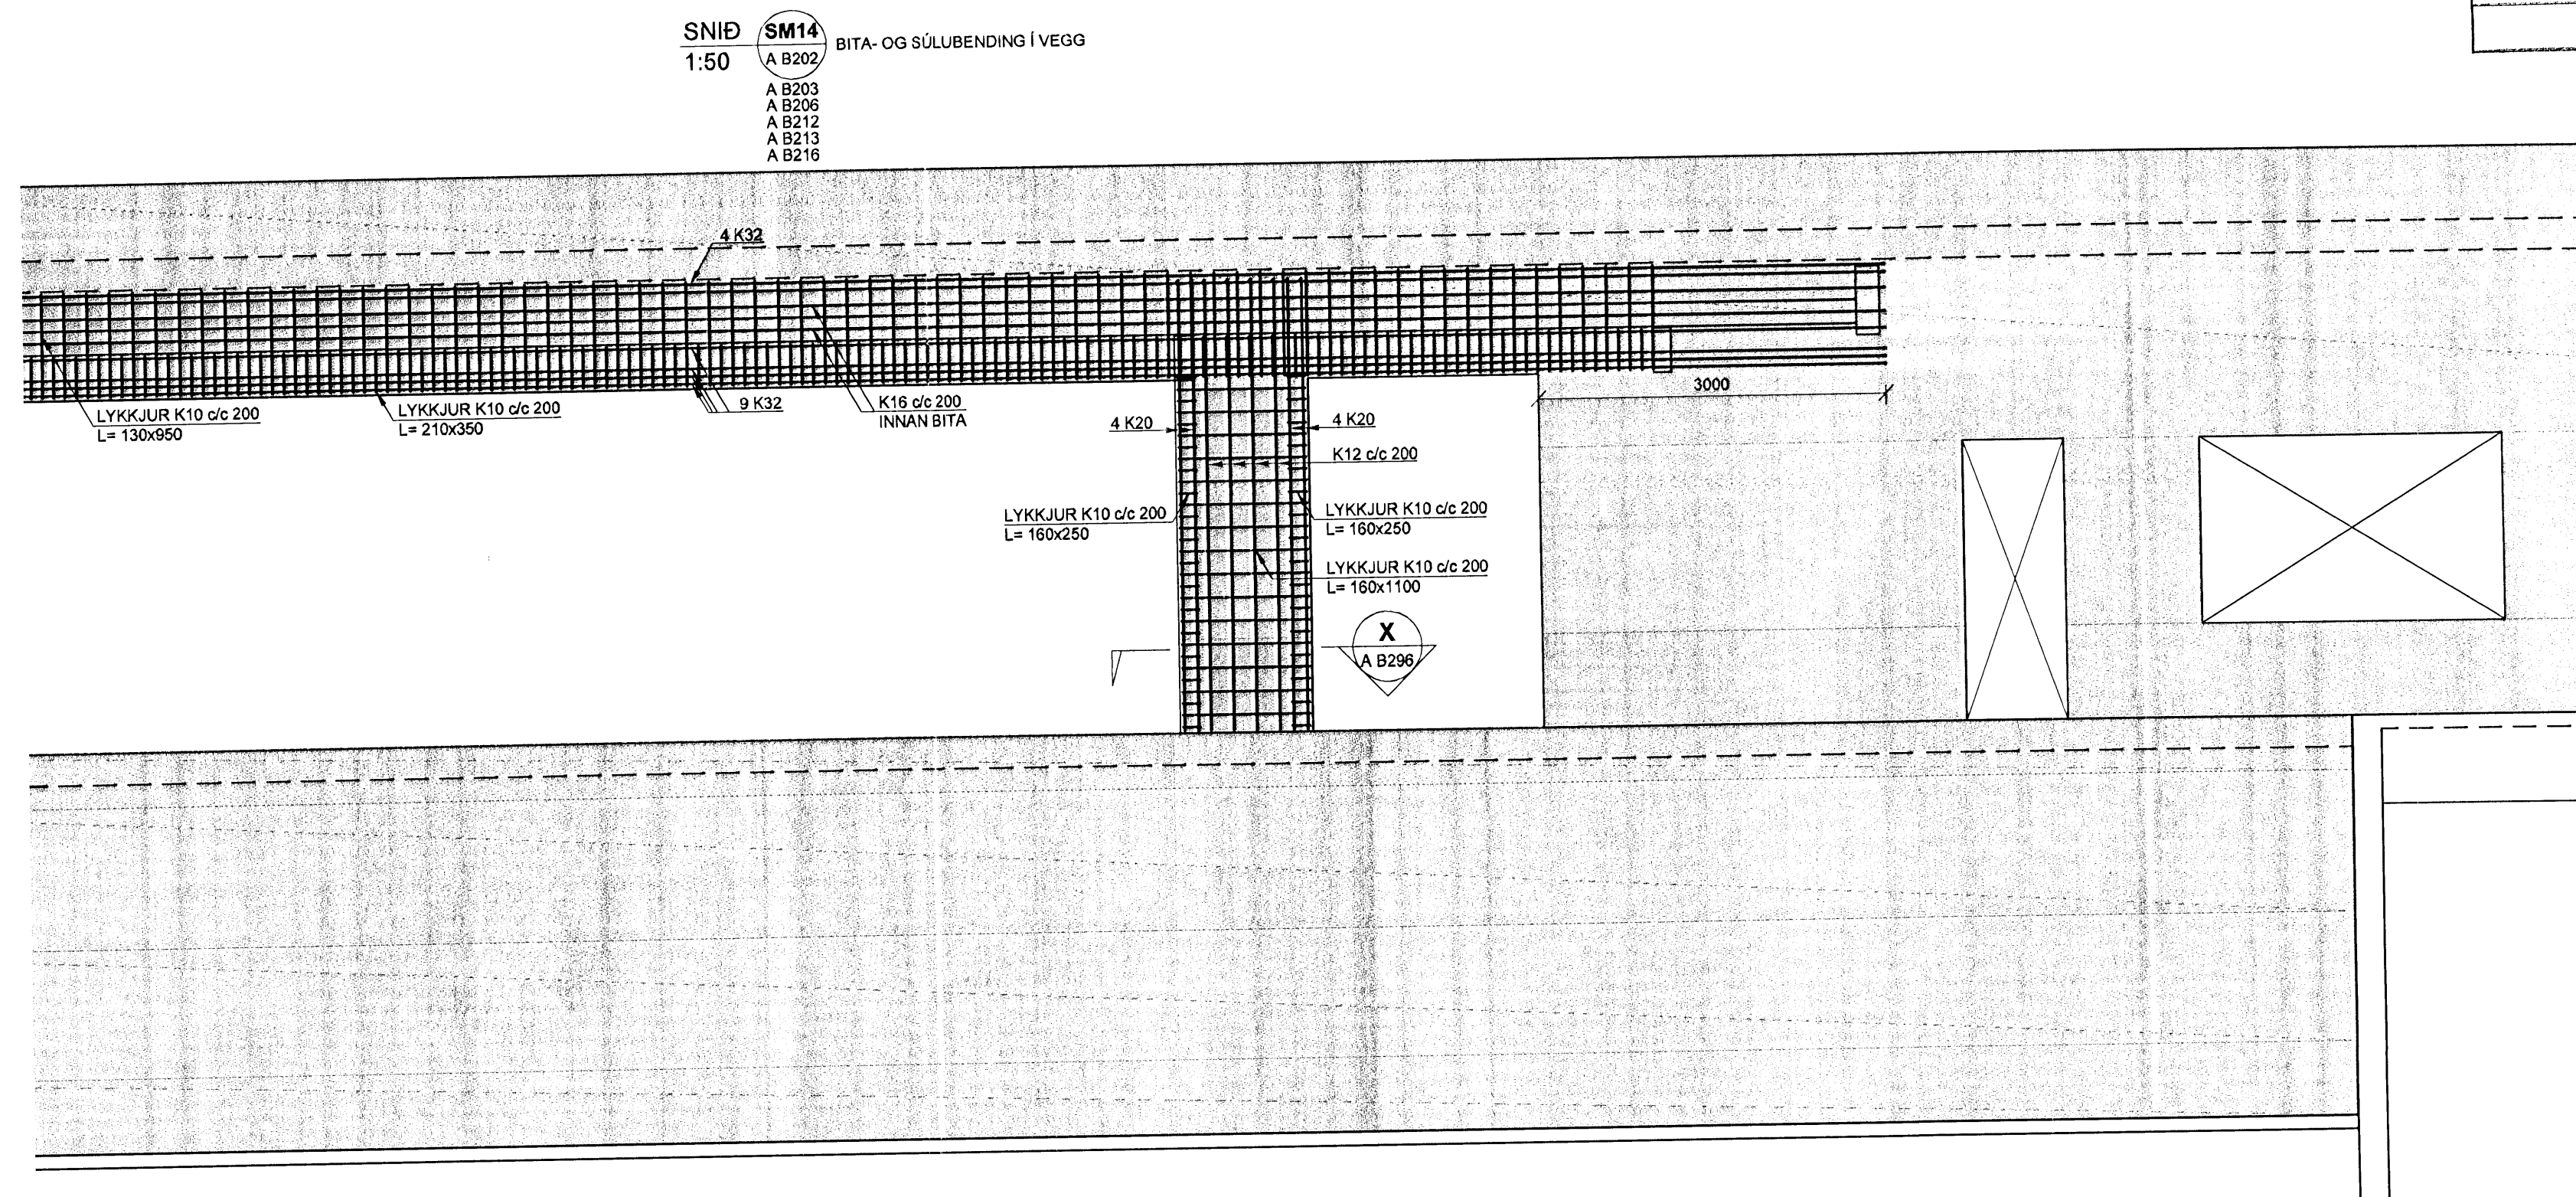

SNÍÐ AK
1:20
A B296

