

Nr.	Gerð	Afkost	Stærð/Dreifari/Box	Tegund
I ₁	Dreifari með sílta neðriþötu og box til loftmagrsstillingar	65 L/s, 25 dB(A)	125/160	
I ₂	Innblastursrist beint á spiró-rör með bakstillingu	200 L/s, 35 dB(A)	1000x150	
I ₃	Innblastursrist beint á spiró-rör með bakstillingu	50 L/s, 36 dB(A)	400x200	
I ₄	Innblastursrist beint á spiró-rör með bakstillingu	50 L/s, 37 dB(A)	600x100	
I ₅	Innblastursrist beint á spiró-rör með bakstillingu	75 L/s, 38 dB(A)	500x100	

Nr.	Gerð	Afkost	Stærð/Dreifari/Box	Tegund
U ₁	Útsogsventill með lausa keilu til loftmagrsstillingar, hvítur	15-17 L/s, 25 dB(A)	Ø100	
U ₂	Útsogsventill með lausa keilu til loftmagrsstillingar, hvítur	22-35 L/s, 35 dB(A)	Ø125	
U ₃	Útsogsventill með lausa keilu til loftmagrsstillingar, hvítur	50-70 L/s, 20 Pa	Ø160	
U ₄	Veggrist með bakstillingu, hvít	165 L/s, 35 dB(A)	600x150	
U ₅	Veggrist, hvít	880 L/s, 25 dB(A)	1000x500	
U ₆	Loftnist, sambærileg núverandi ristum í eldni búingskjetlum	75-125 L/s, 35 dB(A)	~ 500x200	
U ₇	Veggrist, hvít	200 L/s, 25 dB(A)	500x200	
U ₈	Eldhúsháttu með sjálfvirkri fröðslökkværfi, ljósi og flusilum	300 L/s, 35 dB(A)	2600x1200	
U ₉	Háttur yfir uppþottavél	90 L/s, 25 dB(A)	600x600	
U ₁₀	Loftnist/gataplata í lofti a.m.k. 50% opin	260 L/s, 25 dB(A)	300x600	
U ₁₁	Veggrist, hvít með boxi til loftmagrsstillingar	250 L/s, 25 dB(A)	500x200	
U ₁₂	Yfirstraumsrist með hljóðeinangun	100 L/s, 25 dB(A)	~1000x50	
U ₁₃	Hurðarist	318 L/s, 25 dB(A)	~500x300	
U ₁₄	Hurðarist	50 L/s, 25 dB(A)	~300x100	
U ₁₅	Útsogsventill með lausa keilu til loftmagrsstillingar, hvítur	60-82 L/s, 35 dB(A)	Ø200	
U ₁₆	Veggrist, hvít		500x200	
U ₁₇	Yfirstraumsventill með bræðvari, hvítur		Ø100	
U ₁₈	Yfirstraumsventill með bræðvari, hvítur		Ø140	
U ₁₉	Yfirstraumsventill með bræðvari, hvítur		Ø180	

LOFTSTOKKAR OG TENGISTYKKI:

- Stokkar og tengistykki eru ýmist sivalir eða ferkantaðir
- Stokkar eru úr galv. stálplötum, lágmarksþykkt sem hér segir:





bvermál eða stærsta hlöð < 300mm : þykkt 0,63mm
 bvermál eða stærsta hlöð 301-750mm : þykkt 0,8mm
 bvermál eða stærsta hlöð 751-1400mm : þykkt 1,0mm
 bvermál eða stærsta hlöð 1401-2200mm : þykkt 1,25mm
 bvermál eða stærsta hlöð >2200mm : þykkt 1,5mm

- Kerfi skulu minnst uppfylla þéttleikaflokk B skv. DS 447.
- Allar hlöðar í köntuðum stokkum skal styrkja með krossbroti.
- Stokkar skulu hengdir í steypu með 10mm snittteinum og múrboltum.
- Við allar bruna- og spjaldlokur komi gaumlögur.
- Frágangur skal vera í samræmi við gildandi staða og reglugerðir.

- SL = stilliloka
- ML = mótroloka
- BL = brunaloka
- RL = reykloka
- GL = gaumlúga
- Hljóðgildrar með 50mm ein. L = lengd



- Útsog undir hurð / Yfirstraumur
- Innblástur
- Úteog
- Inntak
- Frákast

SKÝRINGAR:

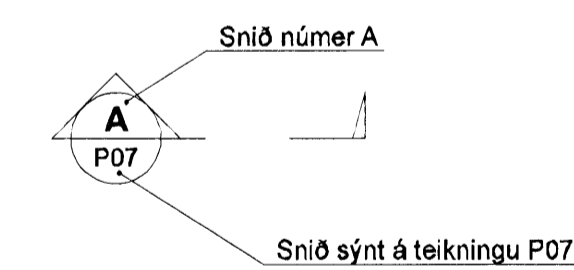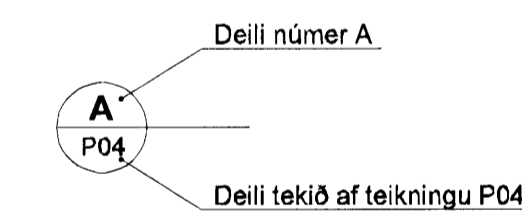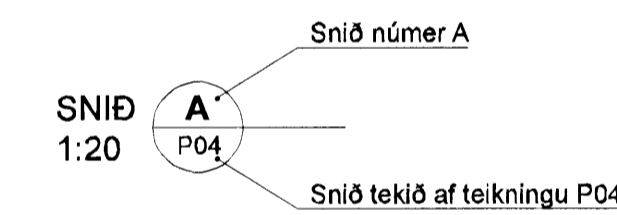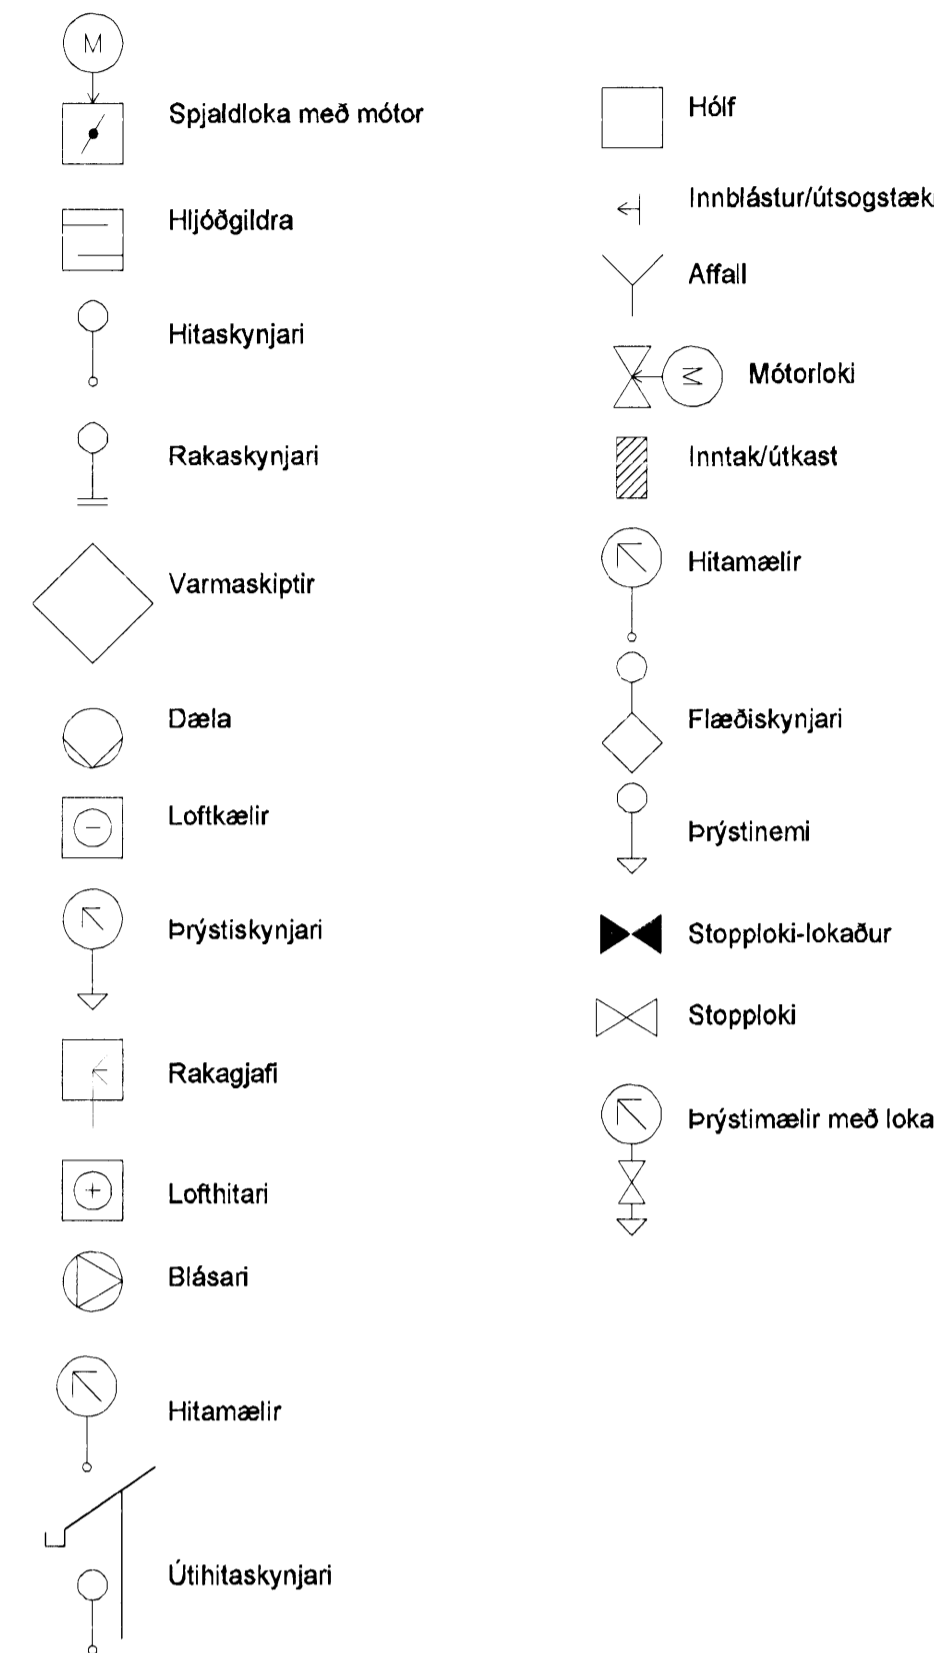

Breytingar eru táknaðar með bókstöfum A, B, C o.s.frv. Dregið verður ský utan um allar breytingar, sem gerðar eru á milli útgáfa á hverri teikningu.

Breyting númer A og svæði i bústöðu eru sýnd sem

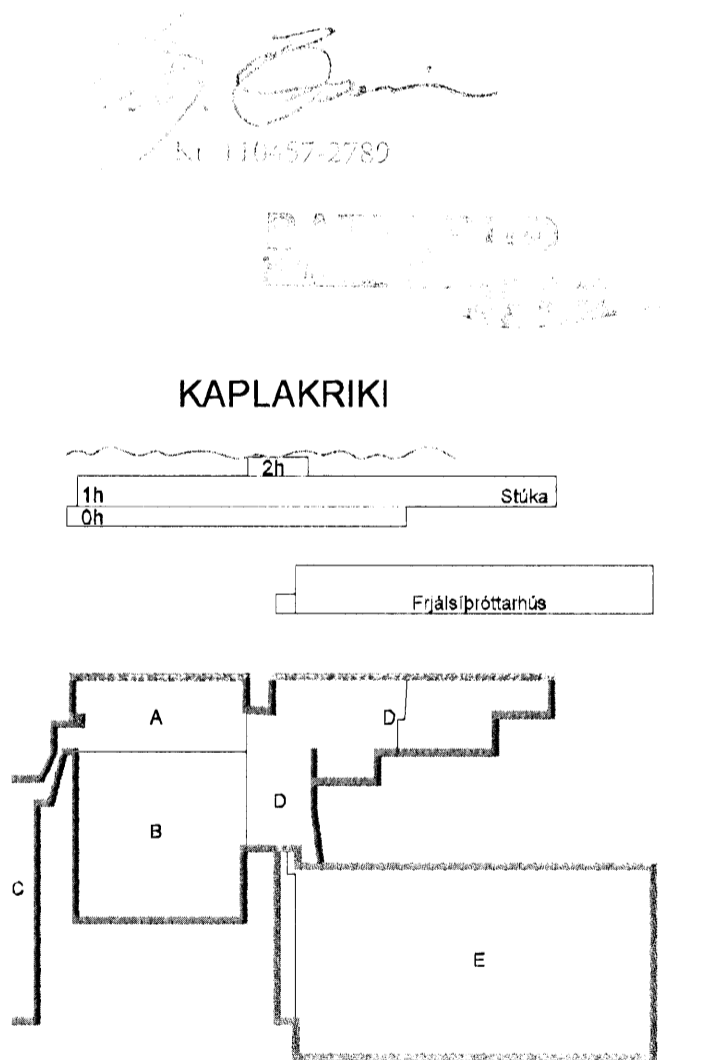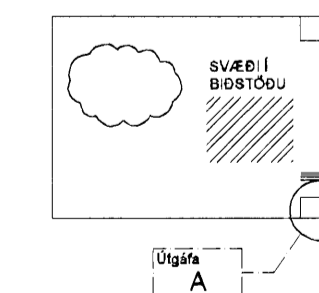

D	01.12.08	Hurðarist breytt	BS/SÁS
C	03.06.08	Bætt við lista, afhöst breytt	JGR/SÁS
B	03.03.08	Bætt við lista	BS/SÁS
A	23.11.07	Verkefning	BS/SÁS
Útg.	Dags	Skýring	Hannað/Yfirfarir

VSB

VERKFRÆÐISTOFA

B/EJARRAUN 20 · 220 HAFNARFJÖRDUR · KENNIT. 710796-2899
 vsb@vsb.is · Sími 585 8600 · Fax 585 8610 · www.vsb.is

Áritun séðhófuðar		Sveinn Áki Sverrisson Kt. 230855 5609	
Verkefni			
KAPLAKRIKI			
HAFNARFIRÐI			
Verkefni			
Loftþræsing			
Almennar skýringar			
Hannað	Teiknað	Yfirfarir	Kvaði
BS	BS	SÁS	/ A 1
Dags	Verkefni	Teikning	Útgáfa
30.04.2007	06811	L000	D