


SKÝRINGAR

SKYGGÐ SVÆÐI TÁKNA VEGGI FYRIR OFAN
 BOTNPLÖTU.
 ÓSKYGGÐ SVÆÐI TÁKNA OP SEM NÁ NIÐUR Á
 BOTNPLÖTU.

4

BENDING:

Í ALLA VEGGENDA Í 250mm - 300mm PYKKUM
 VEGGJUM KOMI 2 K16 BUNDINN Í LYKKJUR.
 Í ALLA VEGGENDA Í 150mm - 200mm PYKKUM
 VEGGJUM KOMI 2 K12 BUNDINN Í LYKKJUR.
 LYKKJUR SKULU VERA K10/c200 L= Yx500.

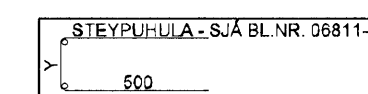

HÆÐ FRÁ NEÐRI BRÚN UNDIRSTÖÐUVEGGJA AÐ EFRÍ
 BRÚN PLÖTU SKAL AÐ LÁGMARKI VERA 750mm
 NEMA ANNAÐ SÉ TEKID FRAM Á TEIKNINGUM.

TENGIJÁRN UPP Í KJALLARAVEGGI ERU K10/c200 Í
 BÄÐAR BRÚNIR OG STANDA MINNST 500mm UPP
 FYRIR EFRÍ BRÚN PLÖTU.

TILVÍSANIR:

ALMENNAR SKÝRINGAR: SJÁ BL.NR. 06811-B000
 MÁLSETNINGAR Á VEGGJUM: TEIKNING ARKITEKTS
 KÓTAR: TEIKNING ARKITEKTS
 GÖT Í UNDIRSTÖÐUVEGGJUM:
 TEIKNING LAGNAHÖNNUÐA



BROTÞOLSFLOKKUR STEYPU:

SJÁ BL.NR. 06811-B000

5

[Signature]
 Kl. 110457-2789

KAPLAKRIKI

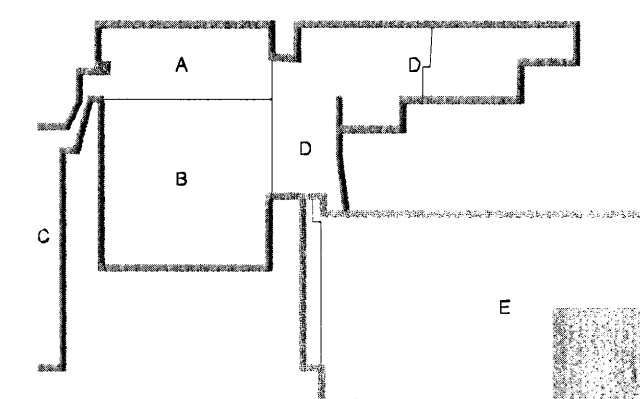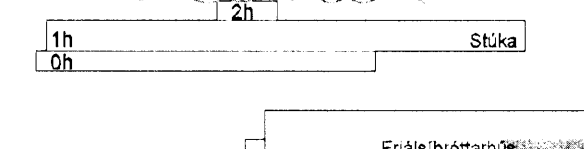

A 02.12.08 Grifjum bætt við HJ/BIB
 Útg. Dags. Skýring Hannad/Yfirfarið



VERKFRÆÐISTOFA


Bj. EJARHRAUN 20 - 220 HAFNARFJÖRÐUR - KENNIT. 710799-2899
 vsh@vsh.is Sími 585 8600 Fax 585 8610 www.vsh.is

Áritun sérhönnuðar
 Björn Guðafsson Kt: 180550-4888 *[Signature]*

**KAPLAKRIKI
 HAFNARFIRÐI**

Verkhúsi
 Burðarvirki
 Undirstöður frjálssípróttahúss
 Grunnmynd

Hannad	Teiknað	Yfirfarið	Kvarði	Síða
HÖJ/MS	HÖJ/BIB		1:50	/ A1
Dags.	Verkefni	Teikning		Útgáfa
18.03.2008	06811	B B2-6		A

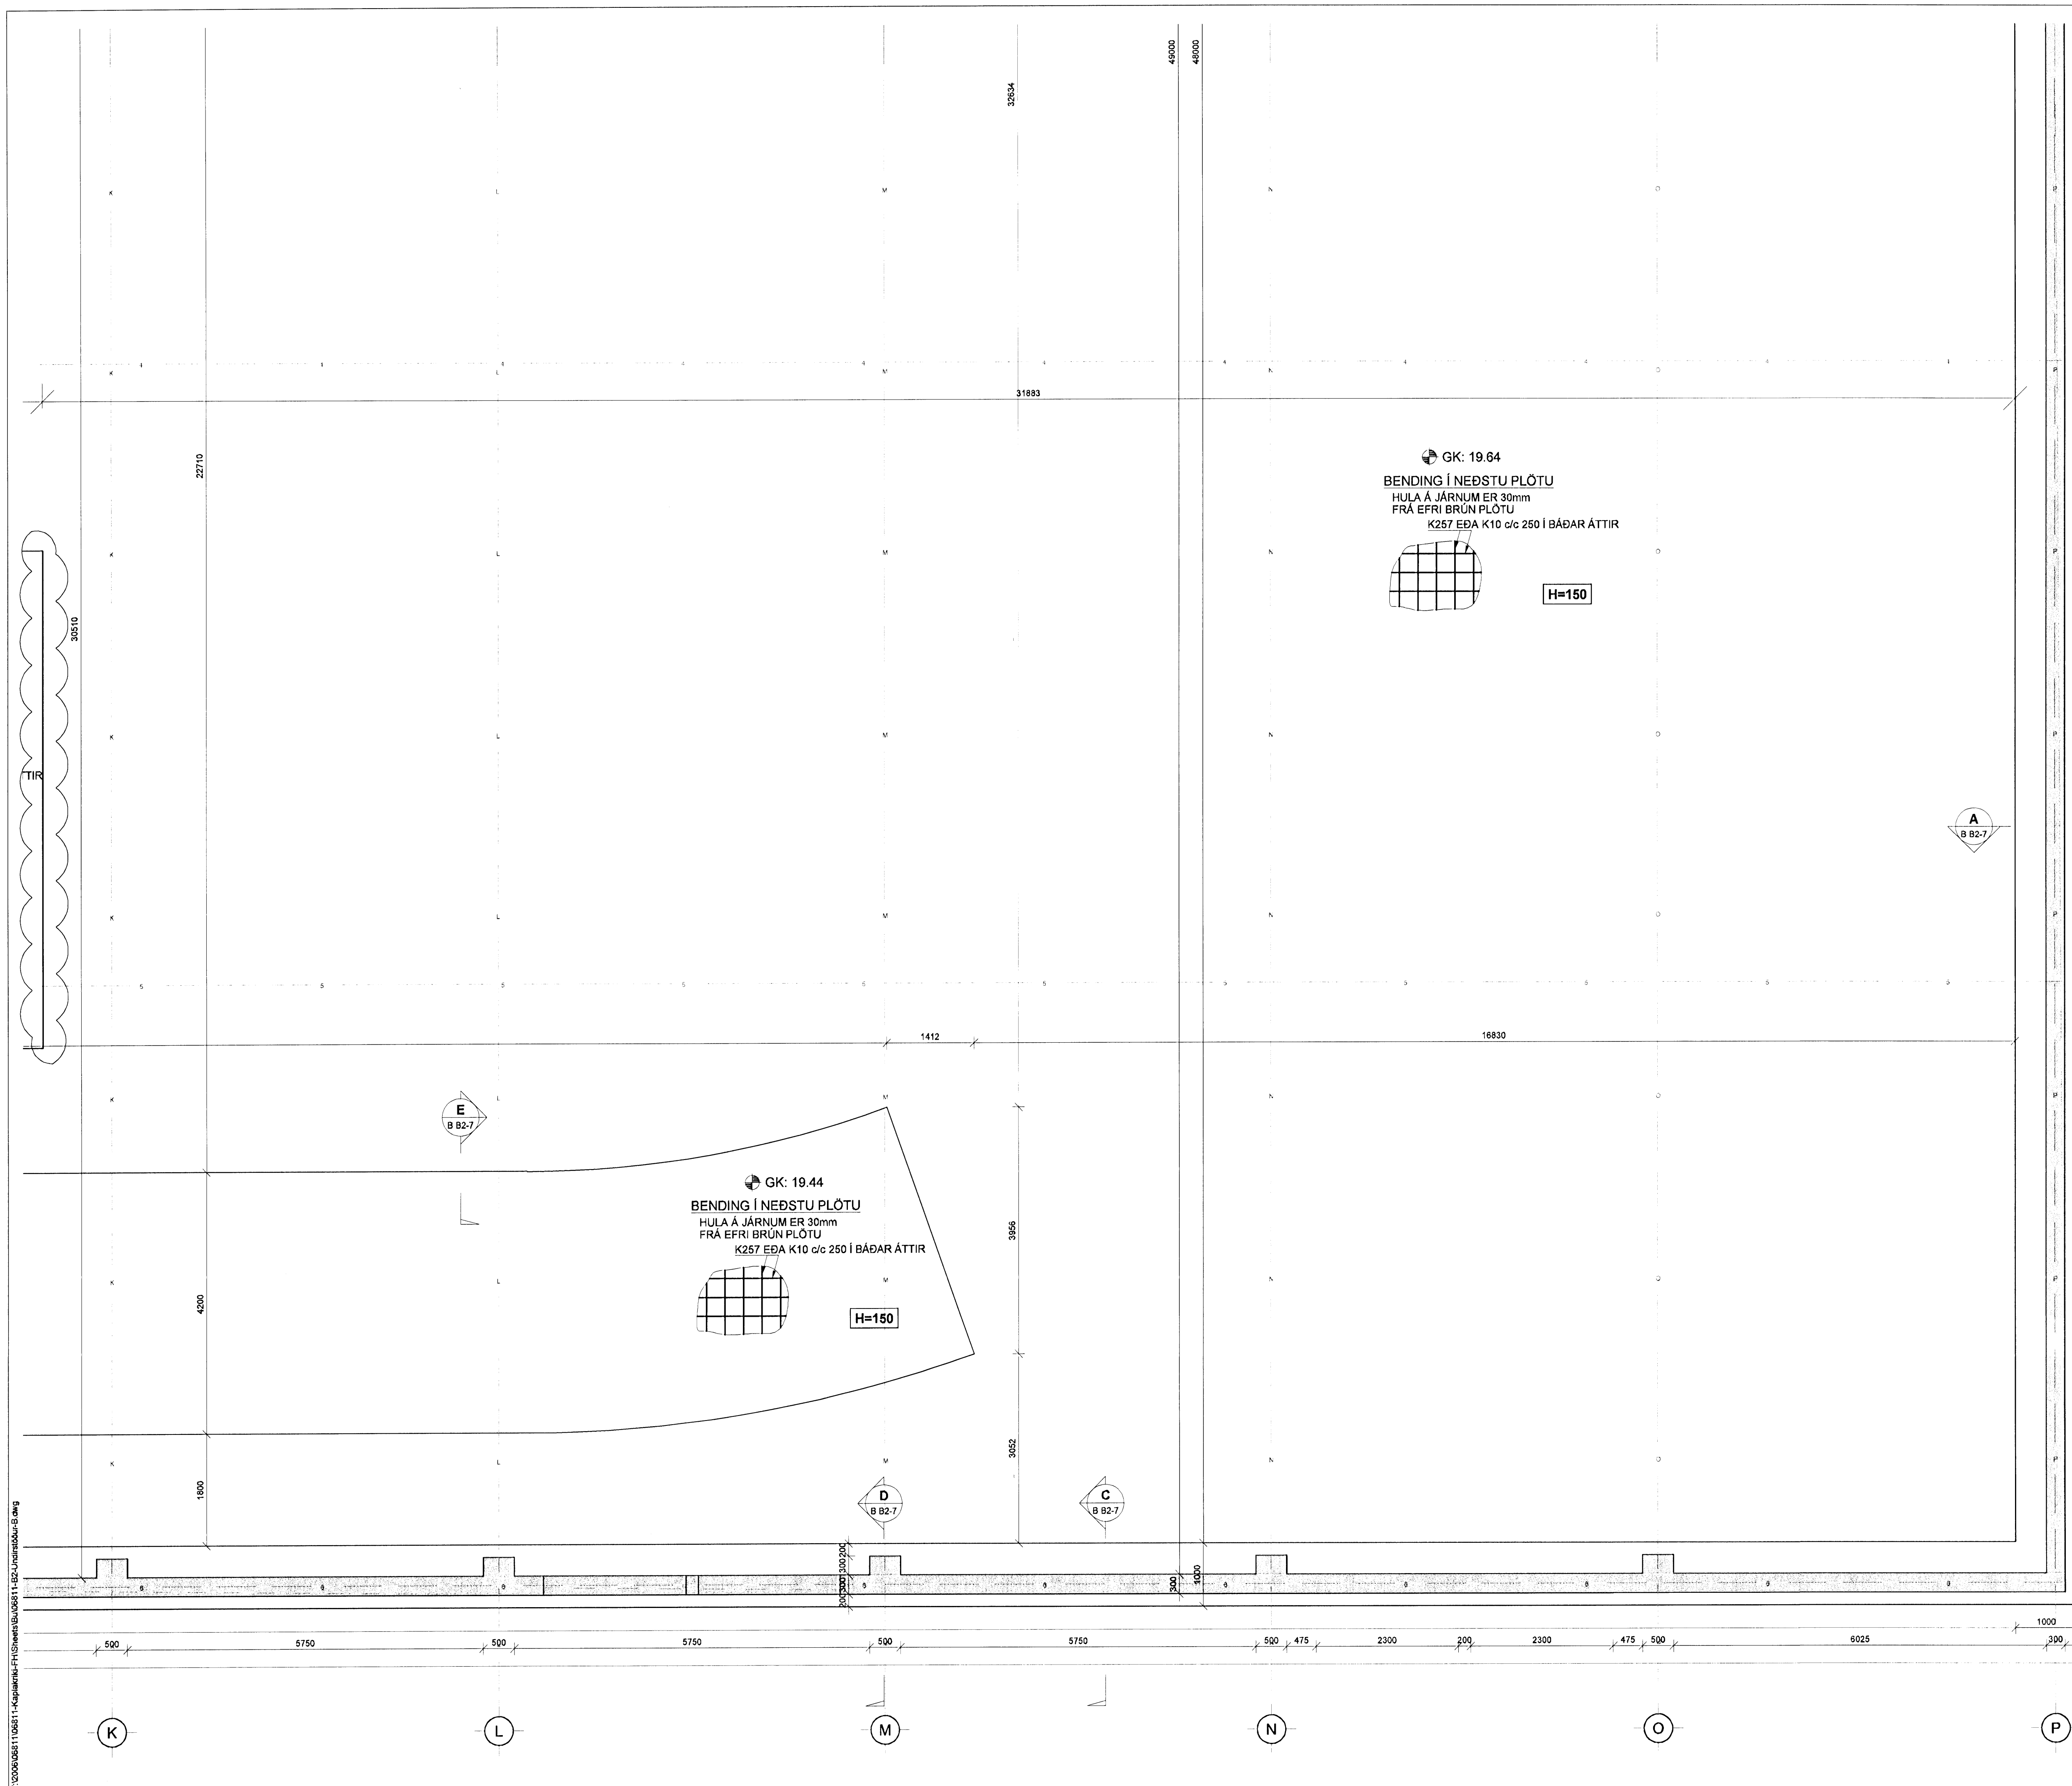

V:\2006\06811\06811-Kaplakriki\FH\06811-Kaplakriki.dwg