


**SKÝRINGAR**

SKYGGÐ SVÆÐI TÁKNA VEGGI FYRIR OFAN  
 BOTNPLÖTU.  
 ÓSKYGGÐ SVÆÐI TÁKNA OP SEM NÁ NIÐUR Á  
 BOTNPLÖTU.

**BENDING:**

Í ALLA VEGGENDA Í 250mm - 300mm ÞYKKUM  
 VEGGJUM KOMI 2 K16 BUNDINN Í LYKKJUR.  
 Í ALLA VEGGENDA Í 150mm - 200mm ÞYKKUM  
 VEGGJUM KOMI 2 K12 BUNDINN Í LYKKJUR.  
 LYKKJUR SKULU VERA K10/c200 L= Yx500.

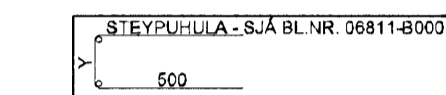

HÆÐ FRÁ NEDRI BRÚN UNDIRSTÖÐUVEGGA AD EFRI  
 BRÚN PLÖTU SKAL AD LÁGMARKI VERA 750mm  
 NEMA ANNAD SÉ TEKIÐ FRAM Á TEIKNINGUM.

TENGIJÁRN UPP Í KJALLARAVEGGI ERU K10/c200 Í  
 BÁÐAR BRÚNIR OG STANDA MINNST 500mm UPP  
 FYRIR EFRI BRÚN PLÖTU.

**TILVÍSANIR:**


ALMENNAR SKÝRINGAR: SJÁ BL.NR. 06811-B000  
 MÁLSETNINGAR Á VEGGJUM: TEIKNING ARKITEKTS  
 KÓTAR: TEIKNING ARKITEKTS  
 GÓT Í UNDIRSTÖÐUVEGGJUM:  
 TEIKNING LAGNAHÖNNUÐA

**BROTÞOLSFLOKKUR STEYPU:**

SJÁ BL.NR. 06811-B000

Kl. 110457-2789

**KAPLAKRIKI**

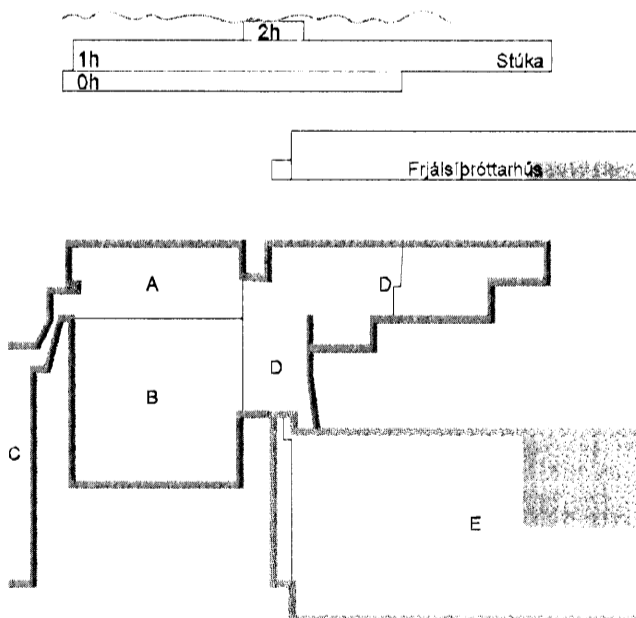

3

A 02.12.08 Grifum bætt við HJ/BIB  
 Útg. Dags. Skýring Hannabryfirfarð



**VERKFRÆÐISTOFA**


BAEJARHRAUN 20 · 220 HAFNARFJÖRÐUR · KENNIT. 710796-2899  
 vsb@vsb.is · Sími 585 8600 · Fax 585 8610 · www.vsb.is

Áritun sérhönnuðar  
 Björn Gústafsson Kt: 180550/4888

**KAPLAKRIKI  
 HAFNARFIRÐI**

Verkið er:  
 Burðarvirki  
 Undirstöður frjálisþrötahúss  
 Grunnmynd

Hannað HÖJIMS	Teiknað HÖJIMS	Yfirfarð HÖJIMS	Kvarði 1:50	/ A 1	Síða A
Dagur 18.03.2008	Verkið 06811	Teikning B B2-3	Útgáfa		

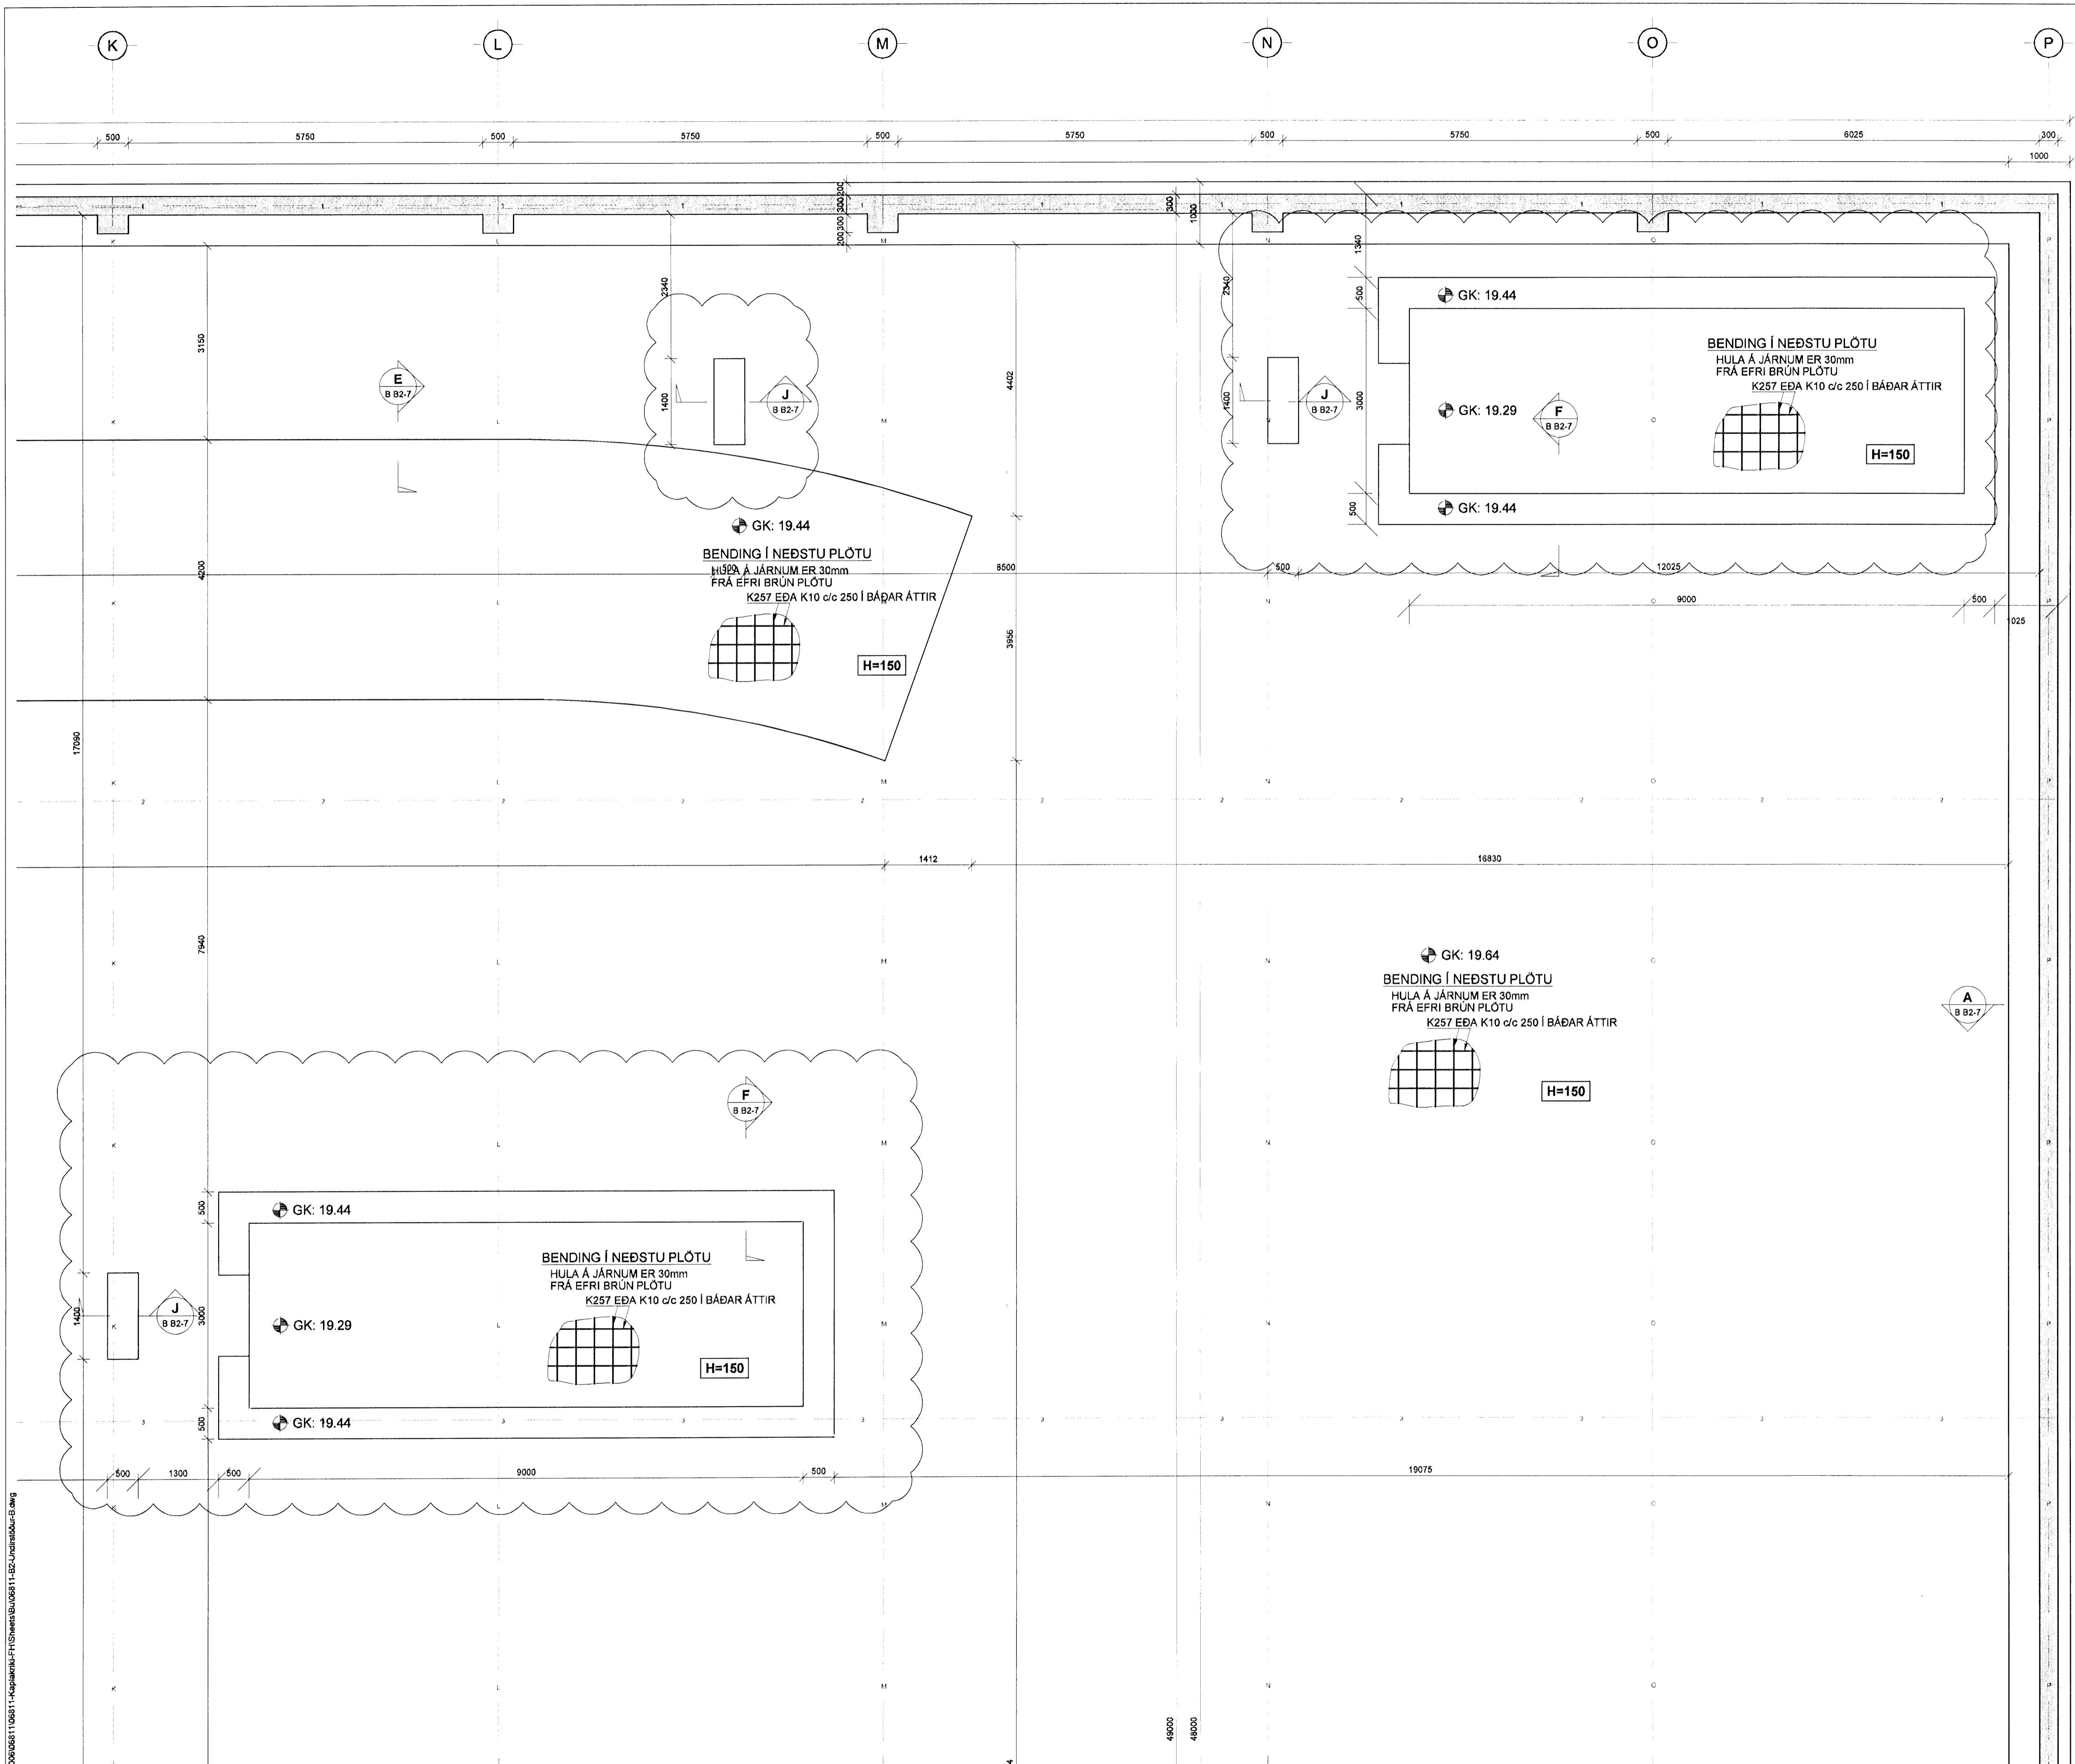

V:\06811\06811-Kaplaun-FH\Sheets\BIB\06811-B2-Udrastuor-B.dwg