


Hannóð Yfirfarð
Hannóð Yfirfarð

KAPLAKRIKI

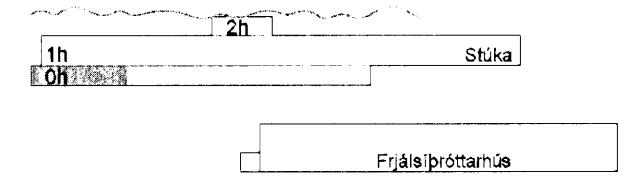

D	09.12.08	Ný lög fyrir eldra loftþræðikerfi	KMJ/SÁS
C	01.10.08	Breytingar á neyslulvatni	HOKMJ/SÁS
B	28.05.08	Breyting vegna sturtuklefa o.s.f.	KMJ/SÁS
A	23.11.07	Verkefning	KMJ/SÁS
Úg.	Dags.	Skýring	Hannóð Yfirfarð



VERKFRÆÐISTOFA

BEIARHRAUN 20 · 220 HAFNARFJÖRDUR · KENNIT. 710796-2899
vsb@vsb.is · Sími 585 8600 · Fax 585 8610 · www.vsb.is

Artun sérhöfundar
Sveinn Áki Sverrisson Kt. 230855 0603

Verkefni
KAPLAKRIKI
HAFNARFIRÐI

Verkefni
Lagnir
Neyslulvatns- og hitalagnir
Grunnmynd kjallara

Hannóð	Teiknað	SÁS	Kvaði	Yfirfarð	1.50	/ A1	Síða
Dags	30.04.07	06811	Verkefni	Teikning	A P201	Útgáfa	D

V:\0006\06811\06811-Kaplaáriki-F101\06811-F101.dwg