


Kerfismynd - kerfi:

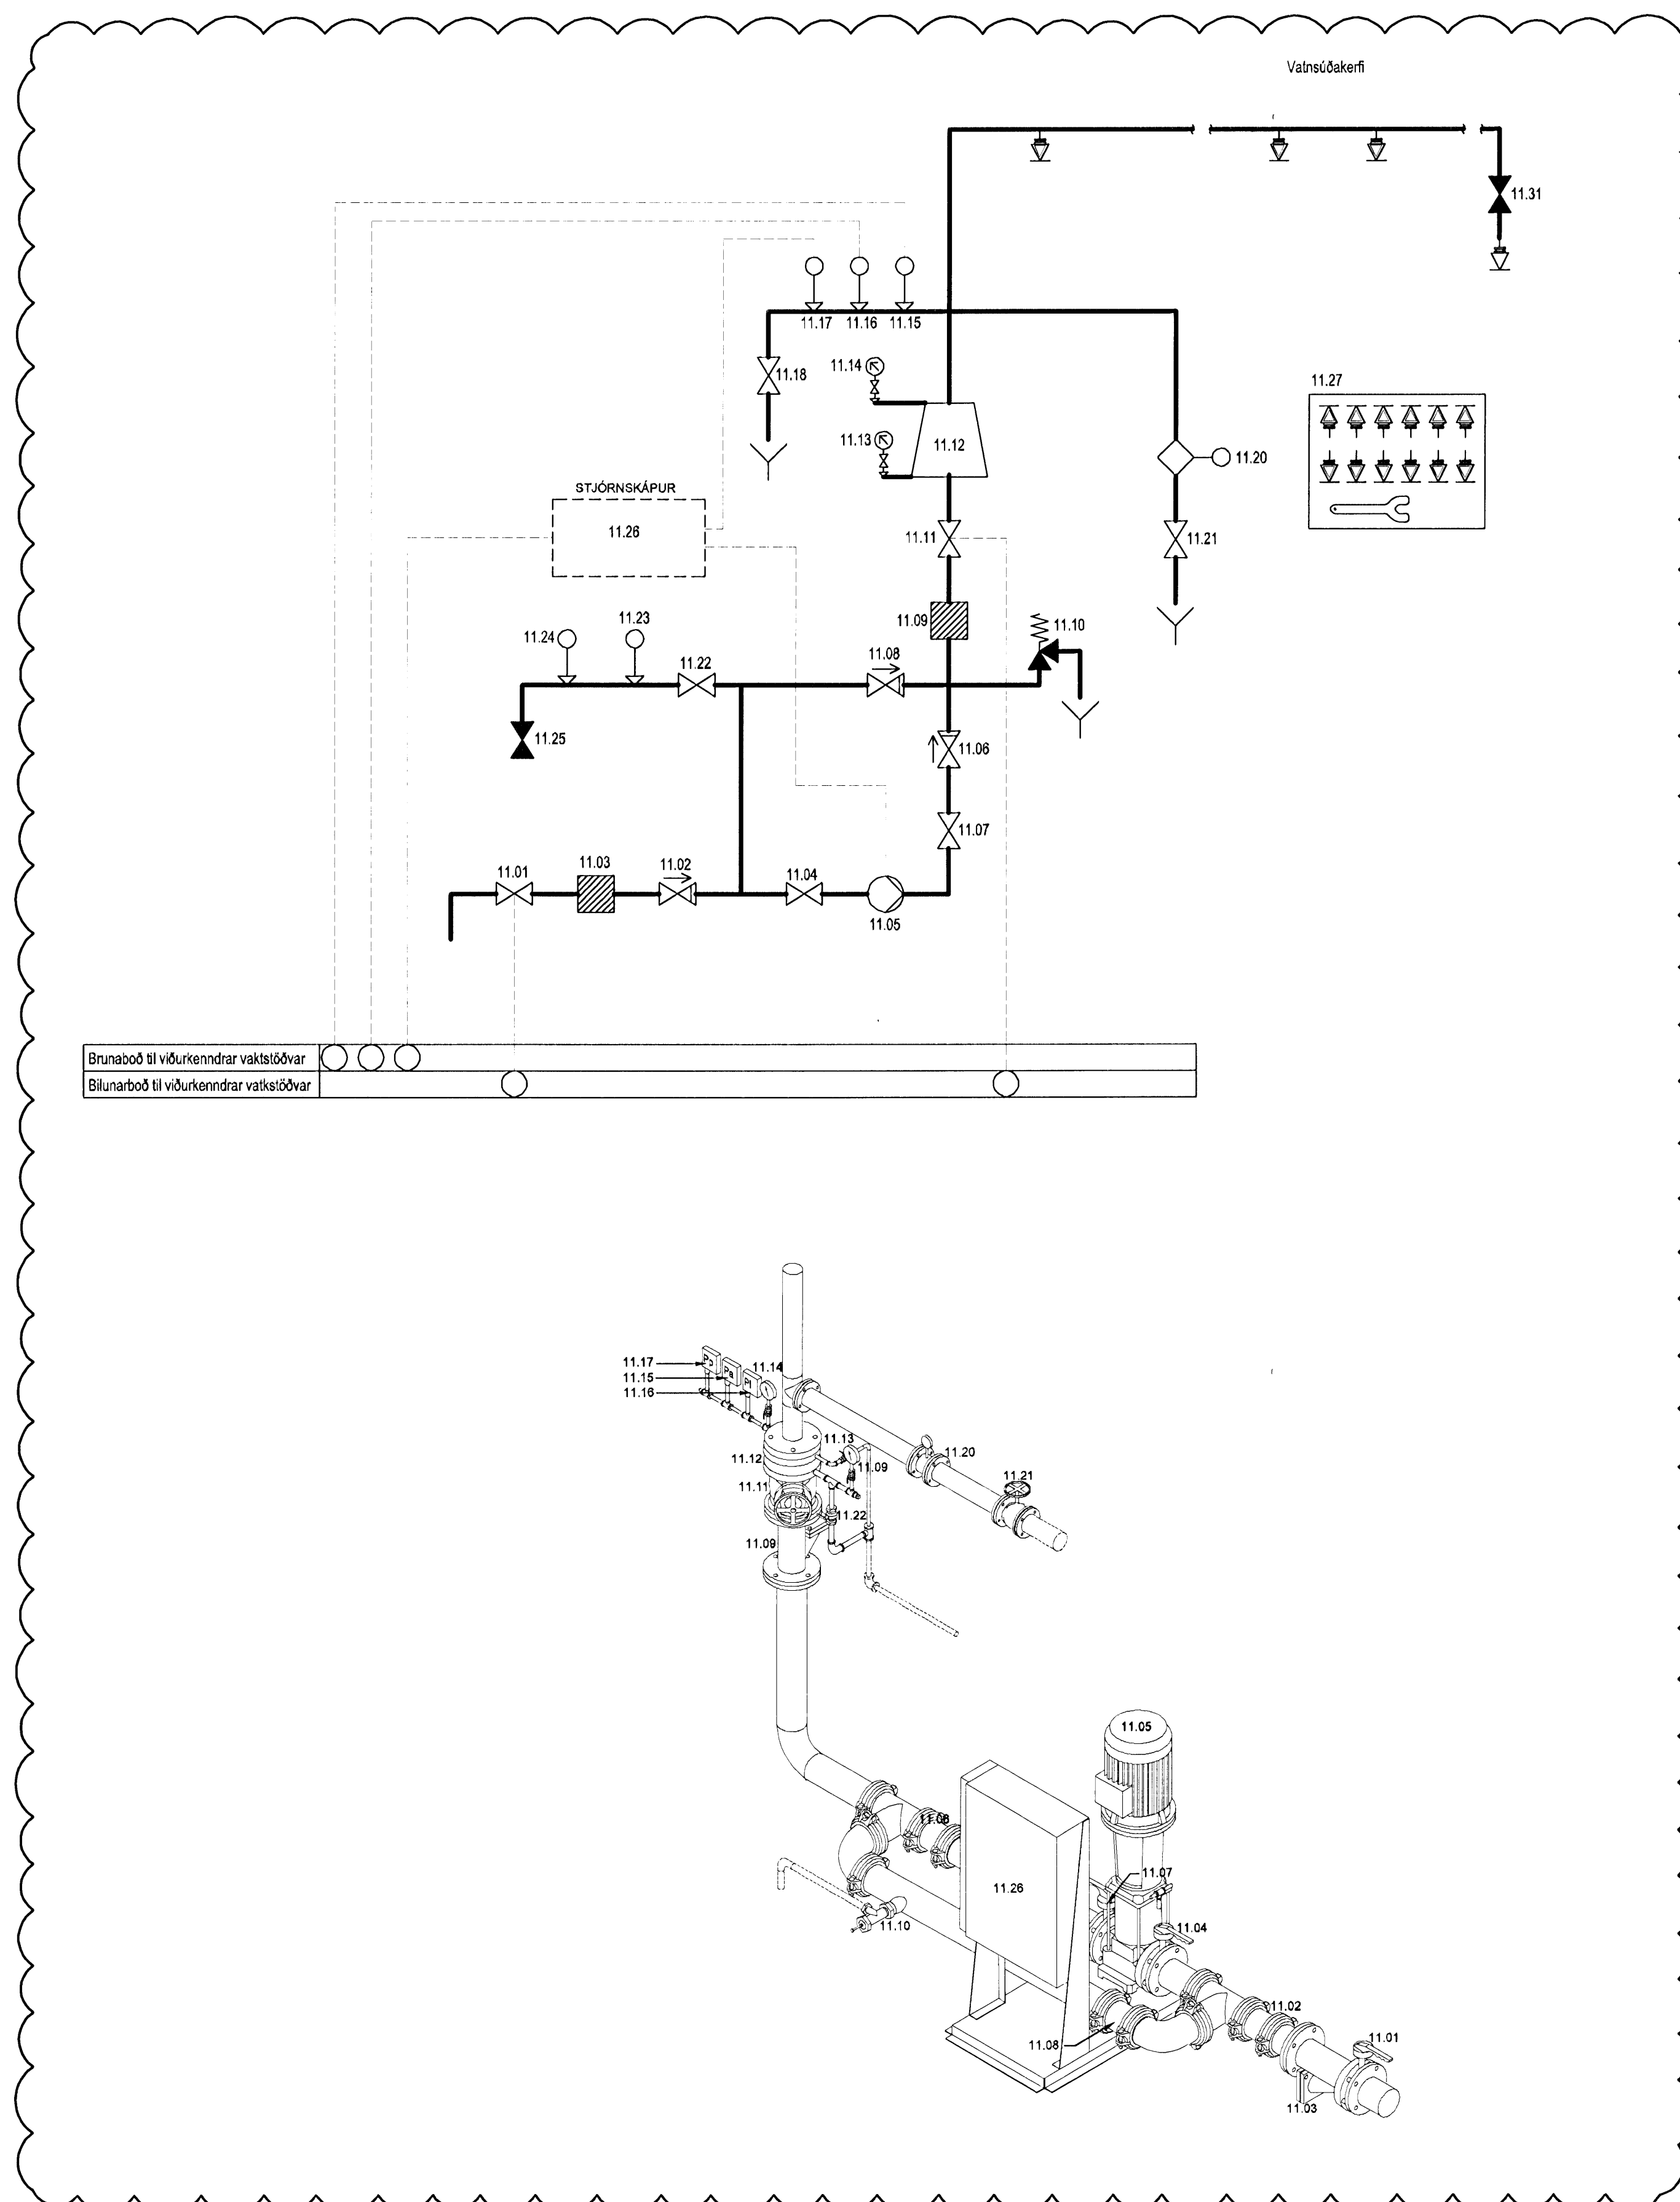

Tækjalisti


- 11.01 Vaktaður stjómloki á heimæð, sendir boð ef ekki fullloppinn (N.O.)
- 11.02 Einstefnuloki DN65.
- 11.03 Sla í heimæð, mósksvasterð = 2 mm.
- 11.04 Stopploki DN 65.
- 11.05 Dæla, Grundfos CR32-G-2
- 11.06 Einstefnuloki DN50.
- 11.07 Stopploki DN 50.
- 11.08 Einstefnuloki DN50.
- 11.09 Vatnsasia, mósksvasterð = 0,5 mm.
- 11.10 Öryggisloki DN 32 - 16 bar
- 11.11 Vaktaður stjómloki við varðloka DN 50, sendir boð ef ekki fullloppinn. (N.O.)
- 11.12 Varðloki fyrir blaut kerfi DN 50.
- 11.13 Þrýstismælir [B], sýnir þrýsting fyrir framan varðloka.
- 11.14 Þrýstismælir [C], sýnir þrýsting inná kerfinu.
- 11.15 Þrýstinemi, t.d. danfoss type RT116
- 11.16 Þrýstinemi, t.d. danfoss type RT5
- 11.17 Þrýstinemi fyrir dælu t.d. Danfoss type RT5
- 11.18 Stopploki DN 15.
- 11.19 Stopploki DN 50.
- 11.20 Rennismælir sem flytur a.m.k. 150% af vatnsþörf kerfisins.
- 11.21 Stopploki DN 50.
- 11.22 Stopploki DN 15.
- 11.23 Þrýstismælir [A], sýnir þrýsting á vatnveitu.
- 11.24 Þrýstinemi í heimæð, sendir bílanaðboð ef þrýstingur í veitu
'e' lur niður fyrir innstillt gildi, stíllist á 2 bar.
- 11.25 Stopploki DN 15.
- 11.26 Stjórnfafla fyrir sprinklar
- 11.27 Skápur fyrir varuáðastúla og verkfæri.
- 11.31 Þrófunarloki á fjarstu grein úðakerfis (sjá nákvæma staðsetningu á grunnmyndum).

Tákn

- Styrimerki
- Pípa fyrir vatn úr þunnvegga ryðfríum stálarörum
- Loki, venjulega lokaður (N.L.)
- Loki, venjulega opinn (N.O.)
- Vaktaður stjómloki
- Einstefnuloki
- Þrýstinemi
- Þrýstismælir með loka og útaki fyrir samanburðarmæli
- Úðastútur

Brunaði til viðurkenndrar vatksúðvar
Bilunabóð til viðurkenndrar vatksúðvar

KAPLAKRIKI

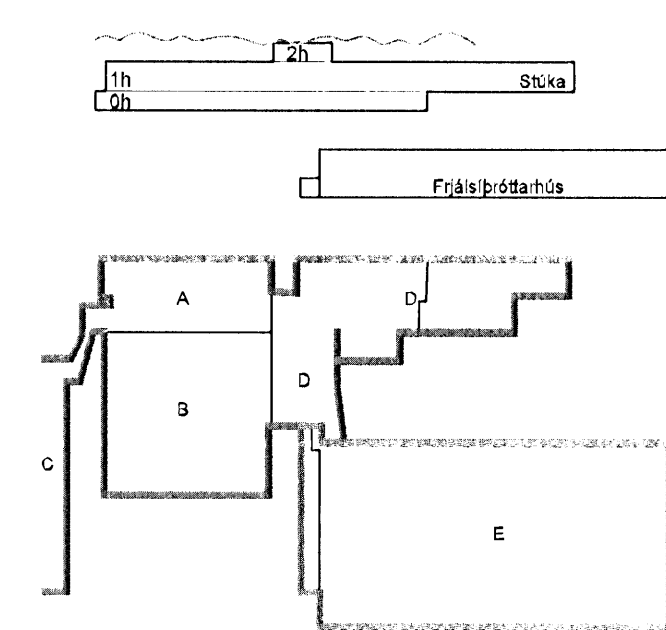

B 09.12.08 Kerfisim. breytt og rúmmynd bætt inn á tekn. BS/SAS
A 23.11.07 Verkefning KMS/SAS
Útg. Dags. Skýring Hannaðryfirfand



VERKFRÆÐISTOFA

BÆJARHRAUN 20 · 220 HAFNARFJÖRDUR · KENNIT. 710796-2899
vsb@vsb.is · Sími 585 8600 · Fax 585 8610 · www.vsb.is

Afnun séðinnuður Sveinn Áki Sverrisson Kt: 230855 5606

Verkefni					
KAPLAKRIKI					
HAFNARFIRÐI					
Verkhúsi					
Lagnir					
Vatnsúðalagnir					
Kerfismynd og tækjalisti					
Hannað	Teiknað	Yfirfark	Kvarði	Síða	
BS	BS	SAS	/ A1		
Dags.	Verkefni	Teikning	Útgáfa		
30.04.07	06811	P061	B		