

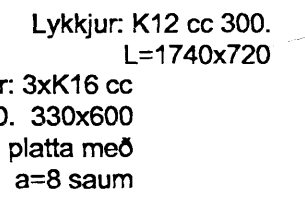
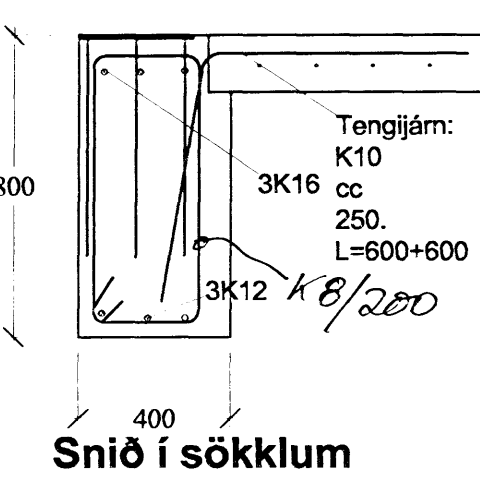
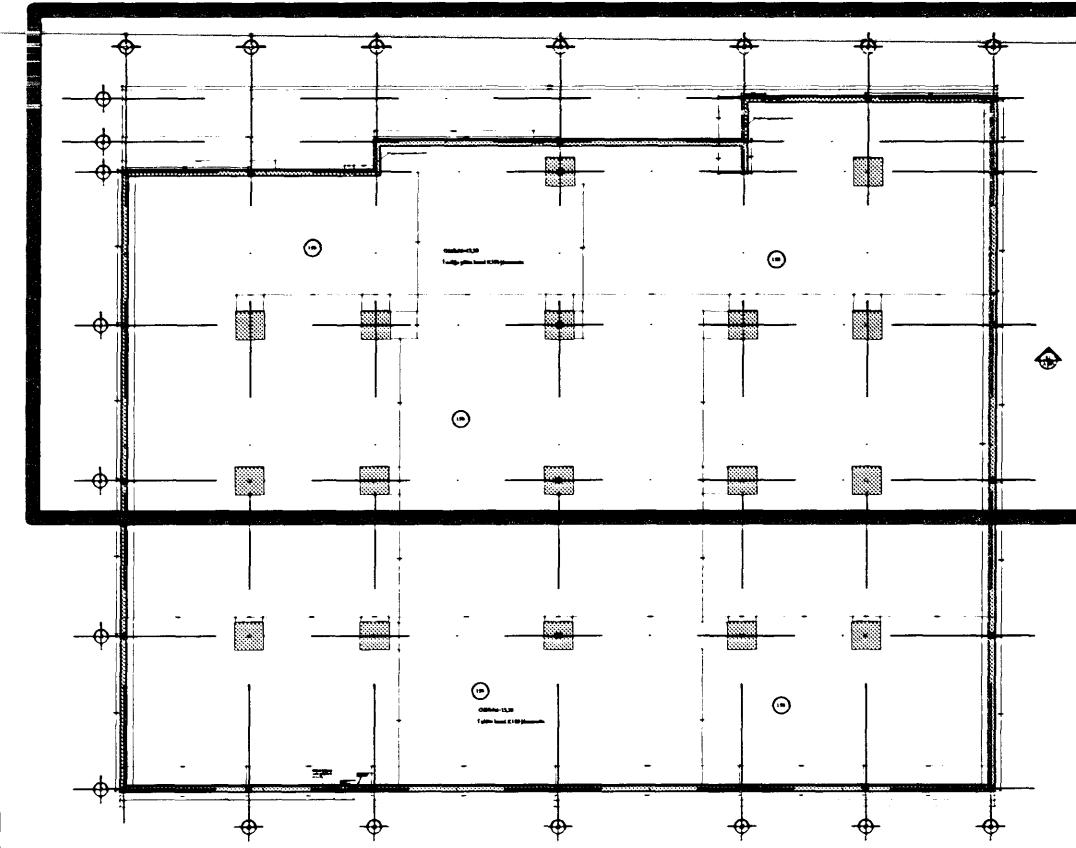


# LYKILMYND

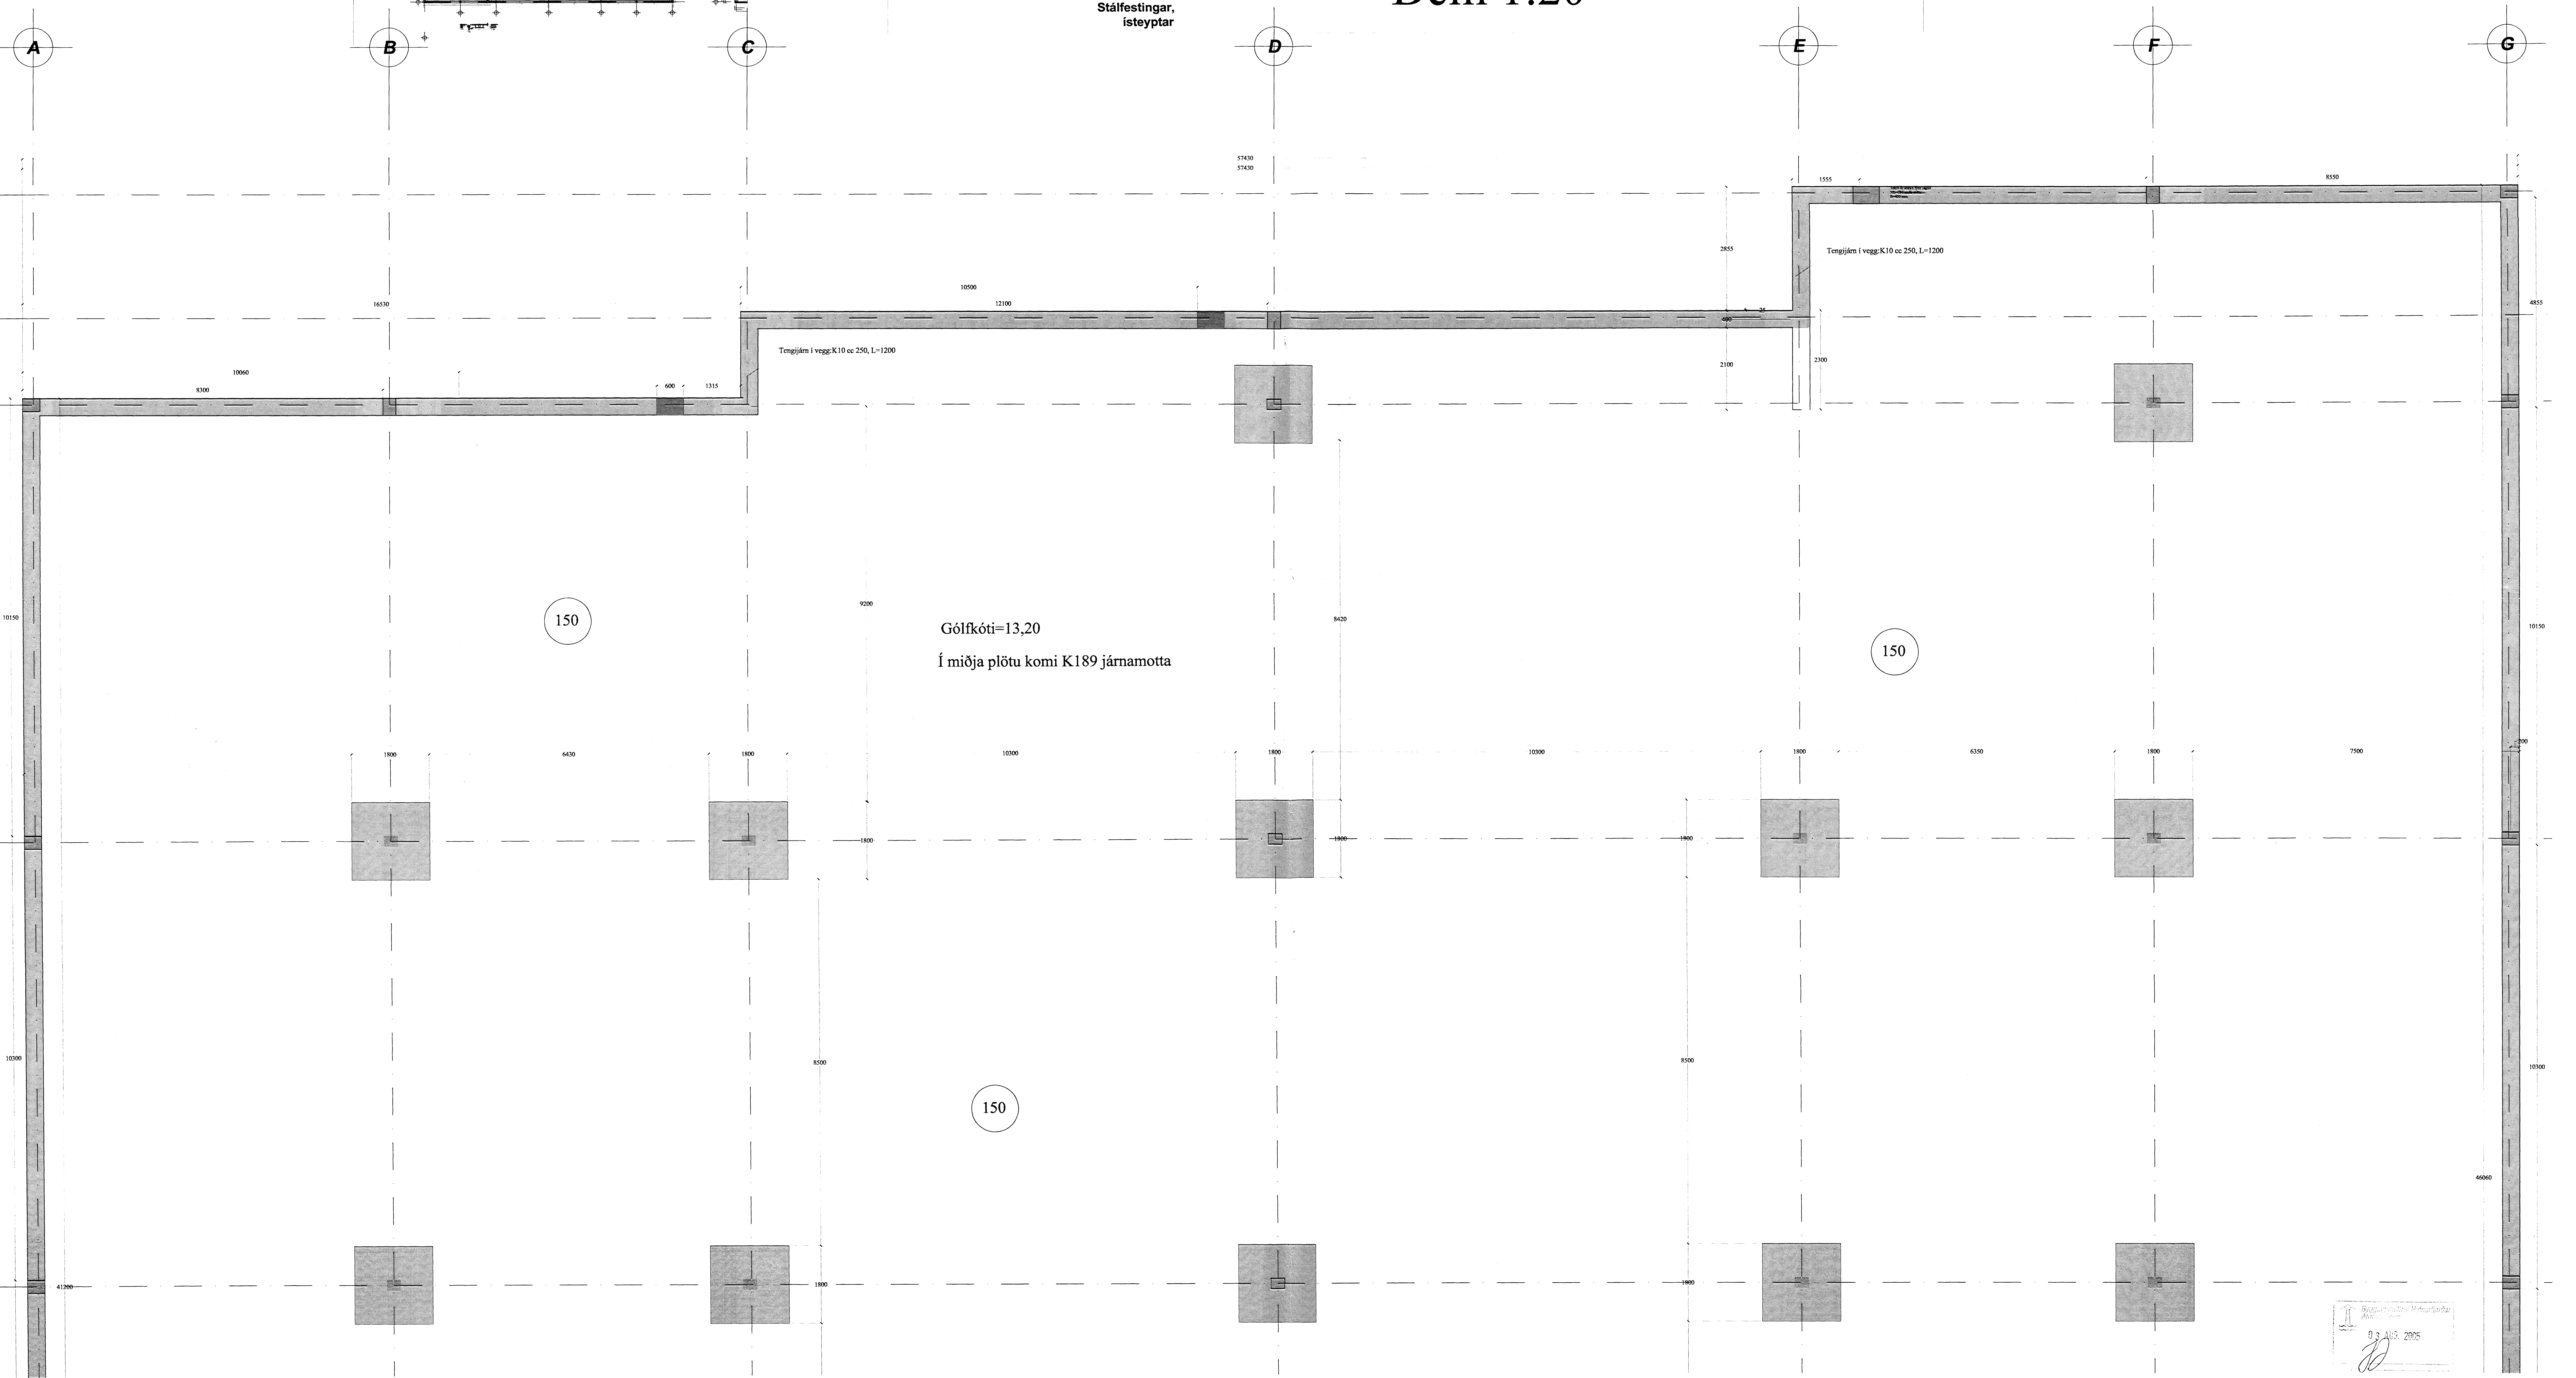

Deili 1:20

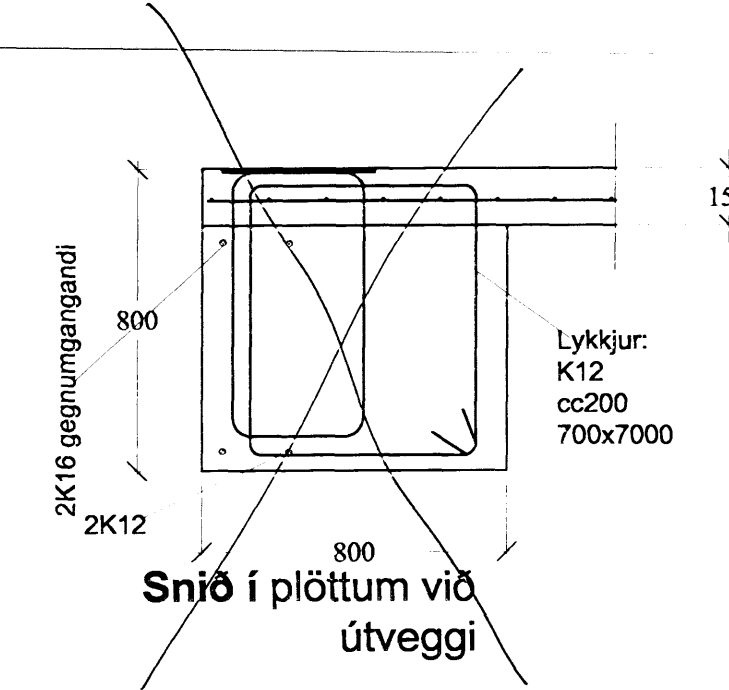

Verkefni: Rauðhella 5, Hafnarfrói Stærð: 13.07.05 Skilgreining: Sökkjar Grunnmynd og snið		Dátum: 03.05.2005 Höfundur: [Signature]	Blaðnúmer: B101 Útgáfudagur: 05-134
--	--	--	--