


Sampykkt  
23 JULI 2008  
Bjarki J. Jónsson  

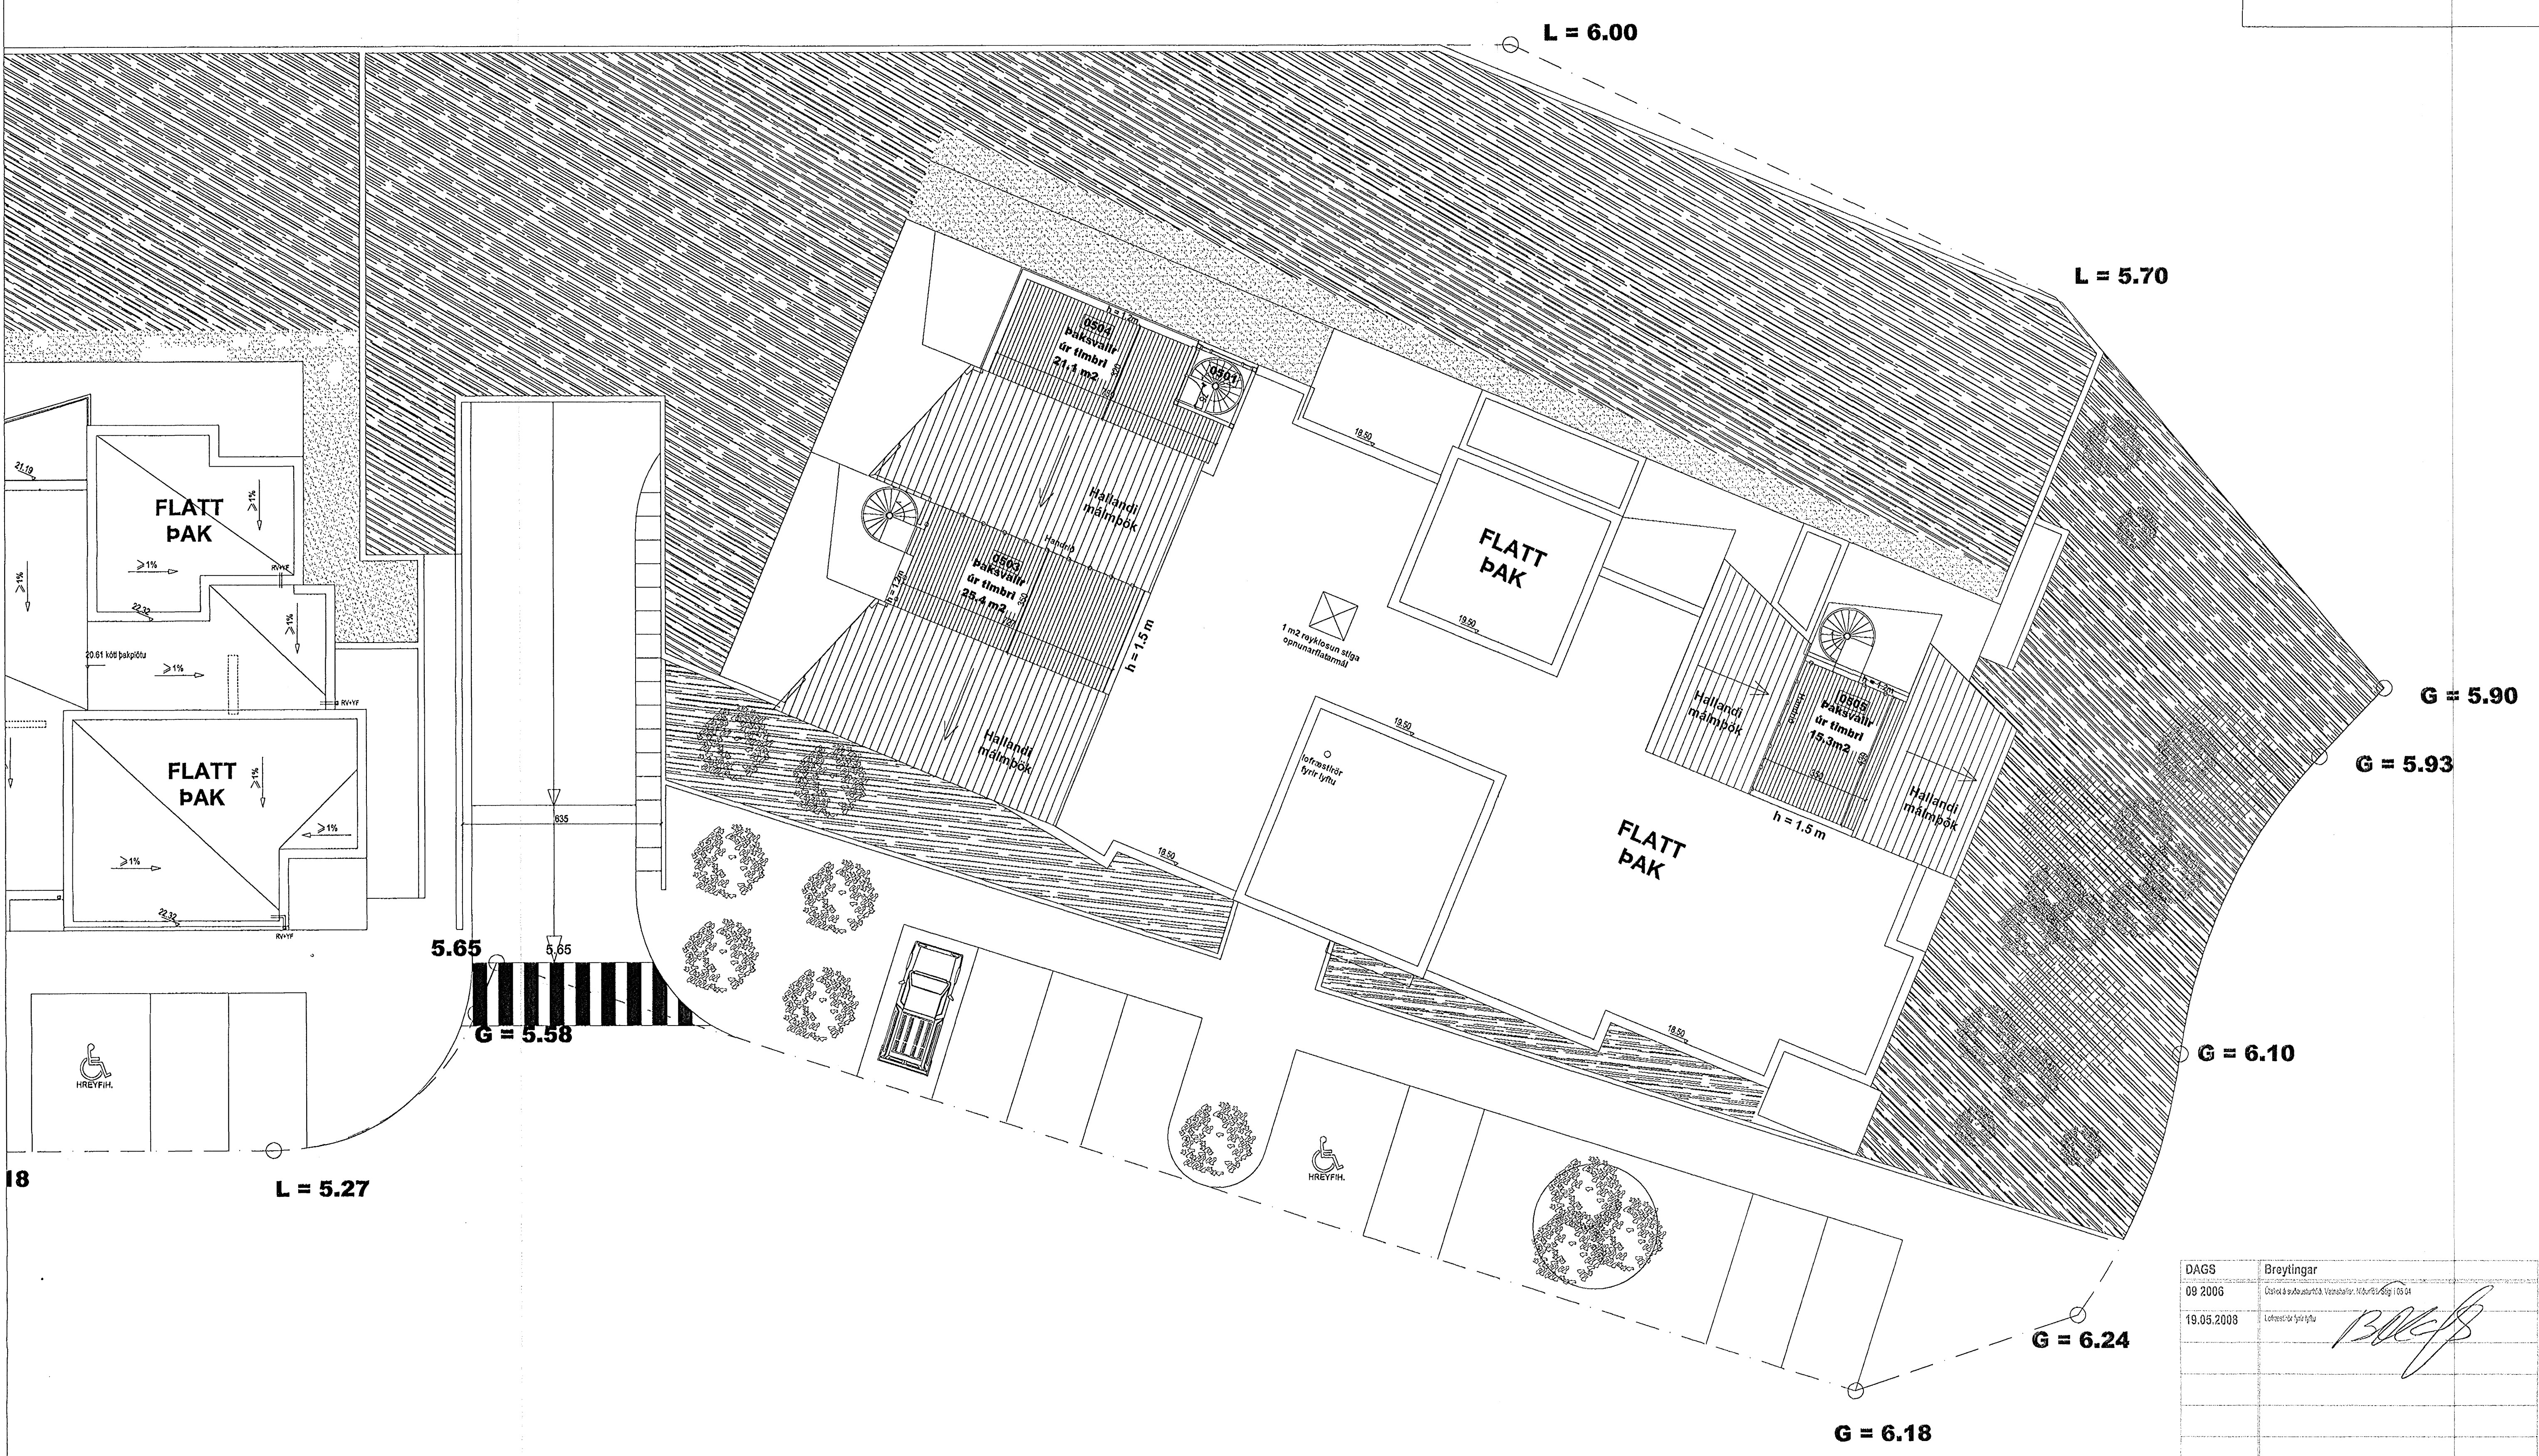

DAGS	Braytingar
19.05.2008	Lofstærir fyrir lyftu