


Sambýkkt þann

23 JUL 2008

Byggingafrullrúnn í Hafnarfjörð
F.h. Jón Sigurðsson

Lundý Þingvinnis

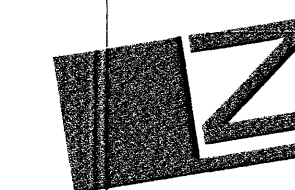

TÁKN

- GN = Niðurfall
- LR = Lofttrétting
- PK = Póstkassar
- NL = Neyðarjós
- VLR = Vélknúin lofttrétting
- R = Reykskýrjari
- ◀ ÚT = Merktur útgangur
- ♿ = Bilastæði fyrir fatlaðra
- BO = Björgunarpop
- ▶ = Felliástigi við björgunarpop
- ☉ = Brunnaslanga
- 20 m = 20 m

ELDVARNAMERKINGAR

- EI 60 = Berandi A60 eða B60 veggur
- EI 60 = A60 eða B60 veggur
- R60 = Þurður í 60 mínútur, t.d. súla eða þúf
- EI 30 = B30 hurð eða veggur
- EI 30 CS = B30 S (reykjþétt og sjálfkandi)
- E60 CS = A60 eða B60 hurð
- E 30 = F30 gler
- ECS 30 = F30 gler
- A = er óbrennandi efnir
- B = er brennandi efnir (t.d. tréur)

BREYTING

- A: 09.08.2004
- Breyting vegna athugasemda
- D: 14.07.2008
- Þætt við skjölvegg til afmörkunar sérnótalfata á íbúð 01D4.

TEIKNAD

RCM.JGE

MKV.

1:200

DAGSETNING

13.07.2004

BLAD

2 AF 11


LÆKJARGATA 32

HAFNARFJÖRÐUR

HÆÐARLEGALÓÐAR

KRISTINN RAGNARSSON arkitekt EHF.

TEIKNISTOFAN SMÍÐJUVEGI 11 - 200 KÓPAVOGI - ÍSLAND - S. 564 2255 - FAX 544 4225

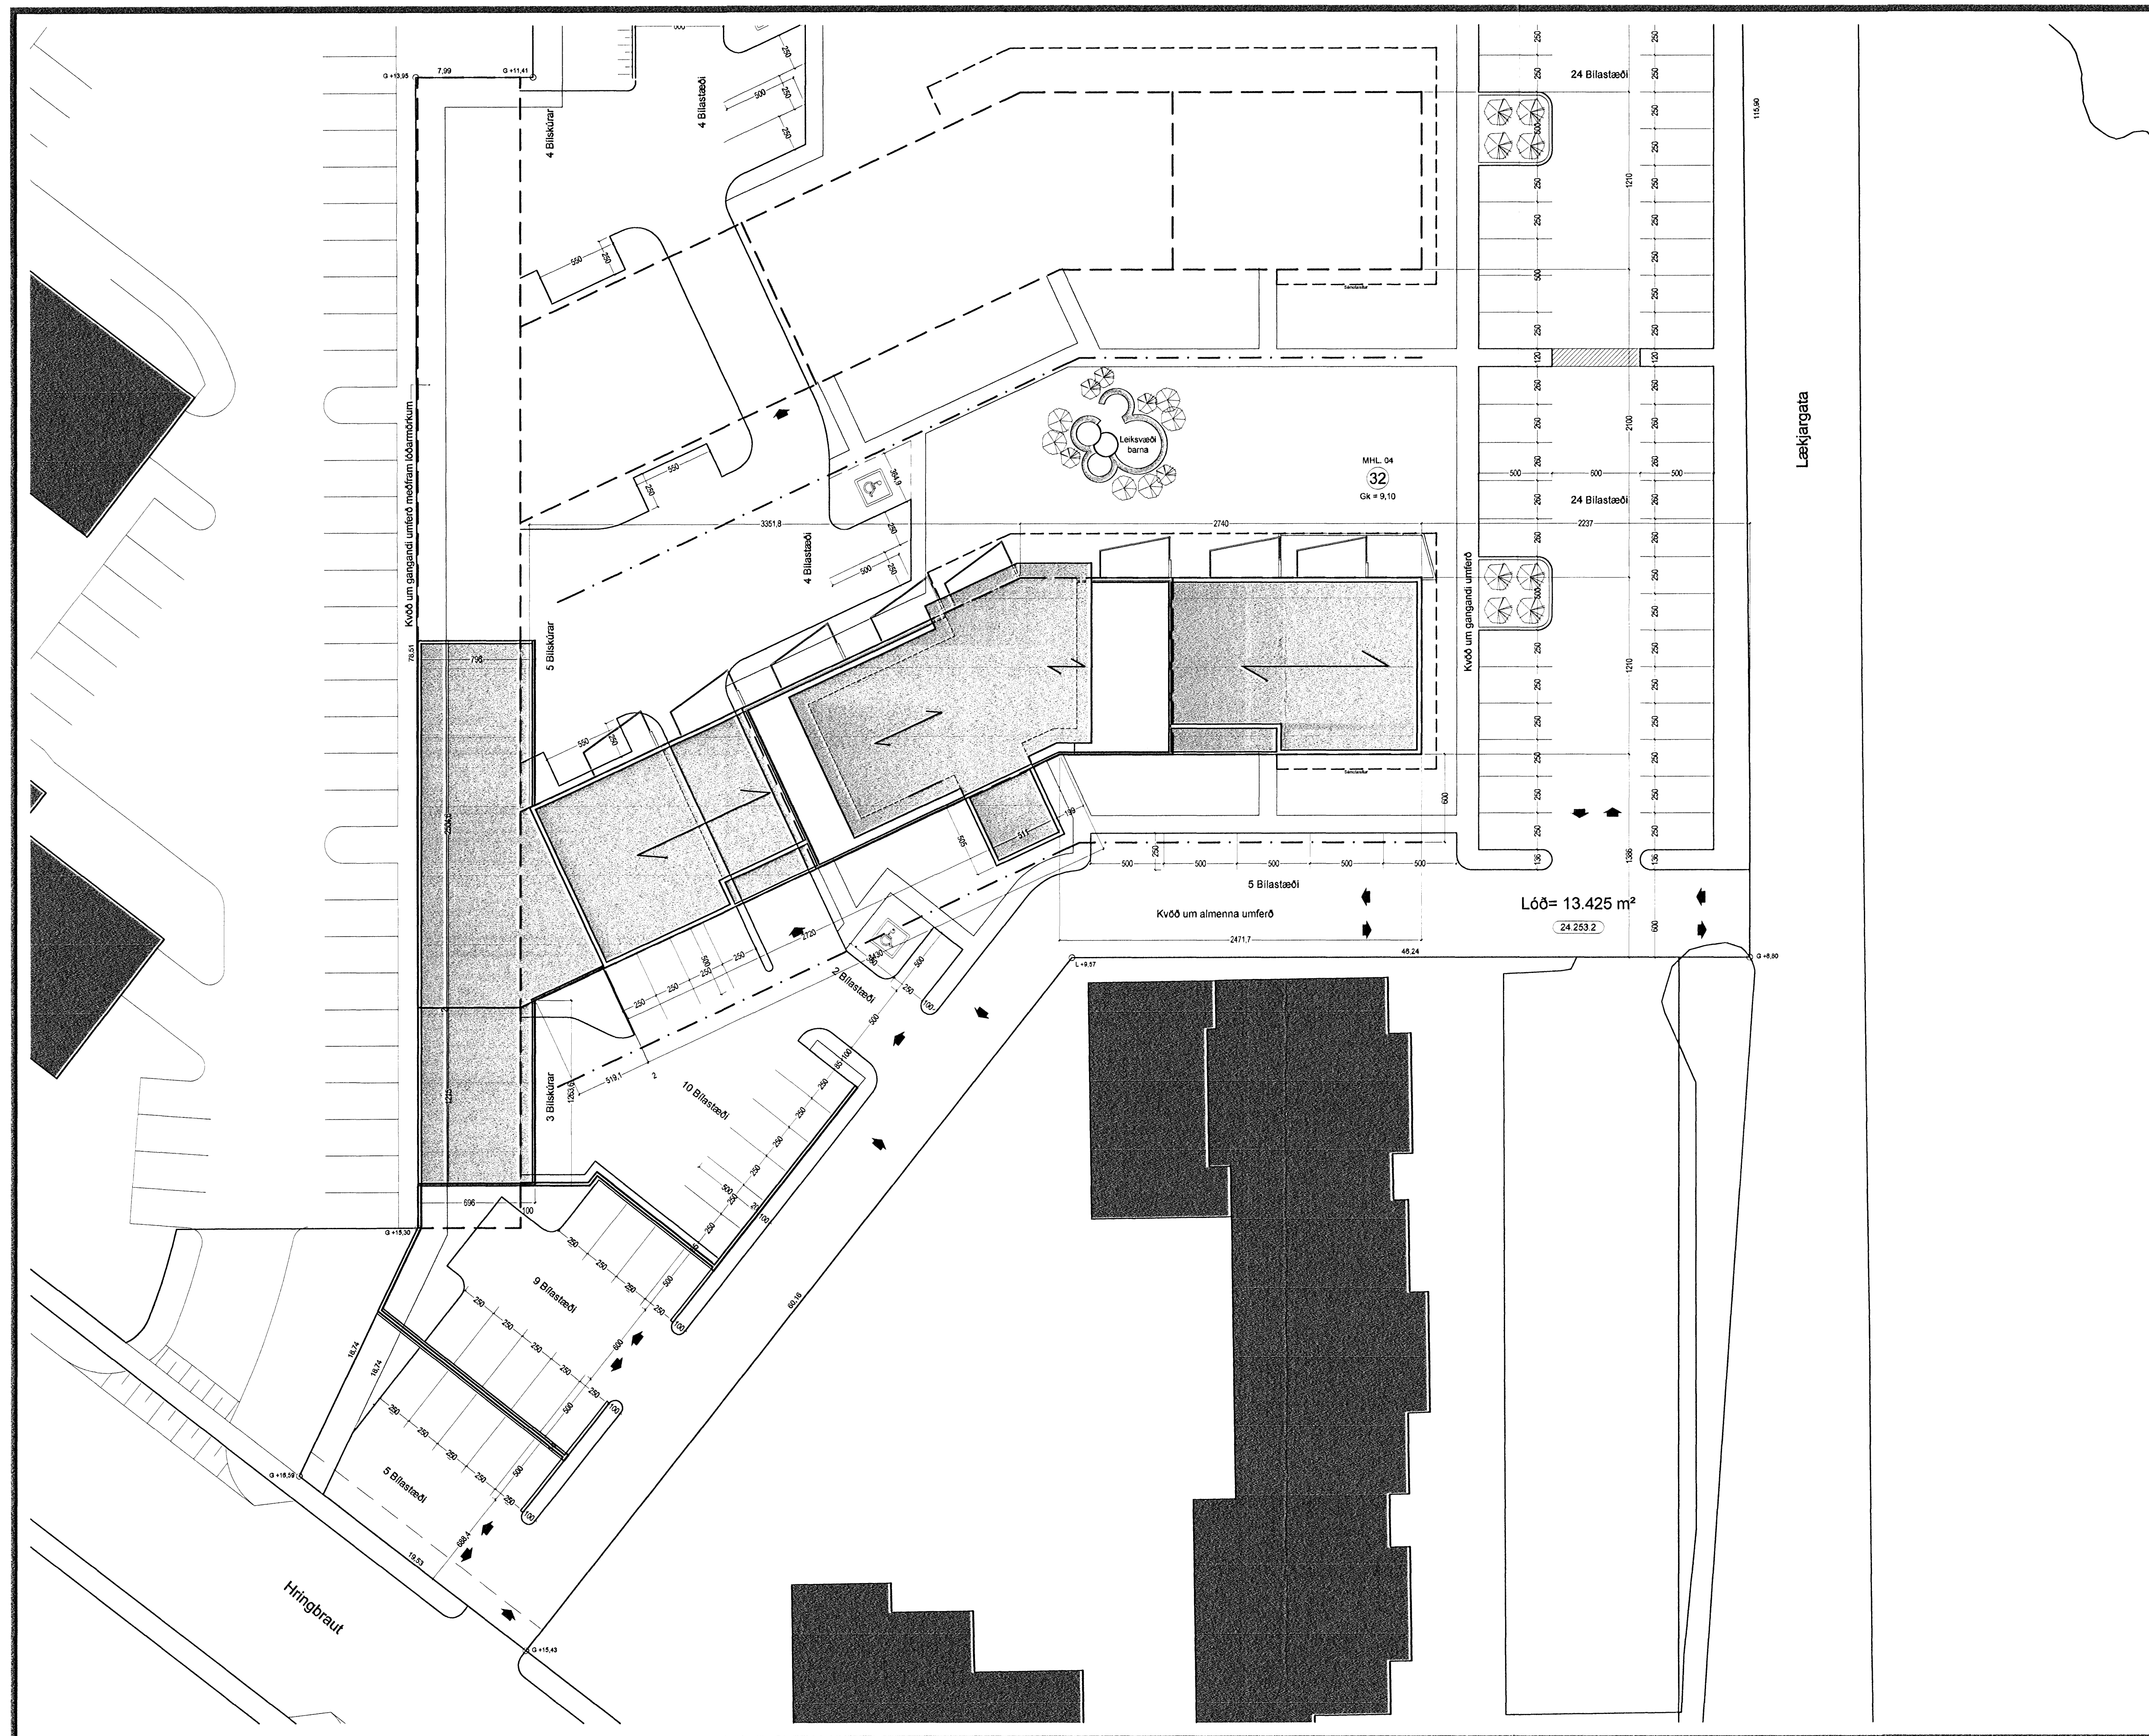

Hæðarlegalóðar 1:200