


Dalsbraun 13 Hafnarfirði

Breyting B. 20. 5. 2009.

Samþykkt þann
24 JUN 2009
Byggingafulltrúi í Hafnarfirði
F.h. Hrólfur S. Gunnlaugsson

Viðvörðunarkerfi skal vera á veitingastöðum samkv. reglum B.R.
Út og neyðarlýsingar skulu vera í húsunum.
Allar klæðningar verði í flokki 1

Utanhúss áklæðning og skyggni á norður og austurhlíð, hönnuð 1998 af Guðjóni Bjarnasyni arkitekt FAI.

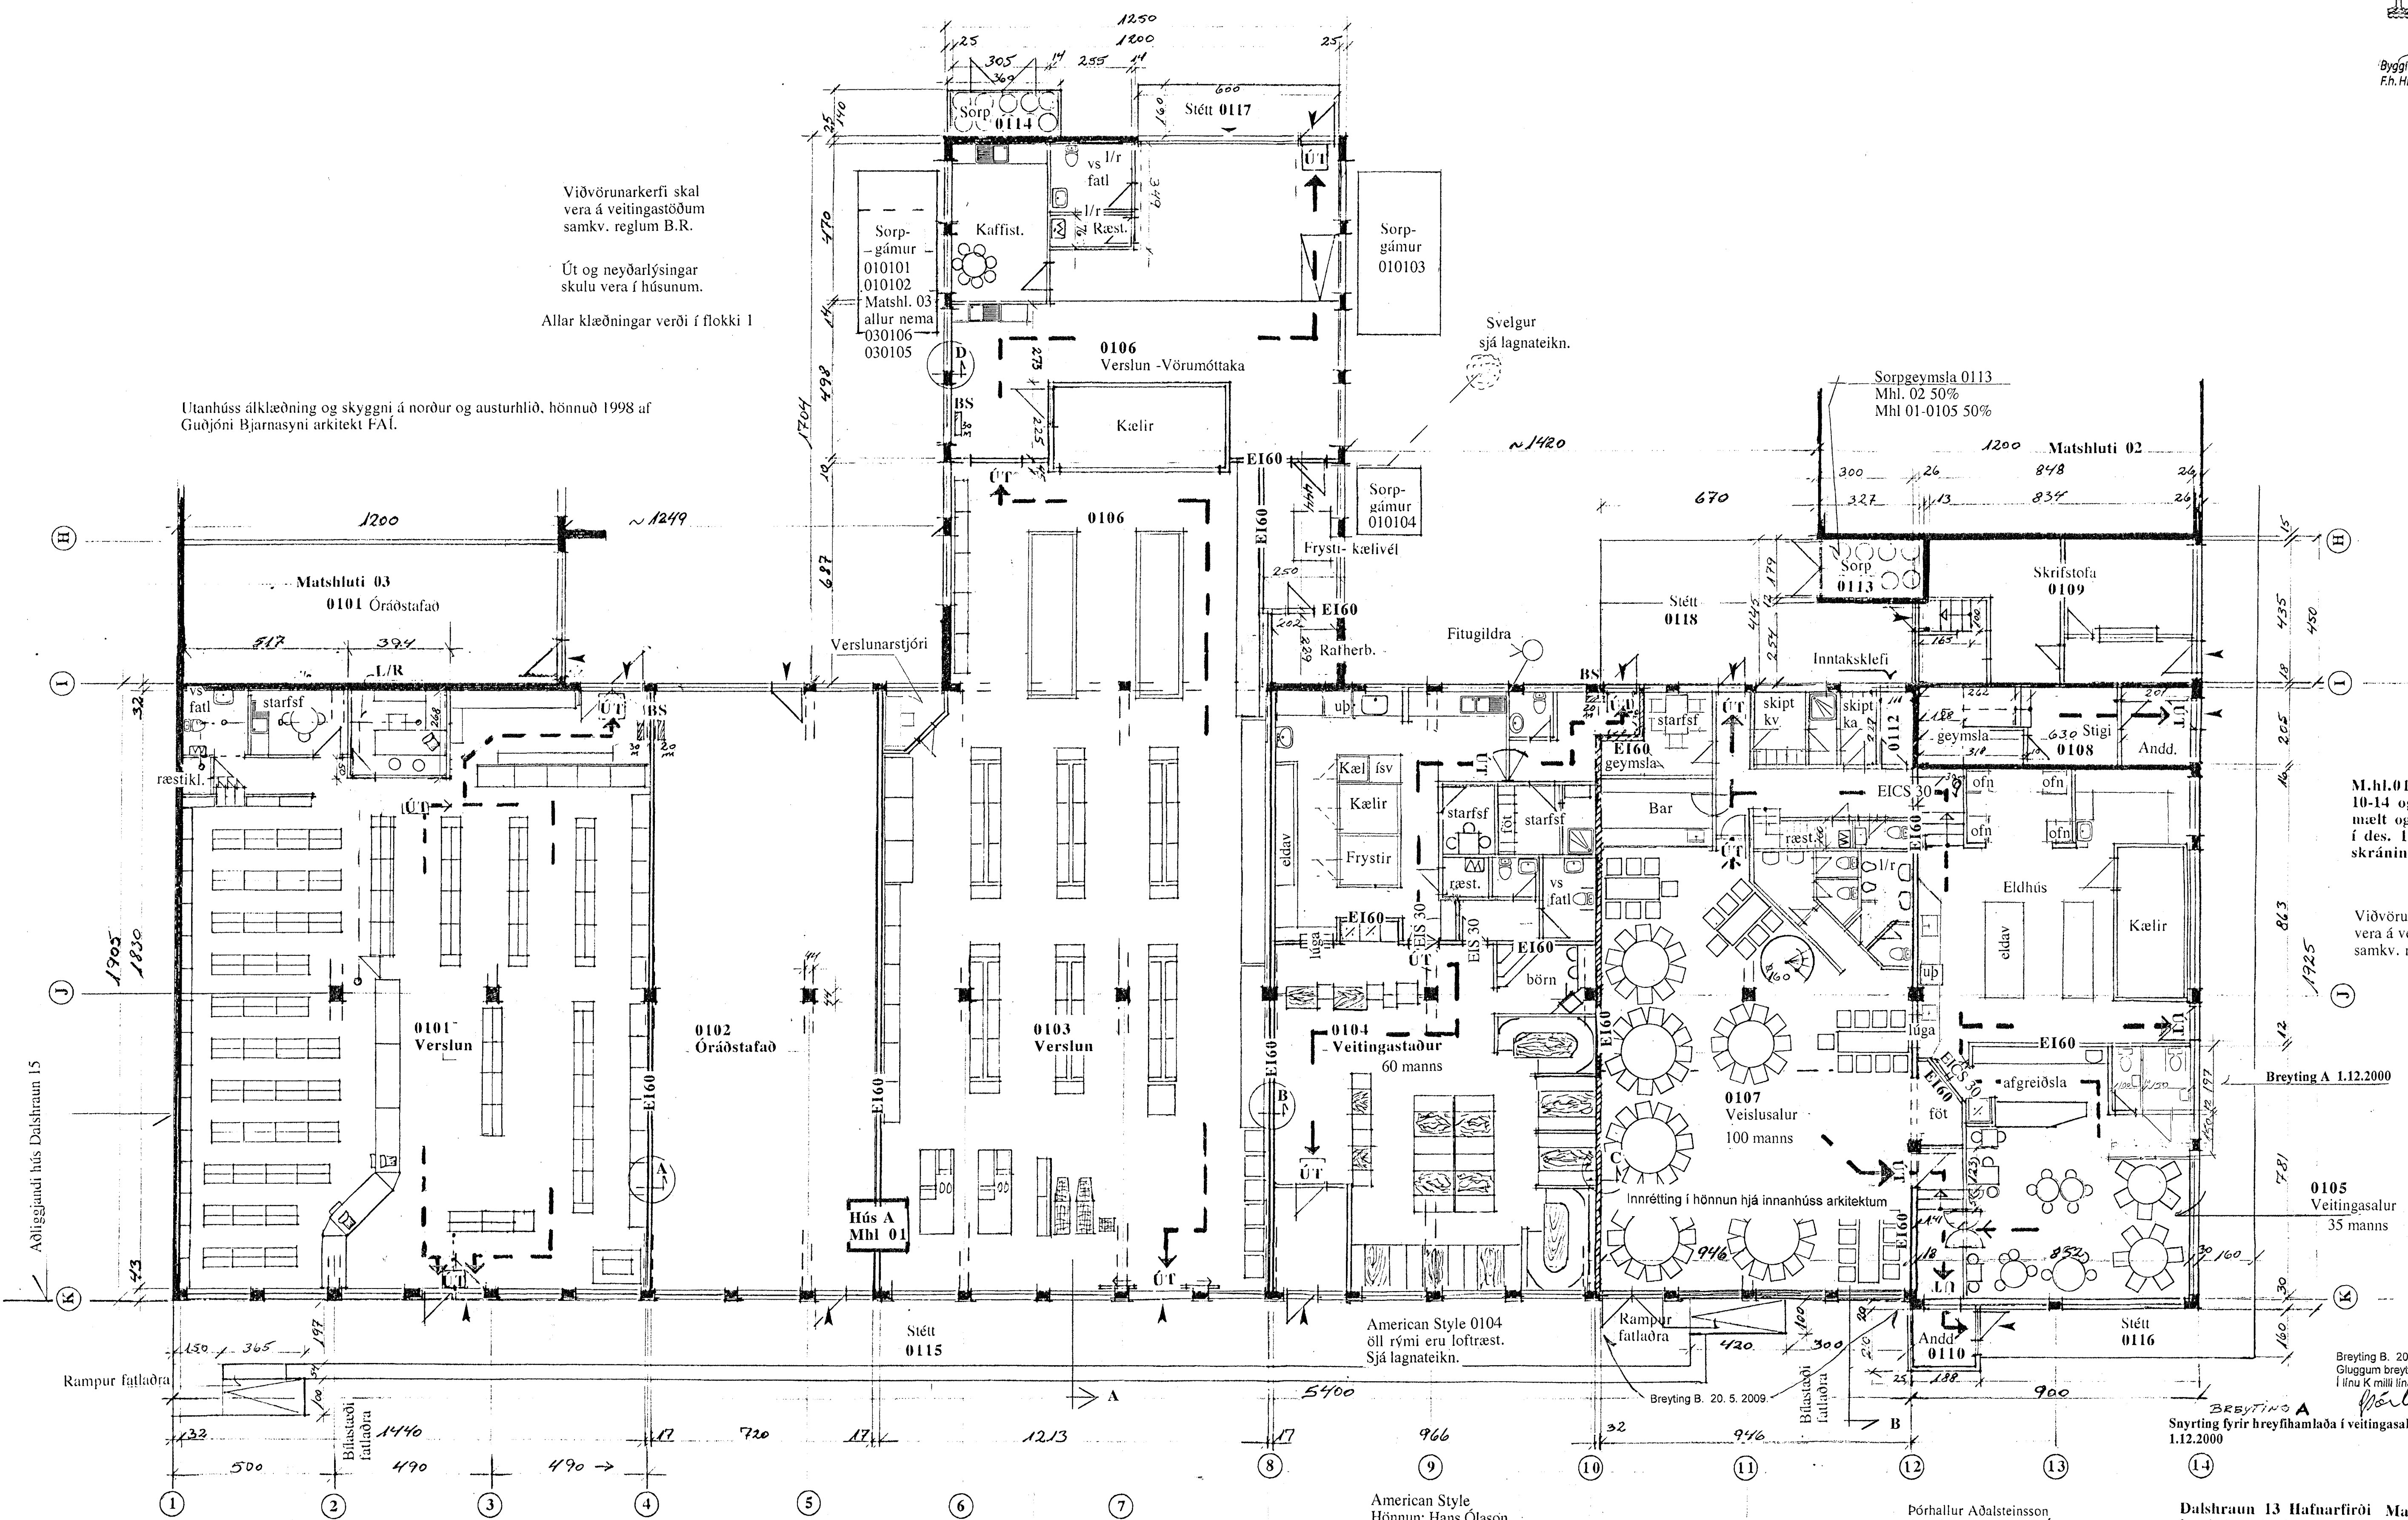

M.h.l.01
10-14 og H-K
mælt og teiknað
í des. 1998 vegna
skránningartöflu

Viðvörðunarkerfi skal
vera á veitingastöðum
samkv. reglum B.R.

Grunnmynd l. hæð Matshluti 01
M.1:100

American Style Ólafur
Hönnun: Hans Ólafsson
innanhusarkitekt

Þórhallur Aðalsteinsson
Byggingafræðingur BFI
Kt. 160244-3059
S. 554 3904 GSM 898 3904

Dalsbraun 13 Hafnarfirði Matshluti 01
Landnúmer 120265
Grunnmynd l. hæð
M 1:100
Teikn. 29.12.1998
Teikning 2 af 9

Breyting B. 20. 5. 2009.
Gluggum breytt á austurhlíð
í línu K milli lína 10 og 12.
Snyrting fyrir breyfihamlaða í veitingasal M.h.l. 01-0105
1.12.2000
Breyting A
Snyrting fyrir breyfihamlaða í veitingasal M.h.l. 01-0105
1.12.2000