

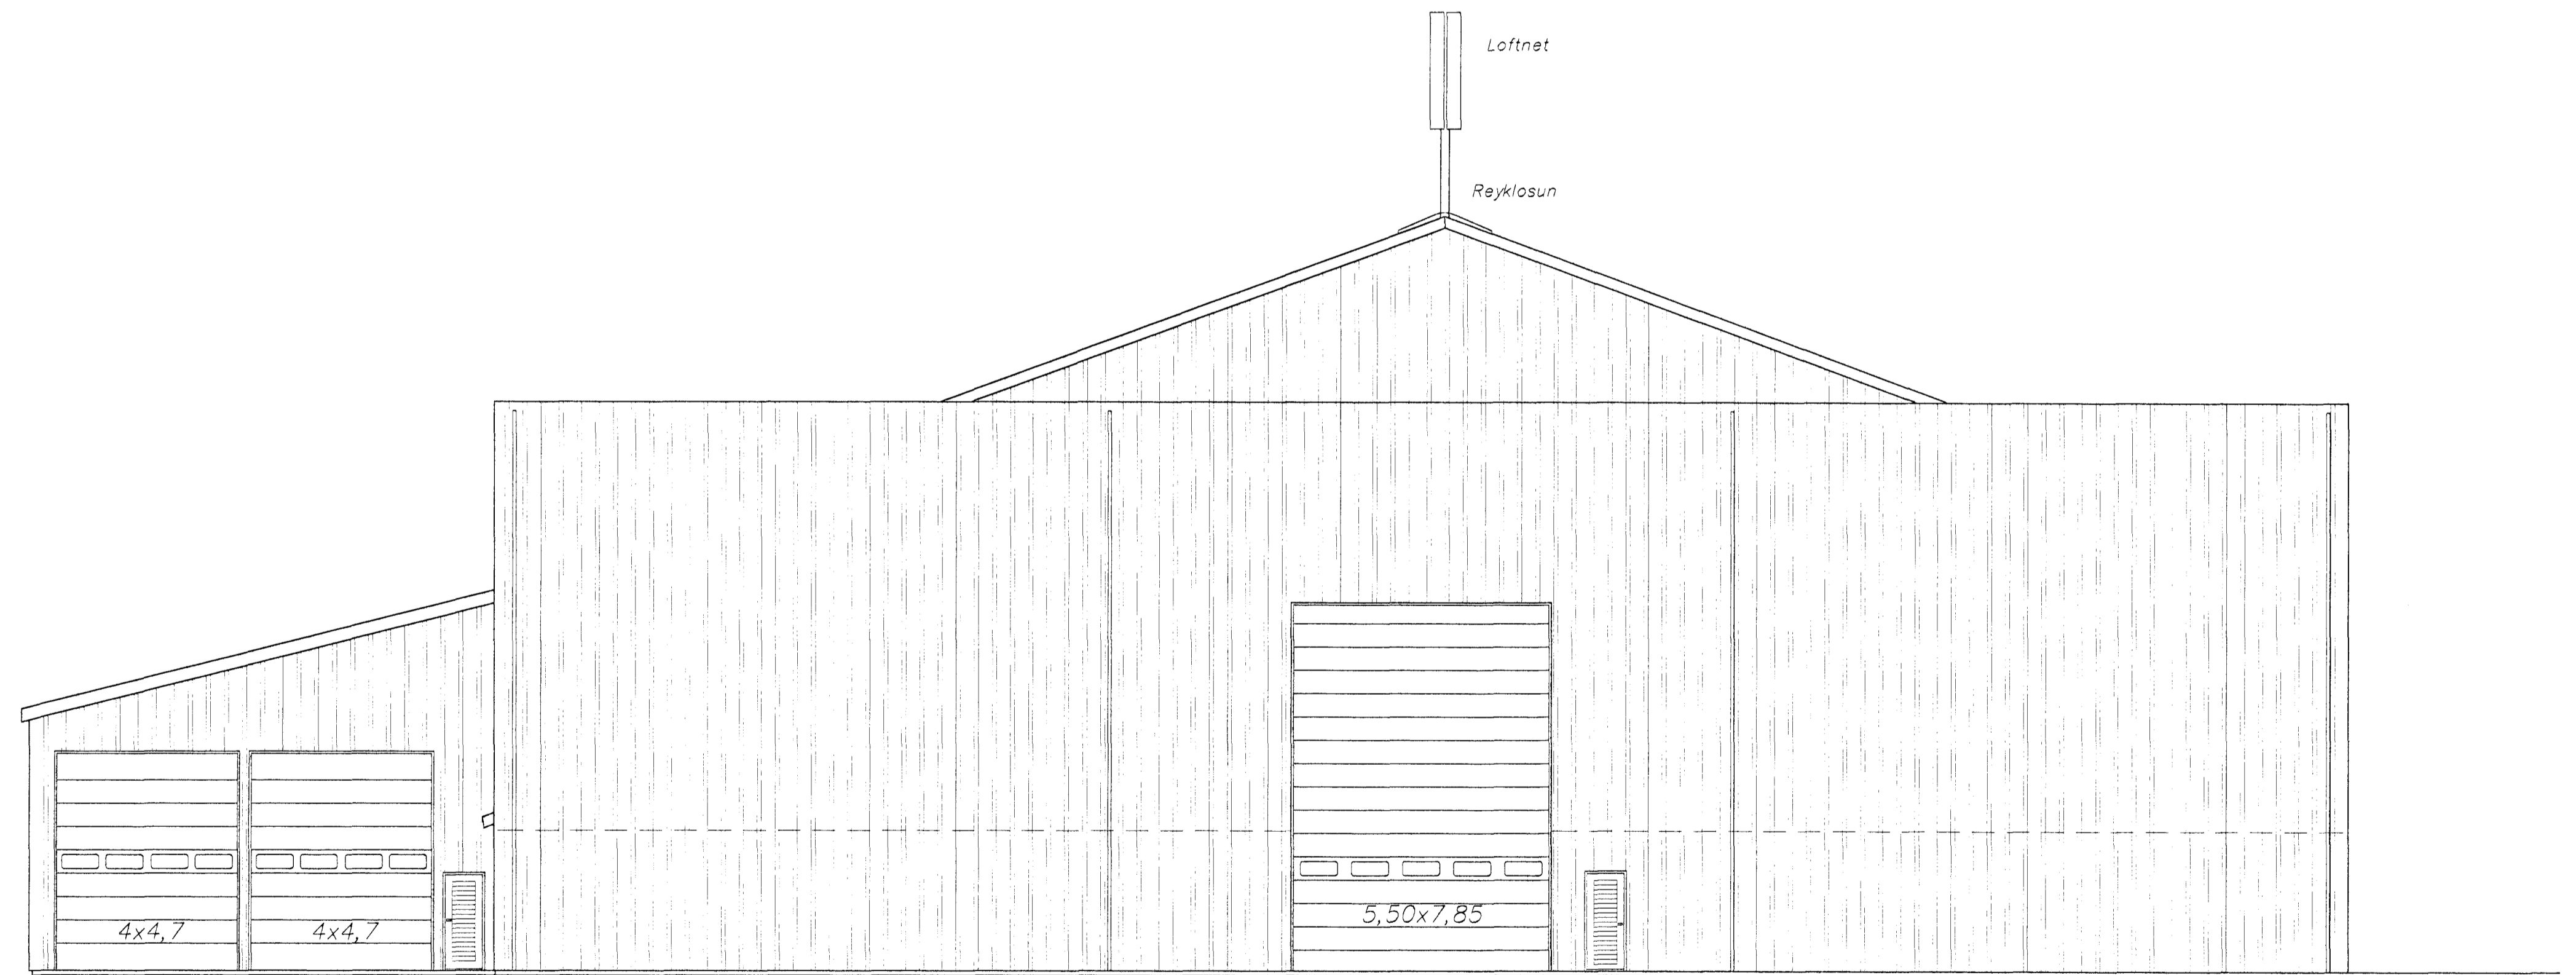


Samþykkt þann  
**29 APR 2009**  
 Eignarstjórnin í Hafnarfirði  
 F.h. Sigurður Steinar Jónsson

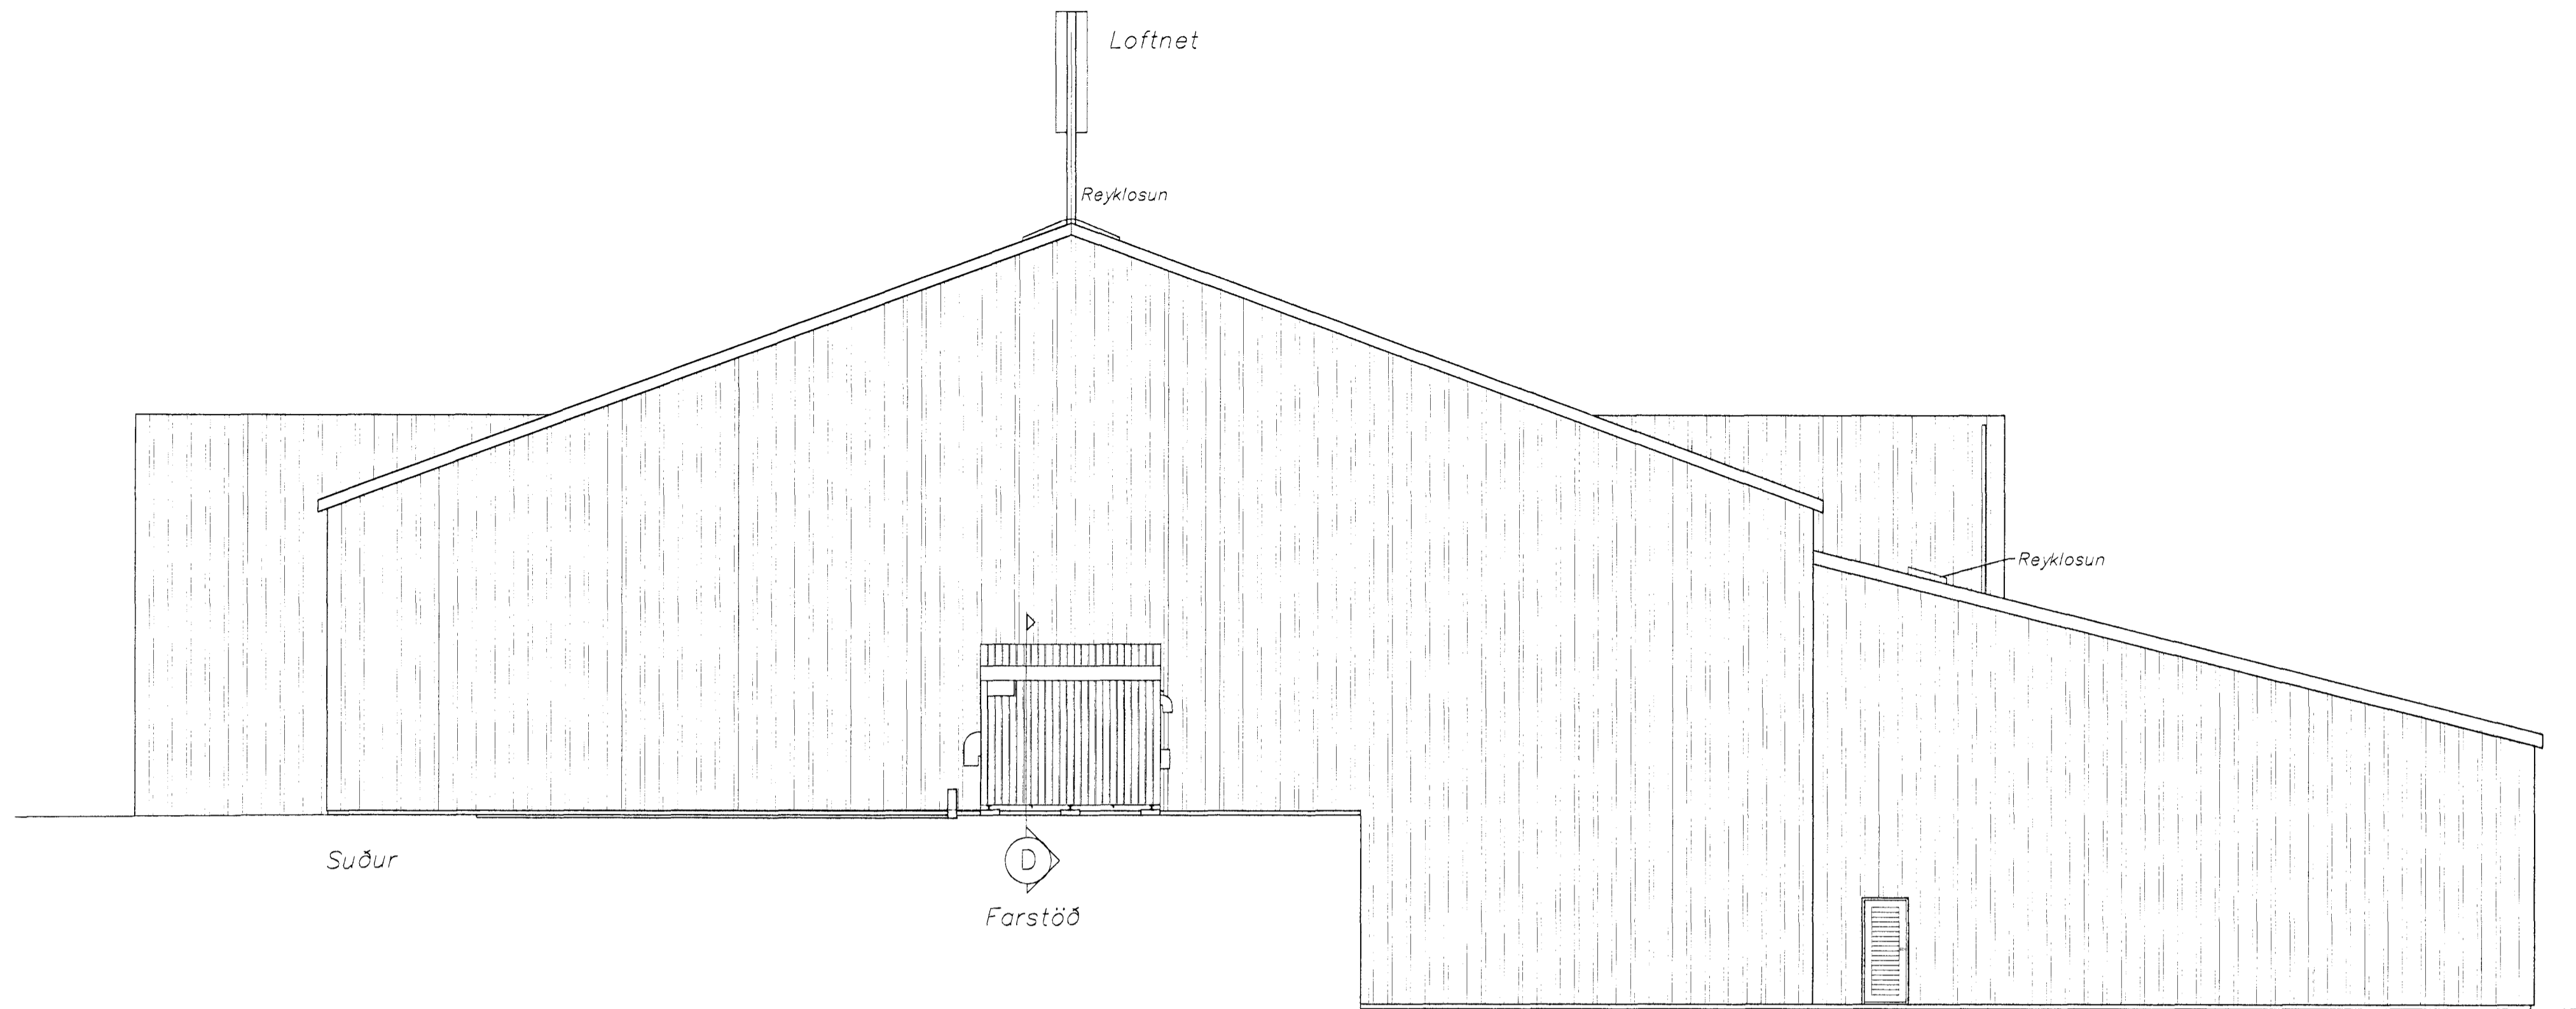

Norðurhlið  
 1:100 mm

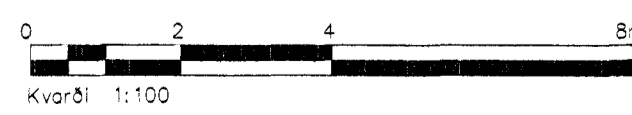

dags.	breyting	nafn	dags.	breyting	nafn
20.02.06	Heð og Þakkhalla á skíll breytt	AS	12.02.99	EKKI fyllt upp að héli við suður gaff næst austur hlið	
02.05.08	Ný vöðbygging, snúð farð á tekn.nr.104 sýð ehnlig tekn.nr.104 og 105	AS		Þakkhallar samramdir í 20' harri manir lækkaður um 2,42m og lagri manir hækkaður um 2,98m	HBM
12.01.09	Úrvinnsluhús II Reyndartekning	AS	15.03.00	Tilfarla á hurðum, reyklosun í manni samalund Umhlæðsluvæði einangrað og klætt á sama hátt og Úrvinnsluvæði. Tekjaskýli og loftneti Tala bætt við.	HBM
			24.06.03	Nýtt vélhúsa, milligöf, brunavarnir og skráningartafla	HBM
			19.10.05	Skýli, skráningartafla og brunavarnir	HBM
			21.11.05	Skráningartafla	HBM

Ólg.	Nr.	Breytingar	Hönnuður	Dags
Verkteikning				
<b>Berghella 1, Hafnarfirði</b>				
Strendingur ehf.		Umhlæðslu- og Úrvinnsluhús		
Verkfæðibúnaði		Útlit		
Fjarbergsgata 13-15 • 208 Hafnarfirði		Dags		
Sími 565 5643, Fax 565 5641		02.05.2008		
strendingur@strendingur.is		Téknir / hönnuð af		
Hönnuðir 210404		JW/AS		
Kannuðir Sigvaldason Rf. 240545-4119		Valkvæði		
Samþykkt þannur		1:100		
Hönnuðir Sigvaldason		Númer teikningar		
		103		
		Ógilt		