




Samþykkt þann  
**13 MAY 2009**  
 Byggingafulltrúnað Hafnarfirði  
 F.h. Sigurður Steinar Jónsson

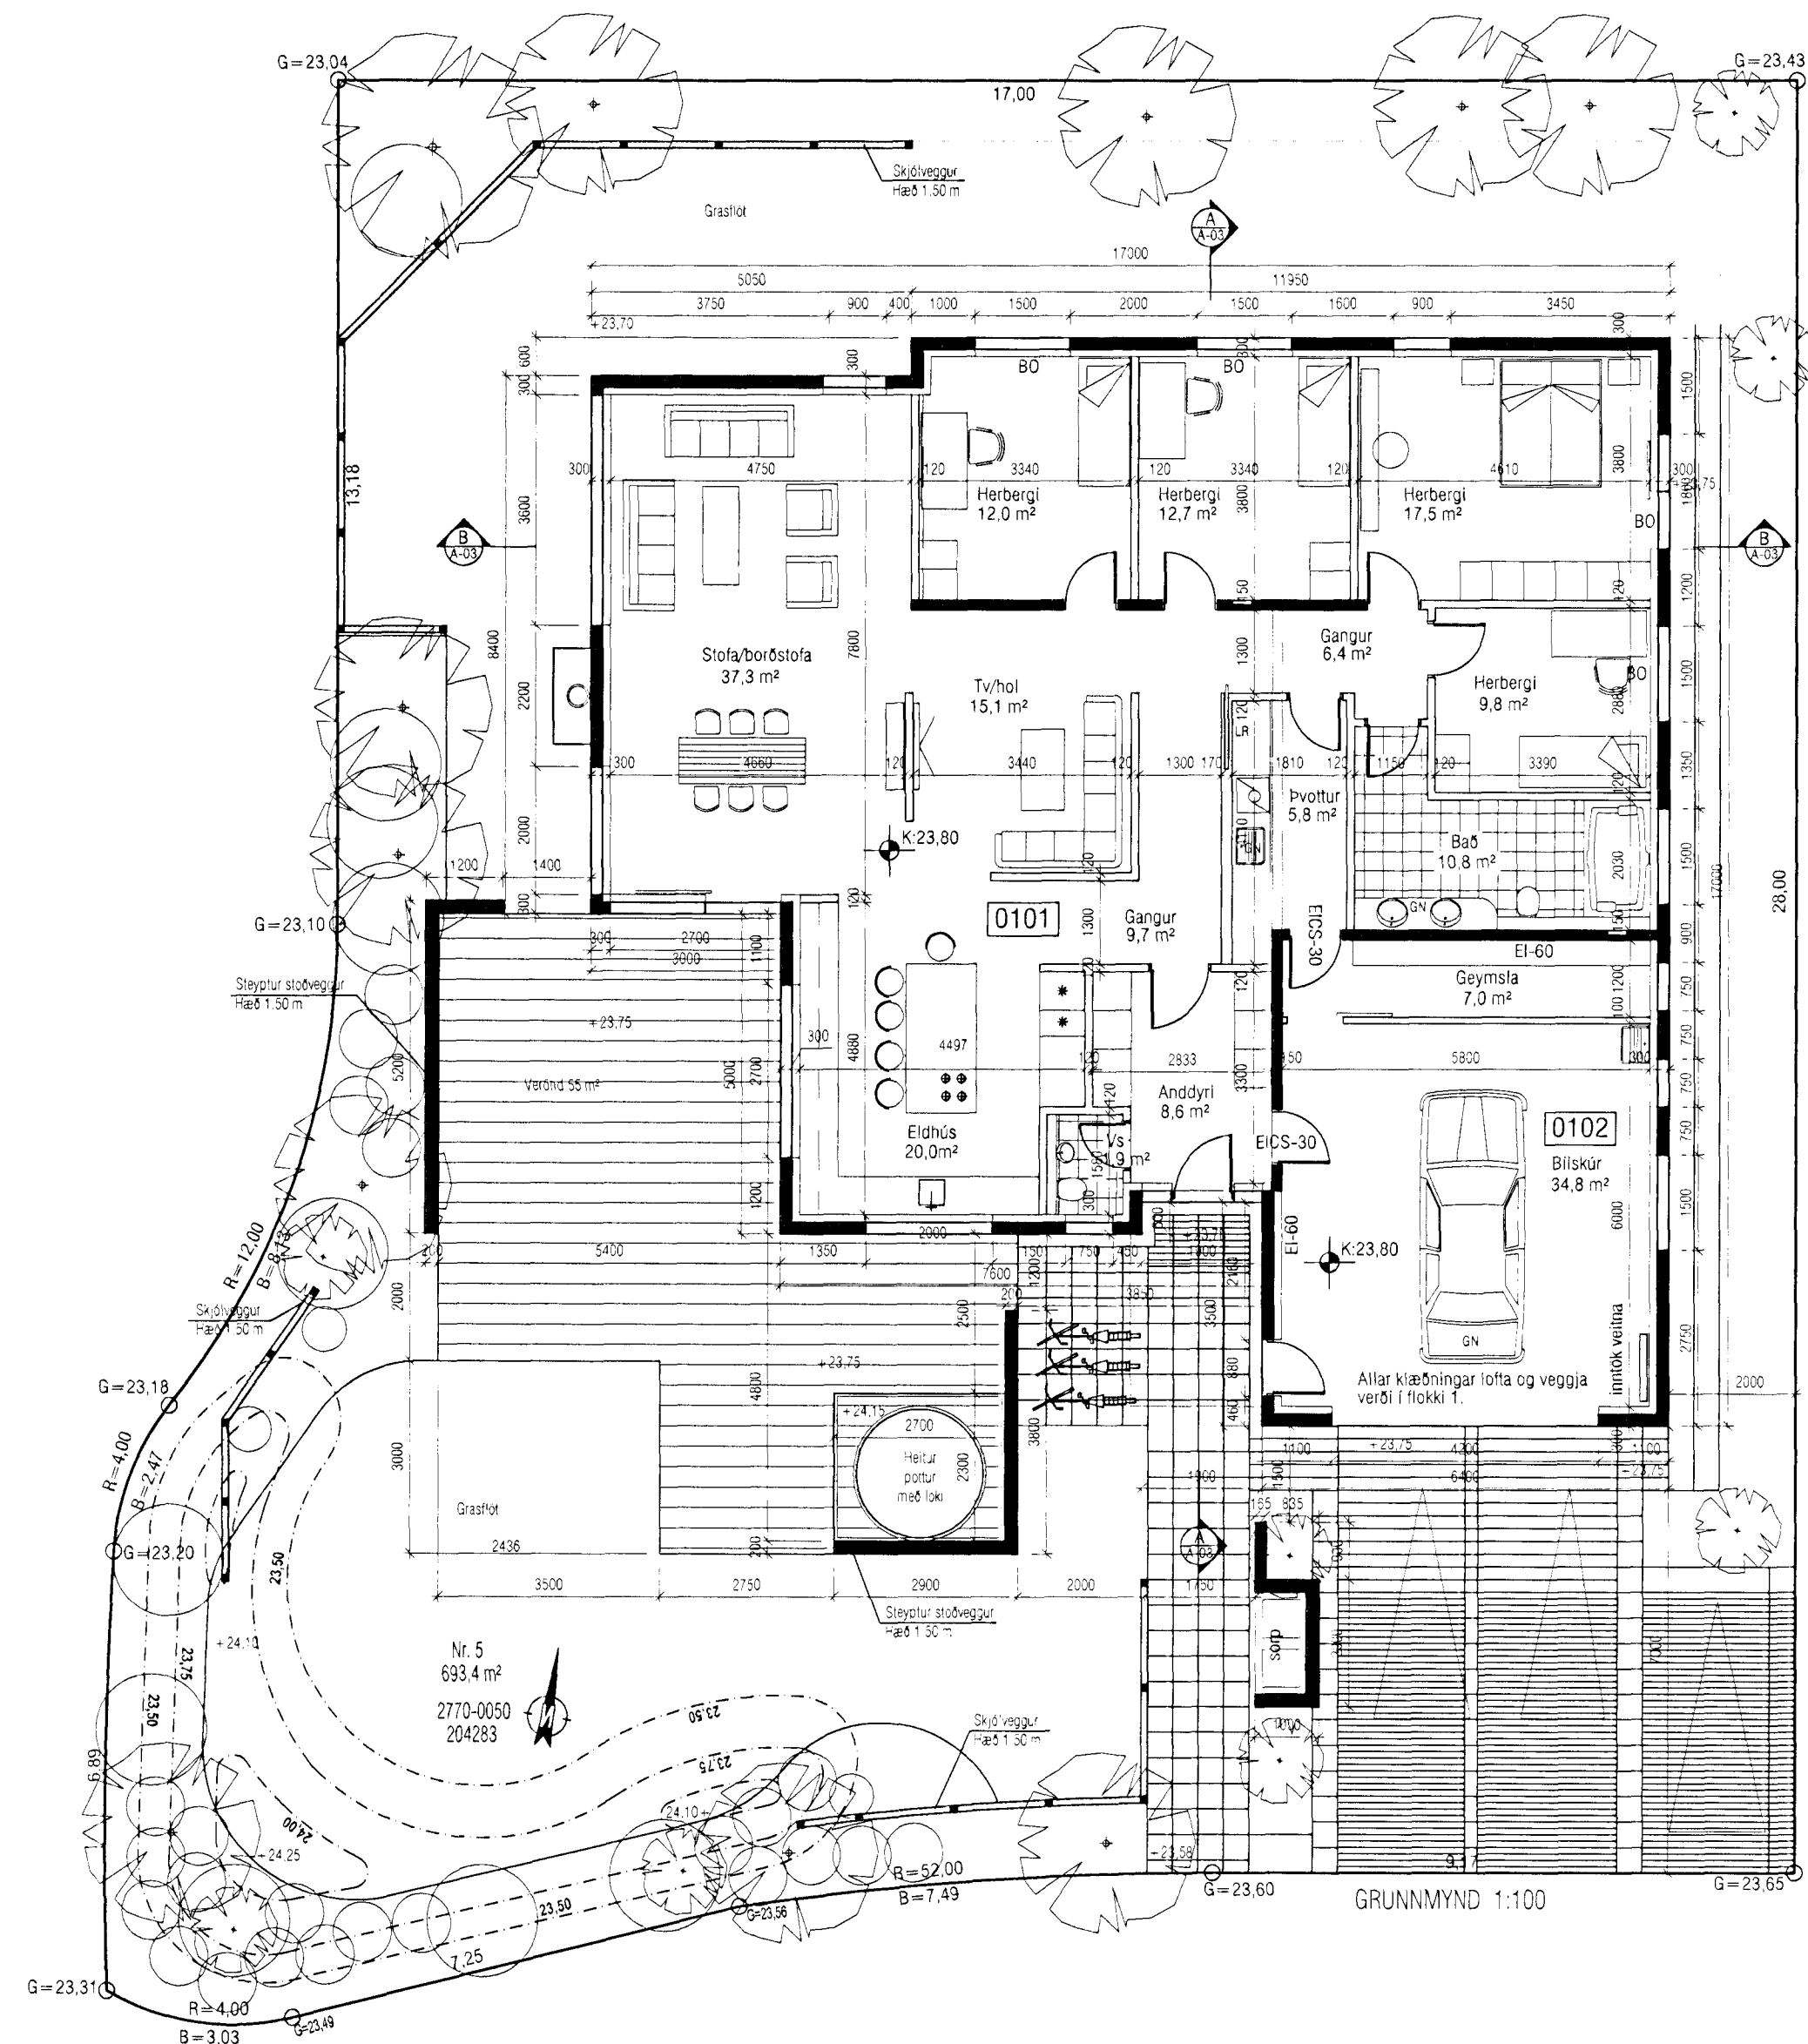

Glíve nr 7

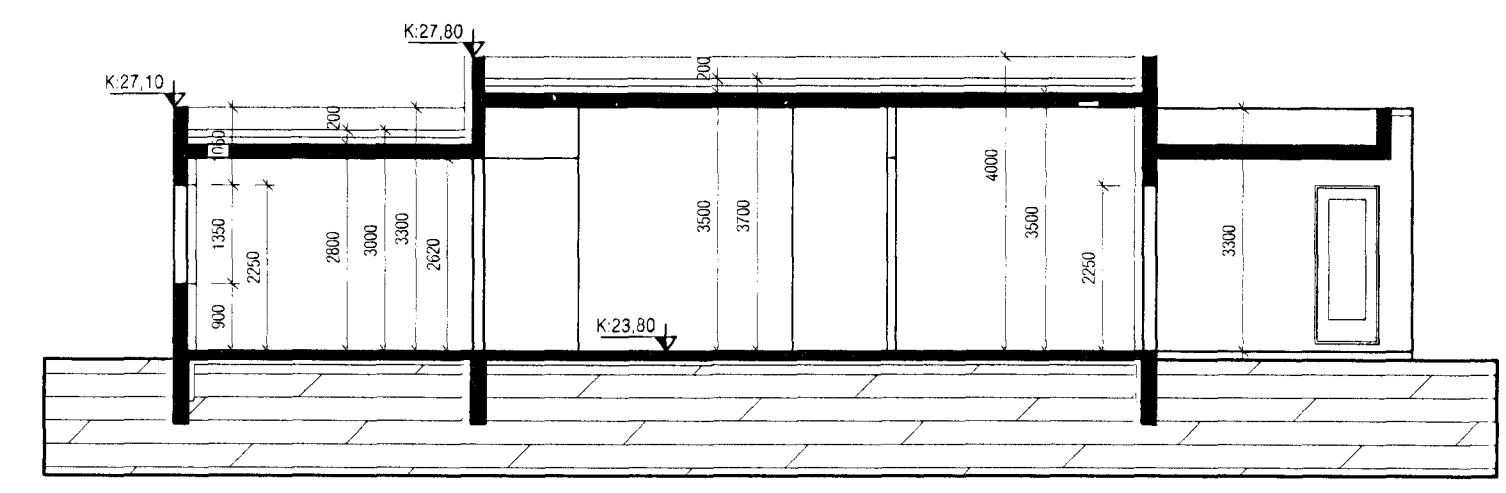

SNÍÐ A-A

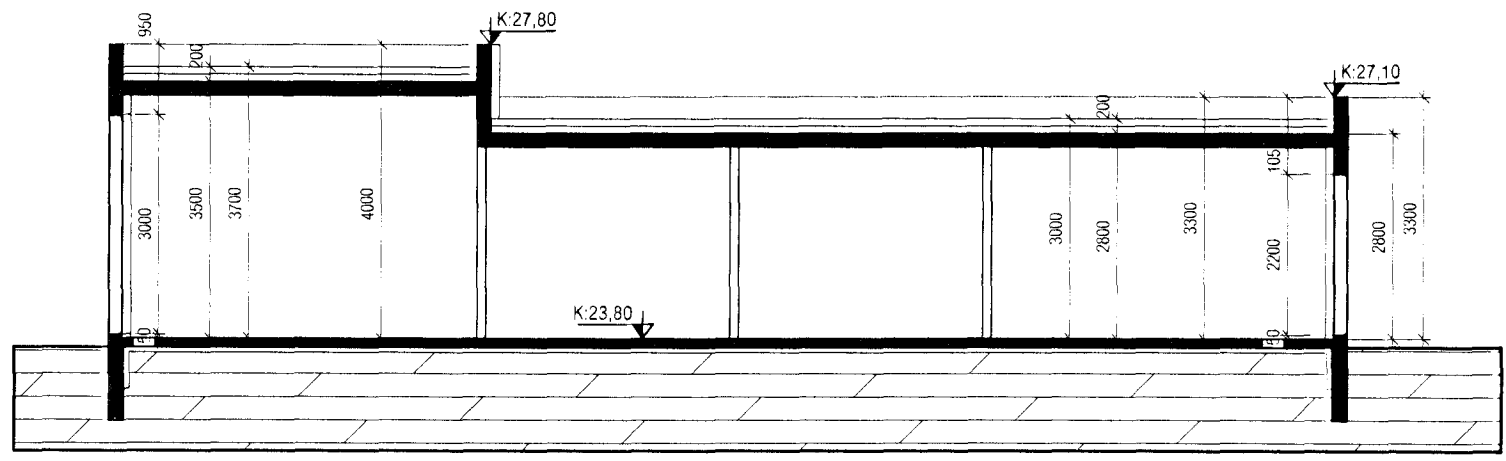

SNÍÐ B-B

BREYTING; A. DAGS; 28.04.09, TEIKNAD; JG  
 LÝSING BREYTINGAR A;  
 BYGGÐIR ERU TVEIR STAÐSTEYPTIR STÖDVEGGIR HÆÐ 1.5 M. OG HEITUM POTTI MED LOKI KOMIÐ FYRIR VID VERÖND

<b>VEKTOR</b> -hönnun og ráðgjöf - Nýbýlavegi 6, 200 Kópavogi.		Ríkhárdur Oddsson byggingaræðingur Kf. 270261-5159 sími 554-0650 fax 554-0669	
Teikn. nr.	Tilvisun á teikningu	Br.	Dags
Samþykkt			
Hannað Jón H Hliðversonn		Teiknað JHH	
Dagsetning	Verk nr.	Mælikvarði	Teikn. nr.
21.03.06	A-06-03-09	1:100	A-02