


ÓTGÁFUFRILL				
ÓTGÁFA	DAGS	SKYRNINGAR	BR. AF	SAMÞ.
Okt.08		REYNDARTEIKNING		

DAGS. UNDIRSKRIFTAR: NAFN OG KT. SAMRÆMINGARHÖNDUÐAR:
 UNDIRSKRIFT SAMRÆMINGARHÖNDUÐAR: *[Signature]*

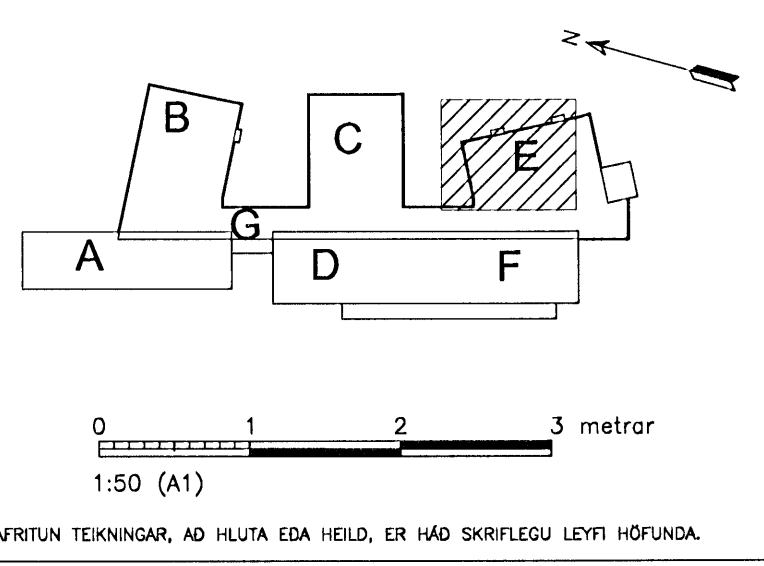

Verkfræðistofa
Jóhanns Indriássonar ehf
 Síðumúli 1, 108 Reykjavík
 Sími 568 7319, Fax 568 8887, Netfang vj@vji.is, Veffang www.vji.is

HEITI VERKS:
HRAUNVALLASKÓLI
DREKAVÖLLUM 9
HAFNARFIRÐI

HEITI TEIKNINGAR:
RAFLAGNIR LÁGSPENNUTEIKNINGAR
LAMPA- OG RENUPLAN 3. HÆÐ
2.-3. ÁFANGI

MKV: 1:50 A1 1:100 A3	VERKNR: 5401	SKRÁNINGARNR: ÖDNK	ÓTGÁFA: REYND.T
HAUNAD: 'OJS/SJ	TEIKNAD: IM	YFIRFARID: S.J	NR. TEIKNINGAR: E1-309
NAFN OG KT. SAMÞYKKJANDA: MAGNÚS KRISTBERGSSON 080257 3689			BLADNÖMR: 133
DAGS. UNDIRSKRIFTAR: 14.11.08		UNDIRSKRIFT SAMÞYKKJANDA: <i>[Signature]</i>	