


ÚTGÁFUERILL

ÚTGÁFA:	DAGS:	SKYRNINGAR:	BR. AF:	SMÍÐ:
Okf. 08		REYNDARTEIKNING		
DAGS. UNDIRSKRIFTAR: NAFN OG KT. SAMRÆMINGARHÖNNUNAR:				
UNDIRSKRIFT SAMRÆMINGARHÖNNUNAR:				

- BRUNAVIÐVÖRUNARKERFI**
- BRUNABJALLA.
  - HANDBRUNABODI.
  - TENGIDÓS Á STIGA, Í VEGG EDA Á LOFTI.
  - AÐGERÐAREINING TENGÐ BRUNASLAUFU
  - VISTFANGSEINING TENGÐ BRUNASLAUFU
  - STOKKASKYNNJARI OPTISKUR TENGÐUR BRUNASLAUFU
  - REYKSKYNNJARI OPTISKUR
  - REYKSKYNNJARI JÓNISKUR
  - HITSKYNNJARI
  - ÚTSTÖÐ BRUNAVIÐVÖRUNARKERFIS
  - REYKRÆSTROFI TENGÐUR REYKRÆSTIKERFI
  - BRUNABJALLA MED BLIKKLJÓSI
  - TILVÍSUN TIL SKÝRINGATEXTA.
  - STILLIROFI FYRIR ÖPNUN/LOKUN REYKLOGA.
  - STJÓRNSTÖÐ MED VARAAFLGJAFNA.
  - STRENGLAGNIR FYRIR HURÐASEGLA.
  - STRENGLAGNIR FYRIR REYKRÆSTILÖGUR.
  - STRENGLAGNIR VISTFANGSSLAUFUR BRUNAKERFI.
  - STRENGLAGNIR FYRIR BJÖLLURÁSIR.
  - STRENGLAGNIR FYRIR SAMSKIPTI UNDIRSTÖÐVA

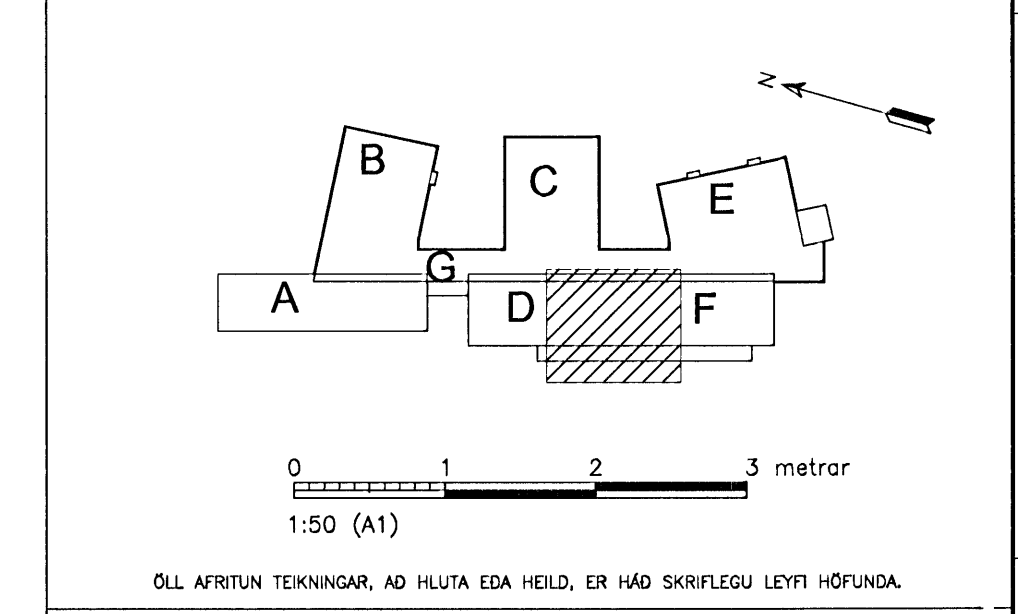

**Verkfræðistofa  
Jóhanns Indriássonar ehf**  
Síðumúli 1, 108 Reykjavík  
Sími 568 7310, Fax 568 8887, Netfang vij@vj.is, Vefang www.vj.is

HEITI VERKS:  
**HRAUNVALLASKÓLI  
DREKAVÖLLUM 9  
HAFNARFIRÐI**

HEITI TEIKNINGAR:  
RAFLAGNIR SMÁSPENNUTEIKNINGAR  
BRUNAVIÐVÖRUN 1. HÆÐ  
2.-3. ÁFANGI

MKV: 1:50 A1 1:100 A3	VERKNR: 5401	SKRÁNINGARNR: 0DNY	ÚTGÁFA: REYND.T
HANNAÐ: Óþ	TEIKNAD: Óþ	YFIRFARÐ: SBS	NR. TEIKNINGAR: F3-108
NAFN OG KT. SAMÞYKKJANDA: MAGNÚS KRISTBERGSSON 080257 3689			BLAÐNÖMUR: 242
DAGS. UNDIRSKRIFTAR:			
UNDIRSKRIFT SAMÞYKKJANDA:			