


ÚTGÁFUERILL

ÚTGÁFA:	DAGS:	SKYRNINGAR:	BR. AF:	SAMÞ:
	Okf. 08	REYNDARTEIKNING		
DAGS. UNDIRSKRIFTAR: NAFN OG KT. SAMRÉMINGARIÖNNUDAR:				
UNDIRSKRIFT SAMRÉMINGARIÖNNUDAR: <i>[Signature]</i>				

- BRUNAVIÐVÖRUNARKERFI**
- BRUNABJALLA.
 - HANDBRUNABODI.
 - TENGIDÓS Á STIGA, Í VEGG EDA Á LOFTI.
 - AÐGERÐAREINING TENGÐ BRUNASLAUFU
 - VISTFANGSEINING TENGÐ BRUNASLAUFU
 - STOKKASKYNJARI OPTISKUR TENGÐUR BRUNASLAUFU
 - REYKSKYNJARI OPTISKUR
 - REYKSKYNJARI JÓNISKUR
 - HITSKYNJARI
 - ÓTSTÖÐ BRUNAVIÐVÖRUNARKERFIS
 - REYKRÆSTROFI TENGÐUR REYKRÆSTIKERFI
 - BRUNABJALLA MED BLIKKLJÓSI
 - TILVÍSUN TIL SKÝRINGATEXTA.
 - STILLIÐROFI FYRIR ÖPNUN/LOKUN REYKLOGA.
 - STJÓRNSTÖÐ MED VARAFLOJAJAFA.
 - STRENLAGNIR FYRIR HURDASEGLA.
 - STRENLAGNIR FYRIR REYKRÆSTILÖGUR.
 - STRENLAGNIR VISTFANGSSLAUFUR BRUNAKERFI.
 - STRENLAGNIR FYRIR BJÖLLURÁSIR.
 - STRENLAGNIR FYRIR SAMSKIPTI UNDIRSTÖÐVA

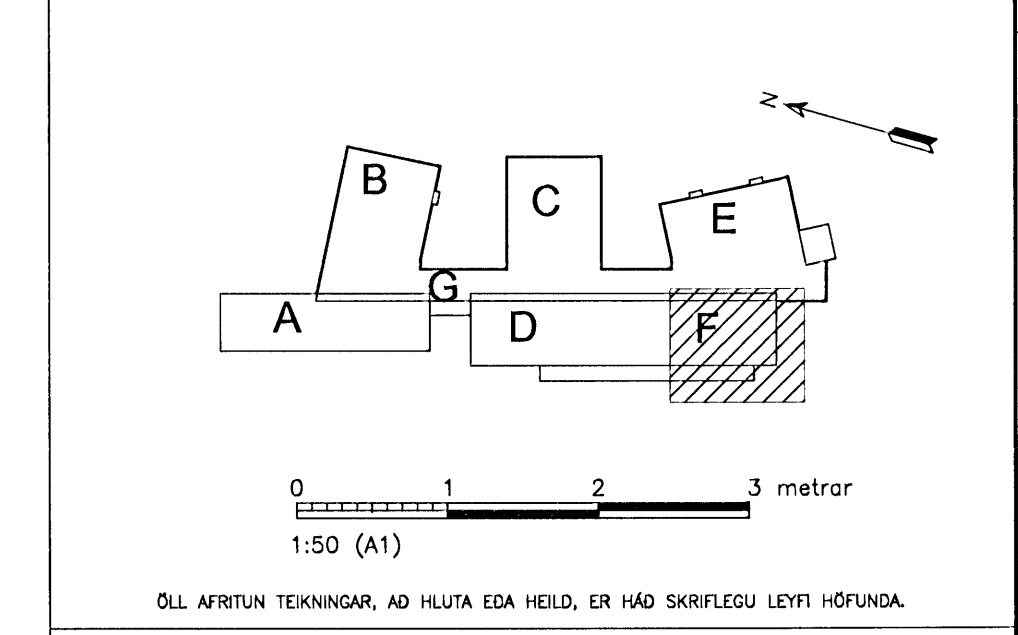

Verkfræðistofa Jóhanns Inðriðasonar ehf
 Slóumöl 1, 108 Reykjavík
 Sími 568 7319, Fax 568 6887, Netfang vji@vji.is, Veffang www.vji.is

HEITI VERKS:
HRAUNVALLASKÓLI DREKAVÖLLUM 9 HAFNARFIRÐI

HEITI TEIKNINGAR:
RAFLAGNIR BRUNAVIÐVÖRUN 1. HÆÐ 2.-3. ÁFANGI

MKV: 1:50 A1	VERKNR: 5401	SKYRNINGARNR: 0DNY	ÚTGÁFA: REYND.T
HANNAÐ: 1:100 A3	TEIKNAD: 5401	YFIRFARÐ: SBS	NR. TEIKNINGAR: F3-112
NAFN OG KT. SAMÞYKKJANDA: MAGNÚS KRISTBERGSSON 080257 3689	UNDIRSKRIFT SAMÞYKKJANDA: <i>[Signature]</i>	BLAÐNÖMÉR: 246	