


ÓTGÁFUFRILL

ÓTGÁFA:	DAGS:	SKYRNINGAR:	BR. AF:	SAFH:
	Ókt. 08	REYNDARTEIKNING		

DAGS. UNDIRSKRIFTAR: NAFN OG KT. SAMRÆMINGARHÖNNUDAR:

UNDIRSKRIFT SAMRÆMINGARHÖNNUDAR: *[Signature]*

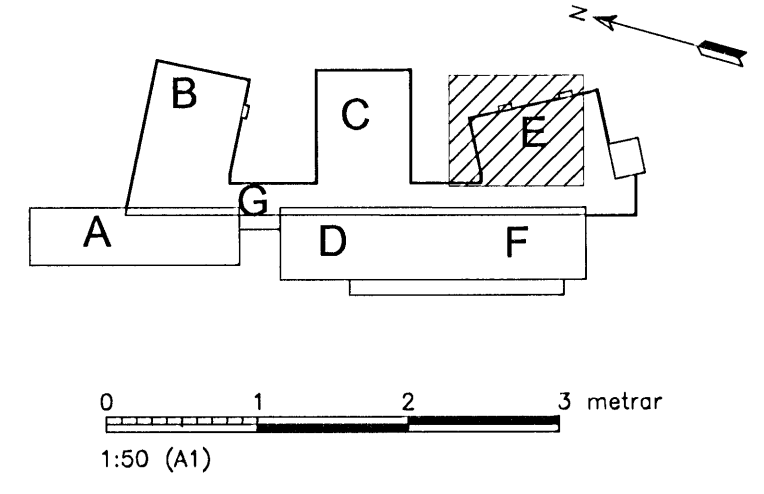

Verkfræðistofa
Jóhanns Indriássonar ehf
 Stúrmúli 1, 108 Reykjavík
 Sími 568 7319, Fax 568 8887, Netfang vj@vj.is, Veffang www.vj.is

HEITI VERKS:

HRAUNVALLASKÓLI
DREKAVÖLLUM 9
HAFNARFIRÐI

HEITI TEIKNINGAR:

RAFLAGNIR **LÁGSPENNUTEIKNINGAR**
LJÓSALÖGN 1. HÆÐ
2.-3. ÁFANGI

MKV: 1:50 A1	VERKNR: 5401	SKRÁNINGARNR: ÓDNM	ÓTGÁFA: REYND.T
HANNAÐ: SJ	TEIKNAR: IM	YFIRFARÐ: SJ	NR. TEIKNINGAR: E2-109
NAFN OG KT. SAMÞYKKJANDA: MAGNÚS KRISTBERGSSON 080257 3889			BLADNÖMUR: 143
DAGS. UNDIRSKRIFTAR: 14.11.08 <i>[Signature]</i>			

LJÓSALÖGN 1HÆÐ - ÖDNM.DWG