


ÓTGÁFUFERILL			
ÓTGÁFA:	DAGS:	SKÝRINGAR:	BR. AF SAMB:
	OKT.08	REYNDARTEIKNING	

DAGS. UNDRSKRIFTAR: NAFN OG KT. SAMRÆMINGARHÖNNUDAR:  
 UNDRSKRIFT SAMRÆMINGARHÖNNUDAR: *[Signature]*

SÉR SKÝRINGAR  
 ① BÚNADUR FESTUR Á STIGA

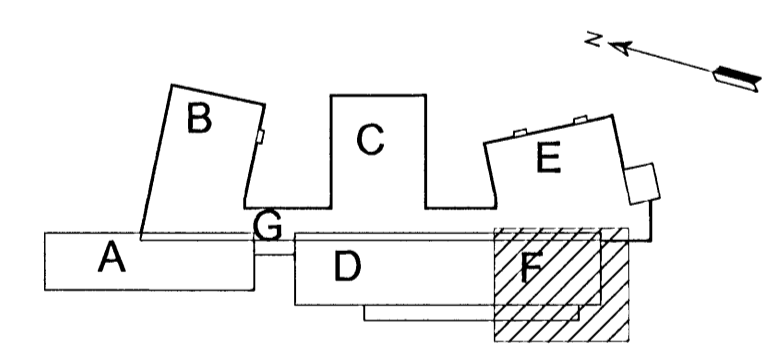

0 1 2 3 metrar  
 1:50 (A1)

ÖLL AFRITUN TEIKNINGAR, AD HLUFTA EDA HEILD, ER HÁÐ SKRIFLEGDY LEYFI HÖFUNDA.

**Verkfræðistofa**  
**Jóhanns Indriðasonar ehf**  
 Síðumúll 1, 108 Reykjavík  
 Sími 568 7319, Fax 568 6887, Netfang vj@vj.is, Veffang www.vj.is

HEITI VERKS:  
**HRAUNVALLASKÓLI**  
**DREKAVÖLLUM 9**  
**HAFNARFIRÐI**

HEITI TEIKNINGAR:  
**RAFLAGNIR SMÁSPENNUTEIKNINGAR**  
**SÍMA- OG TÖLVUKERFI 2. HÆÐ**  
**2.-3. ÁFANGI**

MKY: 1:50 A1	VERKNR: 5401	SKRÁNINGARNR: 0DO8	ÓTGÁFA: REYND.T
HANNAÐ: SBS	TEIKNAD: IM	YFIRFARÐ: SJ	NR. TEIKNINGAR: F1-212
NAFN OG KT. SAMRYKKJANDA: MAGNÚS KRISTBERGSSON 080257 3689			BLAÐNÚMÉR: 205
DAGS. UNDRSKRIFTAR: <i>[Signature]</i>	UNDRSKRIFT SAMRYKKJANDA: <i>[Signature]</i>		