


ÓTGÁFUFERILL			
ÓTGÁFA:	DAGS:	SKÝRINGAR:	BR. AF SAMB:
	Okf. 08	REYNDARTEIKNING	
DAGS. UNDIRSKRIFTAR: NAFN OG KT. SAMRÆMINGARHÖNNUÐAR:			
UNDIRSKRIFT SAMRÆMINGARHÖNNUÐAR: <i>[Signature]</i>			

- SÉR SKÝRINGAR**
- ① PÍPA Í HURDARKARM
 - ② SKJÁVARPASNÓRA 2Xø25 PÍPUR
 - ③ YFIR UPPHENGDU LOFTI
 - ④ BÓNADUR FESTUR Á STIGA
 - ⑤ VAKTSKYNJI Á GÓLFI VÍD VEGG VEGGDÓS Í HÆÐ 60
 - ⑥ HÁTALARI INNFELLDUR Í UPPHENGDU LOFTI. HÆGT AD HALLA TIL AD KASTA HLJÓDI FRAM.
 - ⑦ YFIRLIT YFIR BÓNAD OG STRENGI Í VIÐKOMANDI TÖFLU ER SÝNT Á BLÖÐUM 105, 106 OG 107
 - ⑧ YFIRLIT YFIR BÓNAD TENGDAN VIÐKOMANDI TÖFLU ER SÝNT Á BLADI 105
 - ⑨ ANNAR VENGUR RÍLADUR FASTUR. ÓRÍLADI VENGUR AFLÆSIST MED KORTALESARA UTAN FRÁ. SEGULLÆSING Í FALSI RÍLADRAR HURDAR. PANIKSLÁ MED SNERTU Á RÍLADRI HURD SEM OPNAR RAFLÆSINGU MED ÞVI AD RJÚFA STRAUM AD HENNI.
- A = Cat5 UTP
 B = Cat5 FTP
 C = COAX 75 Ω F. LOFTNETSKERFI
 D = STRENGUR FYRIR KLUKKUKERFI
 E = STRENGUR FRIR SKÓLABJÖLLUKERFI
 F = HÁTALARASNÓRA
 G = SKJÁVARPASNÓRA (VGA)

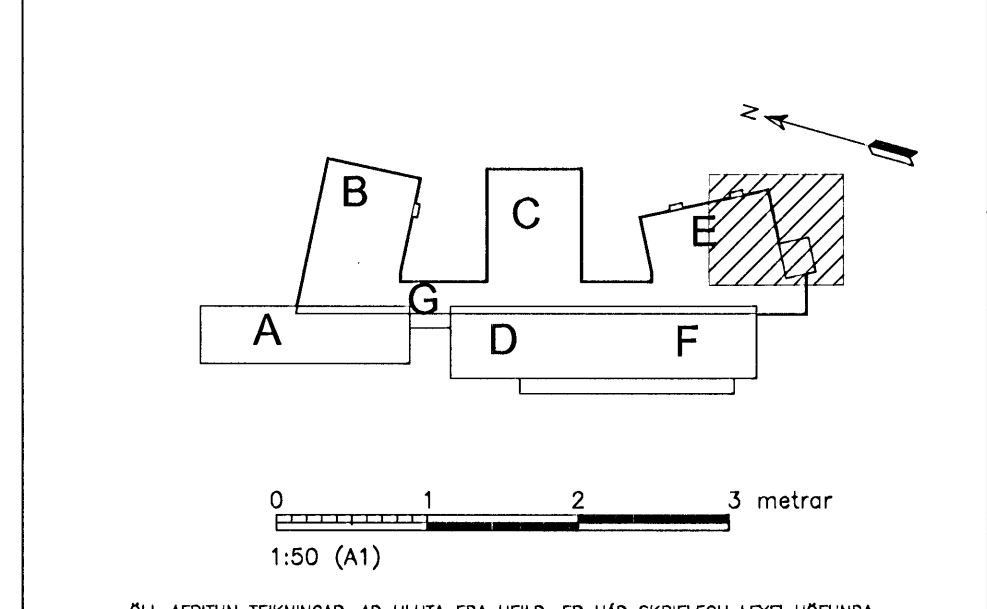

Verkfræðistofa
Jóhanns Indriássonar ehf
 Síðumúli 1, 108 Reykjavík
 Sími 568 7319, Fax 568 8887, Netfang vji@vji.is, Veffang www.vji.is

HEITI VERKS:
HRAUNVALLASKÓLI
DREKAVÖLLUM 9
HAFNARFIRÐI

HEITI TEIKNINGAR:
RAFLAGNIR SMÁSPENNA 2. HÆÐ
2.-3. ÁFANGI

MKV: 1:50 A1	VERKNR: 5401	SKÝRINGARNR: 0DNV	ÓTGÁFA: REYND.T
HANNAÐ: SBS	TEIKNAD: SBS	YFIRFARID: ÓP	NR. TEIKNINGAR: F5-210
NAFN OG KT. SAMRÆMINGARHÖNNUÐAR: MAGNÚS KRISTBERGSSON 080257 3689			BLAÐNÖMUR: 228
DAGS. UNDIRSKRIFTAR: 14/11/08			UNDIRSKRIFT SAMRÆMINGARHÖNNUÐAR: <i>[Signature]</i>