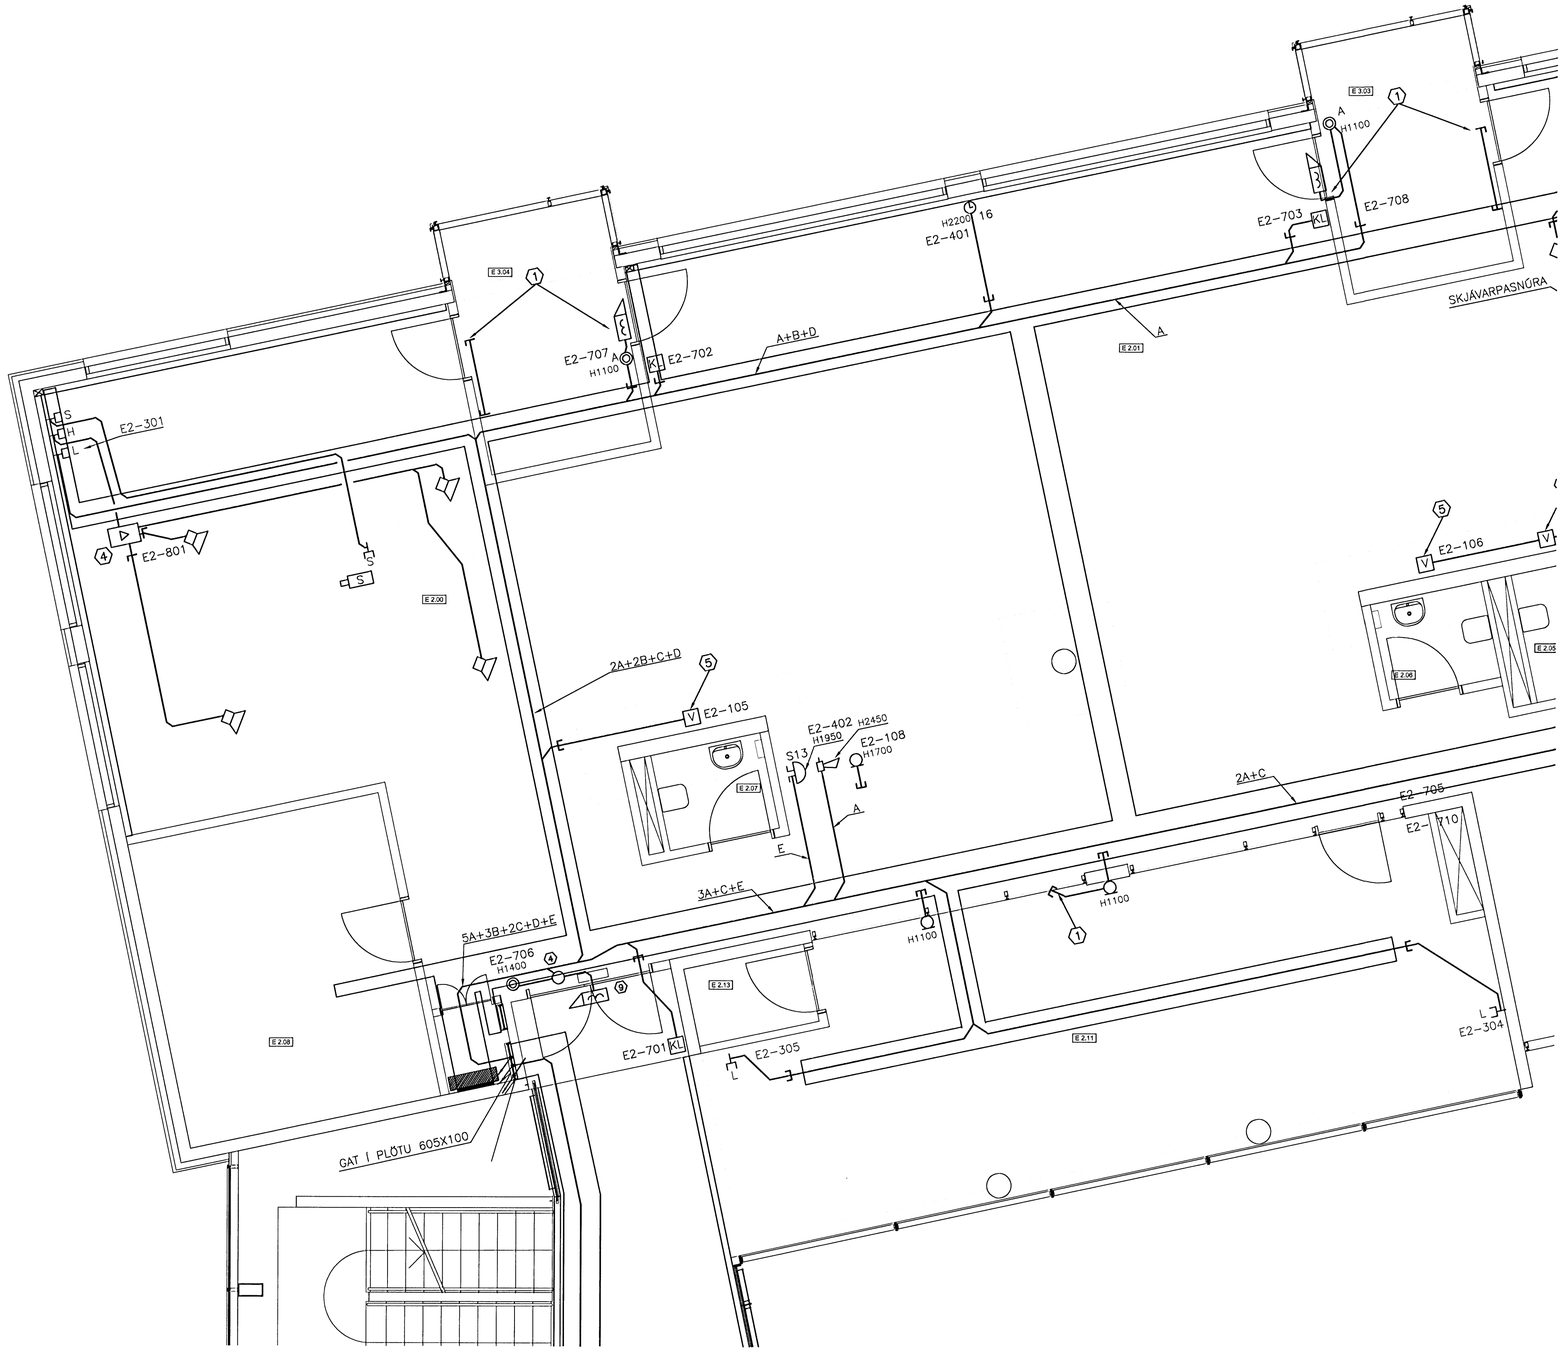

ÚTGÁFUFERILL

ÚTGÁFA:	DAGS:	SKÝRINGAR:	BR. AF	SAMÞ:
	Okt. 08	REYNDARTEIKNING		

DAGS. UNDIRSKRIFTAR: | NAFN OG KT. SAMRÆMINGARHÖNNUÐAR:

UNDIRSKRIFT SAMRÆMINGARHÖNNUÐAR:

SÉR SKÝRINGAR

1. PÍPA Í HURÐARKARM
2. SKJÁVARPASNÚRA 2Xø25 PÍPUR
3. YFIR UPPHENGDU LOFTI
4. BÚNAÐUR FESTUR Á STIGA
5. VAKTSKYNJARI Á GÓLFI VIÐ VEGG VEGGDÓS Í HÆÐ 60
6. HÁTALARI INNFELLDUR I UPPHENGDU LOFTI. HÆGT AÐ HALLA TIL AÐ KASTA HLJÓÐI FRAM.
7. YFIRLIT YFIR BÚNAÐ OG STRENGI Í VIÐKOMANDI TÖFLU ER SÝNT Á BLÖÐUM 105, 106 OG 107
8. YFIRLIT YFIR BÚNAÐ TENGDAN VIÐKOMANDI TÖFLU ER SÝNT Á BLAÐI 105
9. ANNAR VÆNGUR RÍLAÐUR FASTUR. ÓRÍLAÐI VÆNGUR AFLÆSIST MEÐ KORTALESARA UTAN FRÁ. SEGULLÆSING Í FALSI RÍLAÐRAR HURÐAR. PANIKSLÁ MEÐ SNERTU Á RÍLAÐRI HURÐ SEM OPNAR RAFLÆSINGU MEÐ ÞVÍ AÐ RJÚFA STRAUM AÐ HENNI.

A = Cat5 UTP
B = Cat5 FTP
C = COAX 75 Ω F. LOFTNETSKERFI
D = STRENGUR FYRIR KLUKKUKERFI
E = STRENGUR FRIR SKÓLABJÖLLUKERFI
F = HÁTALARASNÚRA
G = SKJÁVARPASNÚRA (VGA)

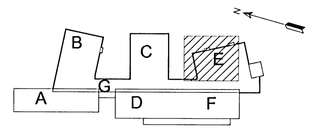

0 1 2 3 metrar
1:50 (A1)

ÖLL AFRITUN TEIKNINGAR, AÐ HLUTA EÐA HEILD, ER HÁÐ SKRIFLEGU LEYFI HÖFUNDA.

Verkfræðistofa
Jóhanns Indriðasonar ehf
Síðumúli 1, 108 Reykjavík
Sími 568 7319, Fax 568 6887, Netfang vjj@vjj.is, Veffang www.vjj.is

HEITI VERKS:

HRAUNVALLASKÓLI
DREKAVÖLLUM 9
HAFNARFIRÐI

HEITI TEIKNINGAR:

RAFLAGNIR — SMÁSPENNUTEIKNINGAR
SMÁSPENNA 2. HÆÐ
2.–3. ÁFANGI

MKV:	VERKNR:	SKRÁNINGARNR:	ÚTGÁFA:
1:50 A1 1:100 A3	5401	0DNV	REYND.T
HANNAÐ:	TEIKNAÐ:	YFIRFARIÐ:	NR. TEIKNINGAR:
SBS	SBS	ÓÞ	F5-209
NAFN OG KT. SAMÞYKKJANDA: MAGNÚS KRISTBERGSSON 080257 3689			BLAÐNÚMER: 227
DAGS. UNDIRSKRIFTAR: 14.11.08	UNDIRSKRIFT SAMÞYKKJANDA:		