


ÓTGAFUFERILL

ÓTGAFI:	DAGS:	SKÝRINGAR:	BR. AF SAMB:
	OKT.08	REYNDARTEIKNING	
DAGS. UNDIRSKRIFTAR: NAFN OG KT. SAMRÆMINGARHÖNNUDAR:			
UNDIRSKRIFT SAMRÆMINGARHÖNNUDAR: <i>[Signature]</i>			

SÉR SKÝRINGAR
 Ⓞ BÚNAÐUR FESTUR Á STIGA

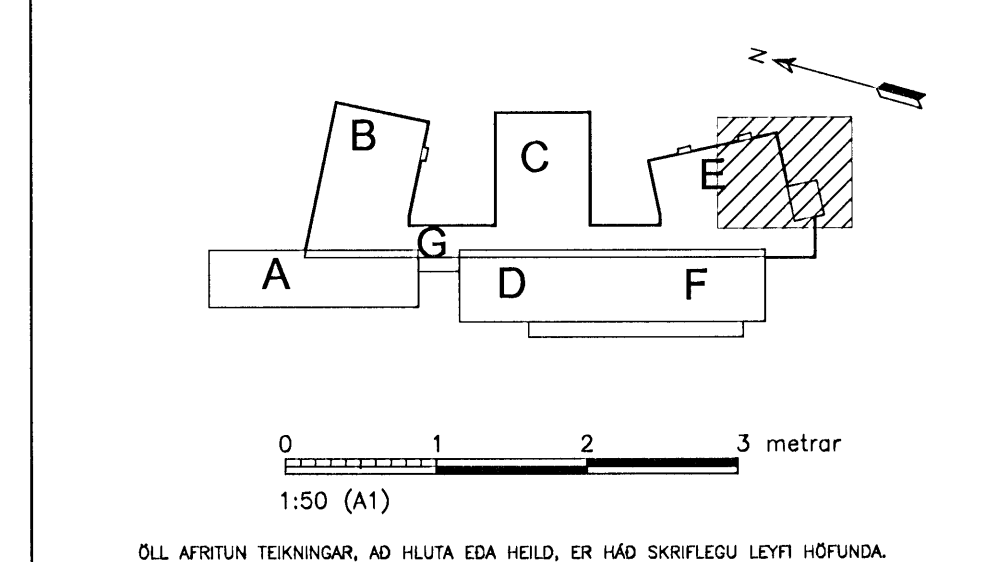

**Verkfræðistofa
 Jóhanns Indriássonar ehf**
 Stibumúll 1, 108 Reykjavík
 Sími 568 7319, Fax 568 6887, Netfang vj@vj.is, Vefvang www.vj.is

HEITI TEIKNINGAR:
**HRAUNVALLASKÓLI
 DREKAVÖLLUM 9
 HAFNARFIRÐI**

HEITI TEIKNINGAR:
**RAFLAGNIR SMÁSPENNUTEIKNINGAR
 SÍMA- OG TÖLVUKERFI 3. HÆÐ
 2.-3. ÁFANGI**

MKV: 1:50 A1	VERKNR: 5401	SKRÁNINGARNR: 0D09	ÓTGAFI: REYND.T
HANNAÐ: SBS	TEIKNAD: IM	YFIRFARID: SJ	NR. TEIKNINGAR: F1-310
NAFN OG KT. SAMRYKKJANDA: MAGNÚS KRISTBERGSSON 080257 3689			BLAÐNÖMUR: 210
DAGS. UNDIRSKRIFTAR: <i>[Signature]</i>	UNDIRSKRIFT SAMRYKKJANDA: <i>[Signature]</i>		