


ÓTGÁFUFRILL			
ÓTGÁFA:	DAGS:	SKRÍNGAR:	BR. AF SAMB.
OKT.08		REYNDARTEIKNING	

DAGS. UNDRISKRIFAR: NAFN OG KT. SAURMENGINGARHÖNNUDAR:  
 UNDRISKRIF SAURMENGINGARHÖNNUDAR: *[Signature]*

SÉR SKÝRINGAR  
 Ⓢ BÓNADUR FESTUR Á STIGA

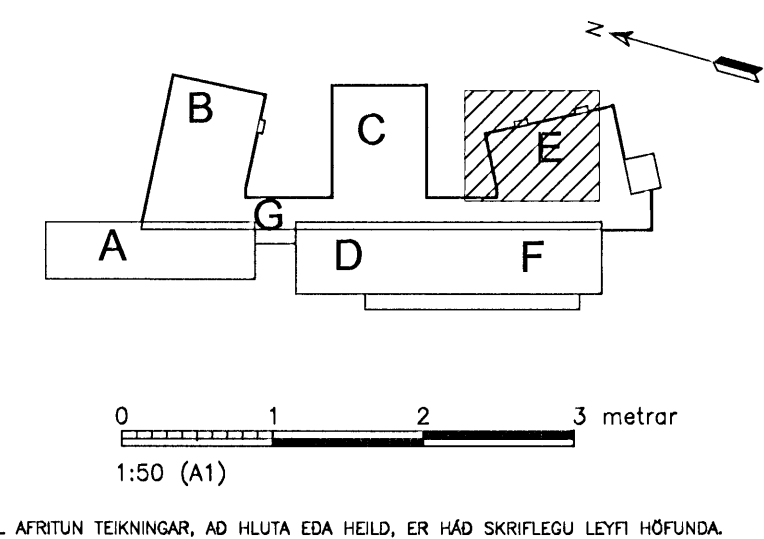

**Verkfræðistofa**  
**Jóhanns Indriðasonar ehf**  
 Síðumúll 1, 108 Reykjavík  
 Sími 568 7319, Fax 568 6887, Netfang vji@vji.is, Veffang www.vji.is

HEITI VERKS:  
**HRAUNVALLASKÓLI**  
**DREKAVÖLLUM 9**  
**HAFNARFIRÐI**

HEITI TEIKNINGAR:  
**RAFLAGNIR SMÁSPENNUTEIKNINGAR**  
**SÍMA- OG TÖLVUKERFI 2. HÆÐ**  
**2.-3. ÁFANGI**

MOK: 1:50 A1	VERKNR: 5401	SKRÁNINGARNR: 0008	ÓTGÁFA: REYND.T
1:100 A3	TEIKNAR: IM	YRFARAR: SJ	
NAFN OG KT. SAMÞYKKJANDA: MAGNÚS KRISTBERGSSON 080257 3689	NR. TEIKNINGAR: F1-209		
DAGS. UNDRISKRIFAR: <i>[Signature]</i>	UNDRISKRIF SAMÞYKKJANDA: <i>[Signature]</i>	BLADNÖMUR: 202	