


ÓTGÁFUFERILL

ÓTGAFA:	DAGS:	SKRÁNINGAR:	BR.	AF	SAMÞ:
	OKT.08	Reyndarteikningar			

DAGS. UNDIRSKRIFTAR: NAFN OG KT. SAMRÆMINGARHÖNNUDAR:  
 UNDIRSKRIFT SAMRÆMINGARHÖNNUDAR: *[Signature]*

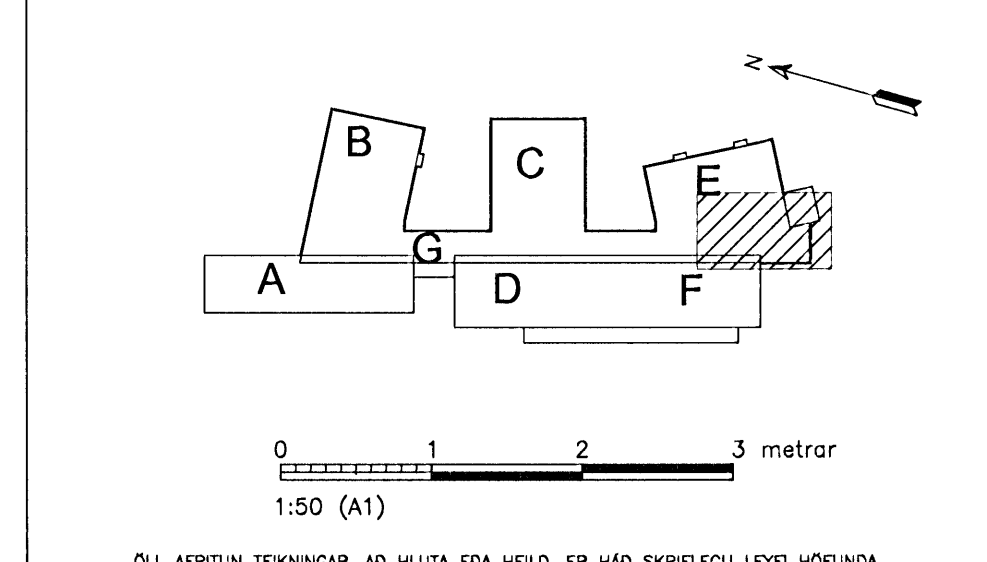

ÖLL AFRITUN TEIKNINGAR, AD HLUTA EDA HEILD, ER HÁÐ SKRIFLEGU LEYFI HÖFUNDNA.  
**Verkfræðistofa**  
**Jóhannas Indriássonar ehf**  
 Síðumúli 1, 108 Reykjavík  
 Sími 568 7319, Fax 568 6387, Netfang vj@vj.is, Veffang www.vj.is

HEITI VERKS:  
**HRAUNVALLASKÓLI**  
**DREKAVÖLLUM 9**  
**HAFNARFIRÐI**

HEITI TEIKNINGAR:  
**RAFLAGNIR** **LÁGSPENNUTEIKNINGAR**  
**TENGLALÖGN 3. HÆÐ**  
**2.-3. ÁFANGI**

MKY: 1:50 A1	VERKNR: 5401	SKRÁNINGARNR: ODNS	ÓTGAFA: REYND.T
HANNAÐ: MK	TEIKNAD: IM	YRIRFARID: SJ	NR. TEIKNINGAR: E3-311
NAFN OG KT. SAMRYKKJANDA: MAGNÚS KRISTBERGSSON 080257 3689	UNDIRSKRIFT SAMRYKKJANDA: <i>[Signature]</i>		BLAÐNÚMÉR: 183