


ÓTGÁFUFERILL			
ÓTGÁFA:	DAGS:	SKÝRINGAR:	BR. AF SAMB:
OKT.08		REYNDARTEIKNING	

DAGS. UNDIRSKRIFTAR: NAFN OG KT. SAMRÆMINGARHÖNNUNÐAR:
 UNDIRSKRIFT SAMRÆMINGARHÖNNUNÐAR: *J.P.*

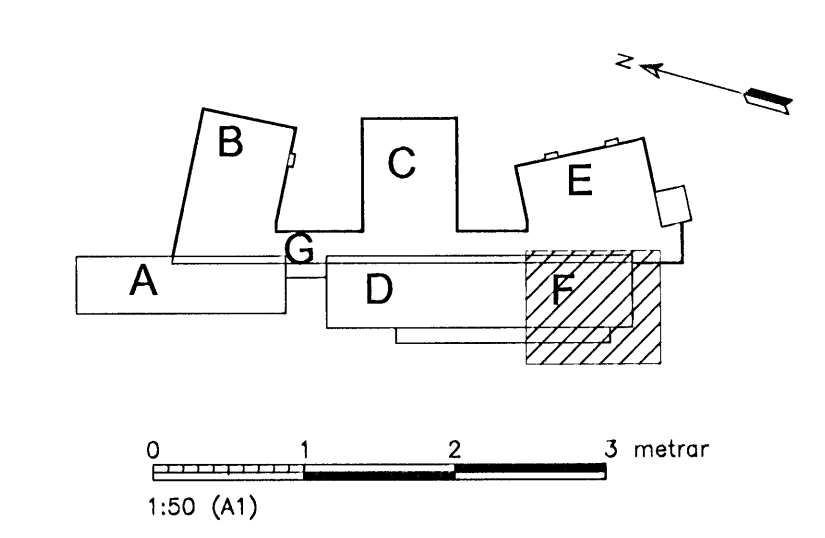

**Verkfræðistofa
Jóhanns Indriássonar ehf**
 Síðumúli 1, 108 Reykjavík
 Sími 568 7319, Fax 568 6887, Netfang vji@vji.is, Veffang www.vji.is

HEITI VERKS:
**HRAUNVALLASKÓLI
DREKAVÖLLUM 9
HAFNARFIRÐI**

HEITI TEIKNINGAR:
**RAFLAGNIÐ LÁGSPENNUTEIKNINGAR
TENGLAÖGN 2. HÆÐ
2.-3. ÁFANGI**

MKV: 1:50 A1 1:100 A3	VERKNR: 5401	SKRÁNINGARNR: ODNR	ÓTGÁFA: REYND.T
HANNAÐ: MK	TEIKNÁÐ: IM	YFIRFARÐ: SJ	NR. TEIKNINGAR: E3-212
NAFN OG KT. SAMRÆMINGARHÖNNUNÐAR: MAGNÚS KRISTBERGSSON 080257 3689			BLAÐNÖMUR: 180
DAGS. UNDIRSKRIFTAR: <i>16.10.08</i>		UNDIRSKRIFT SAMRÆMINGARHÖNNUNÐAR: <i>Magnús Kristbergsson</i>	

TENGLAÖGN 2HÆÐ - ODNR.DWG