


ÓTGÁFUFERILL			
ÓTGÁFA	DAGS	SKRÁNINGAR	BR. AF SAMP.
OKT.08		REYNDARTEIKNING	

DAGS. UNDIRSKRIFTAR: NAFN OG KT. SAMRÆMINGARHÖNNUDAR:

UNDIRSKRIFT SAMRÆMINGARHÖNNUDAR: *[Signature]*

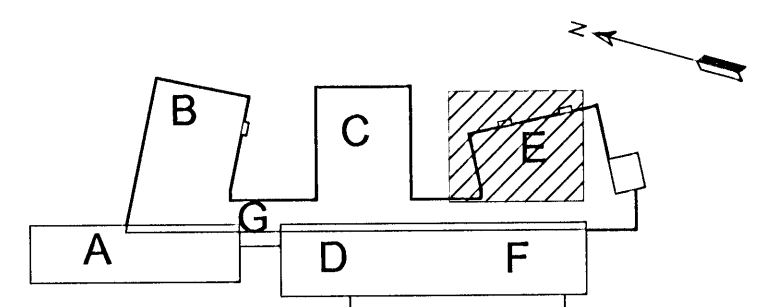

0 1 2 3 metrar
1:50 (A1)

ÖLL AFTRITUN TEIKNINGAR, AD HLUTA EDA HEILD, ER HÁÐ SKRIFLEGU LEYFI HÖFUNDA.

Verkfræðistofa
Jóhanns Indriássonar ehf
 Slóumúll 1, 108 Reykjavík
 Sími 568 7319, Fax 568 6887, Netfang vji@vji.is, Veffang www.vji.is

HEITI VERKS:

HRAUNVALLASKÓLI
DREKAVÖLLUM 9
HAFNARFIRÐI

HEITI TEIKNINGAR:

RAFLAGNIR **LÁGSPENNUTEIKNINGAR**
LJÓSALÖGN 3. HÆÐ
2.-3. ÁFANGI

MKY: 1:50 A1	VERKNR: 5401	SKRÁNINGARNR: 0DNN	ÓTGÁFA: REYND.T
1:100 A3	TEIKNAD: IM	YRFRFAR: MK	NR. TEIKNINGAR: E2-309
HANNAÐ: SJ	NAFN OG KT. SAMRÆKKJANDA: MAGNÚS KRISTBERGSSON 080257 3689		BLAÐNÖMUR: 159
DAGS. UNDIRSKRIFTAR: 14.11.08	UNDIRSKRIFT SAMRÆKKJANDA: <i>[Signature]</i>		