


ÚTGÁFUERILL			
ÚTGÁFA:	DAGS:	SKRIFINGAR:	BR. AF SAMB.
OKT.08		REYNDARTEIKNING	

DAGS. UNDIRSKRIFTAR: NAFN OG KT. SAMRÆMINGARHÖNDUÐAR:

UNDIRSKRIFT SAMRÆMINGARHÖNDUÐAR: *[Signature]*

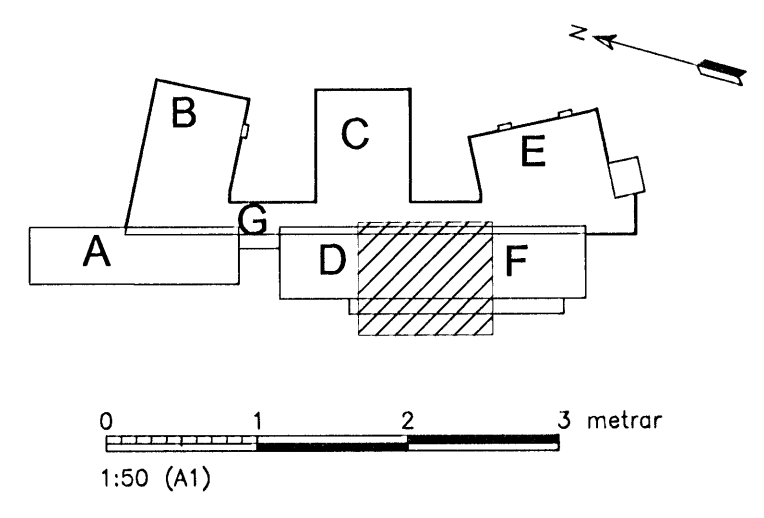

Verkfræðistofa
Jóhanns Indriássonar ehf
 Síðumúli 1, 108 Reykjavík
 Sími 568 7319, Fax 568 6887, Netfang vj@vj.is, Veffang www.vj.is

HEITI VERKS:
HRAUNVALLASKÓLI
DREKAVÖLLUM 9
HAFNARFIRÐI

HEITI TEIKNINGAR:
RAFLAGNIR LÁGSPENNUTEIKNINGAR
LJÓSALÖGN 2. HÆÐ
2.-3. ÁFANGI

MKV: 1:50 A1	VERKNR: 5401	SKRÁNINGARNR: 0DNN	ÚTGÁFA: REYND.T
ÞANNAD: SJ	TEIKNAD: IM	YFIRFARID: SJ	NR. TEIKNINGAR: E2-208
NAFN OG KT. SAMÞYKKJANDA: MAGNÚS KRISTBERGSSON 080257 3889			BLADNÖMUR: 151
DAGS. UNDIRSKRIFTAR: 14.11.08		UNDIRSKRIFT SAMÞYKKJANDA: <i>[Signature]</i>	